







Légende :

	RESEAUX SOLAIRE THERMIQUE DEPART ET RETOUR
	RESEAU DESCENDANT/MONTANT DE NIVEAU
	PANNEAU SOLAIRE THERMIQUE
	CUVE DE STOCKAGE
	KIT HYDRAULIQUE

PLAN DE RECOLEMENT

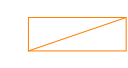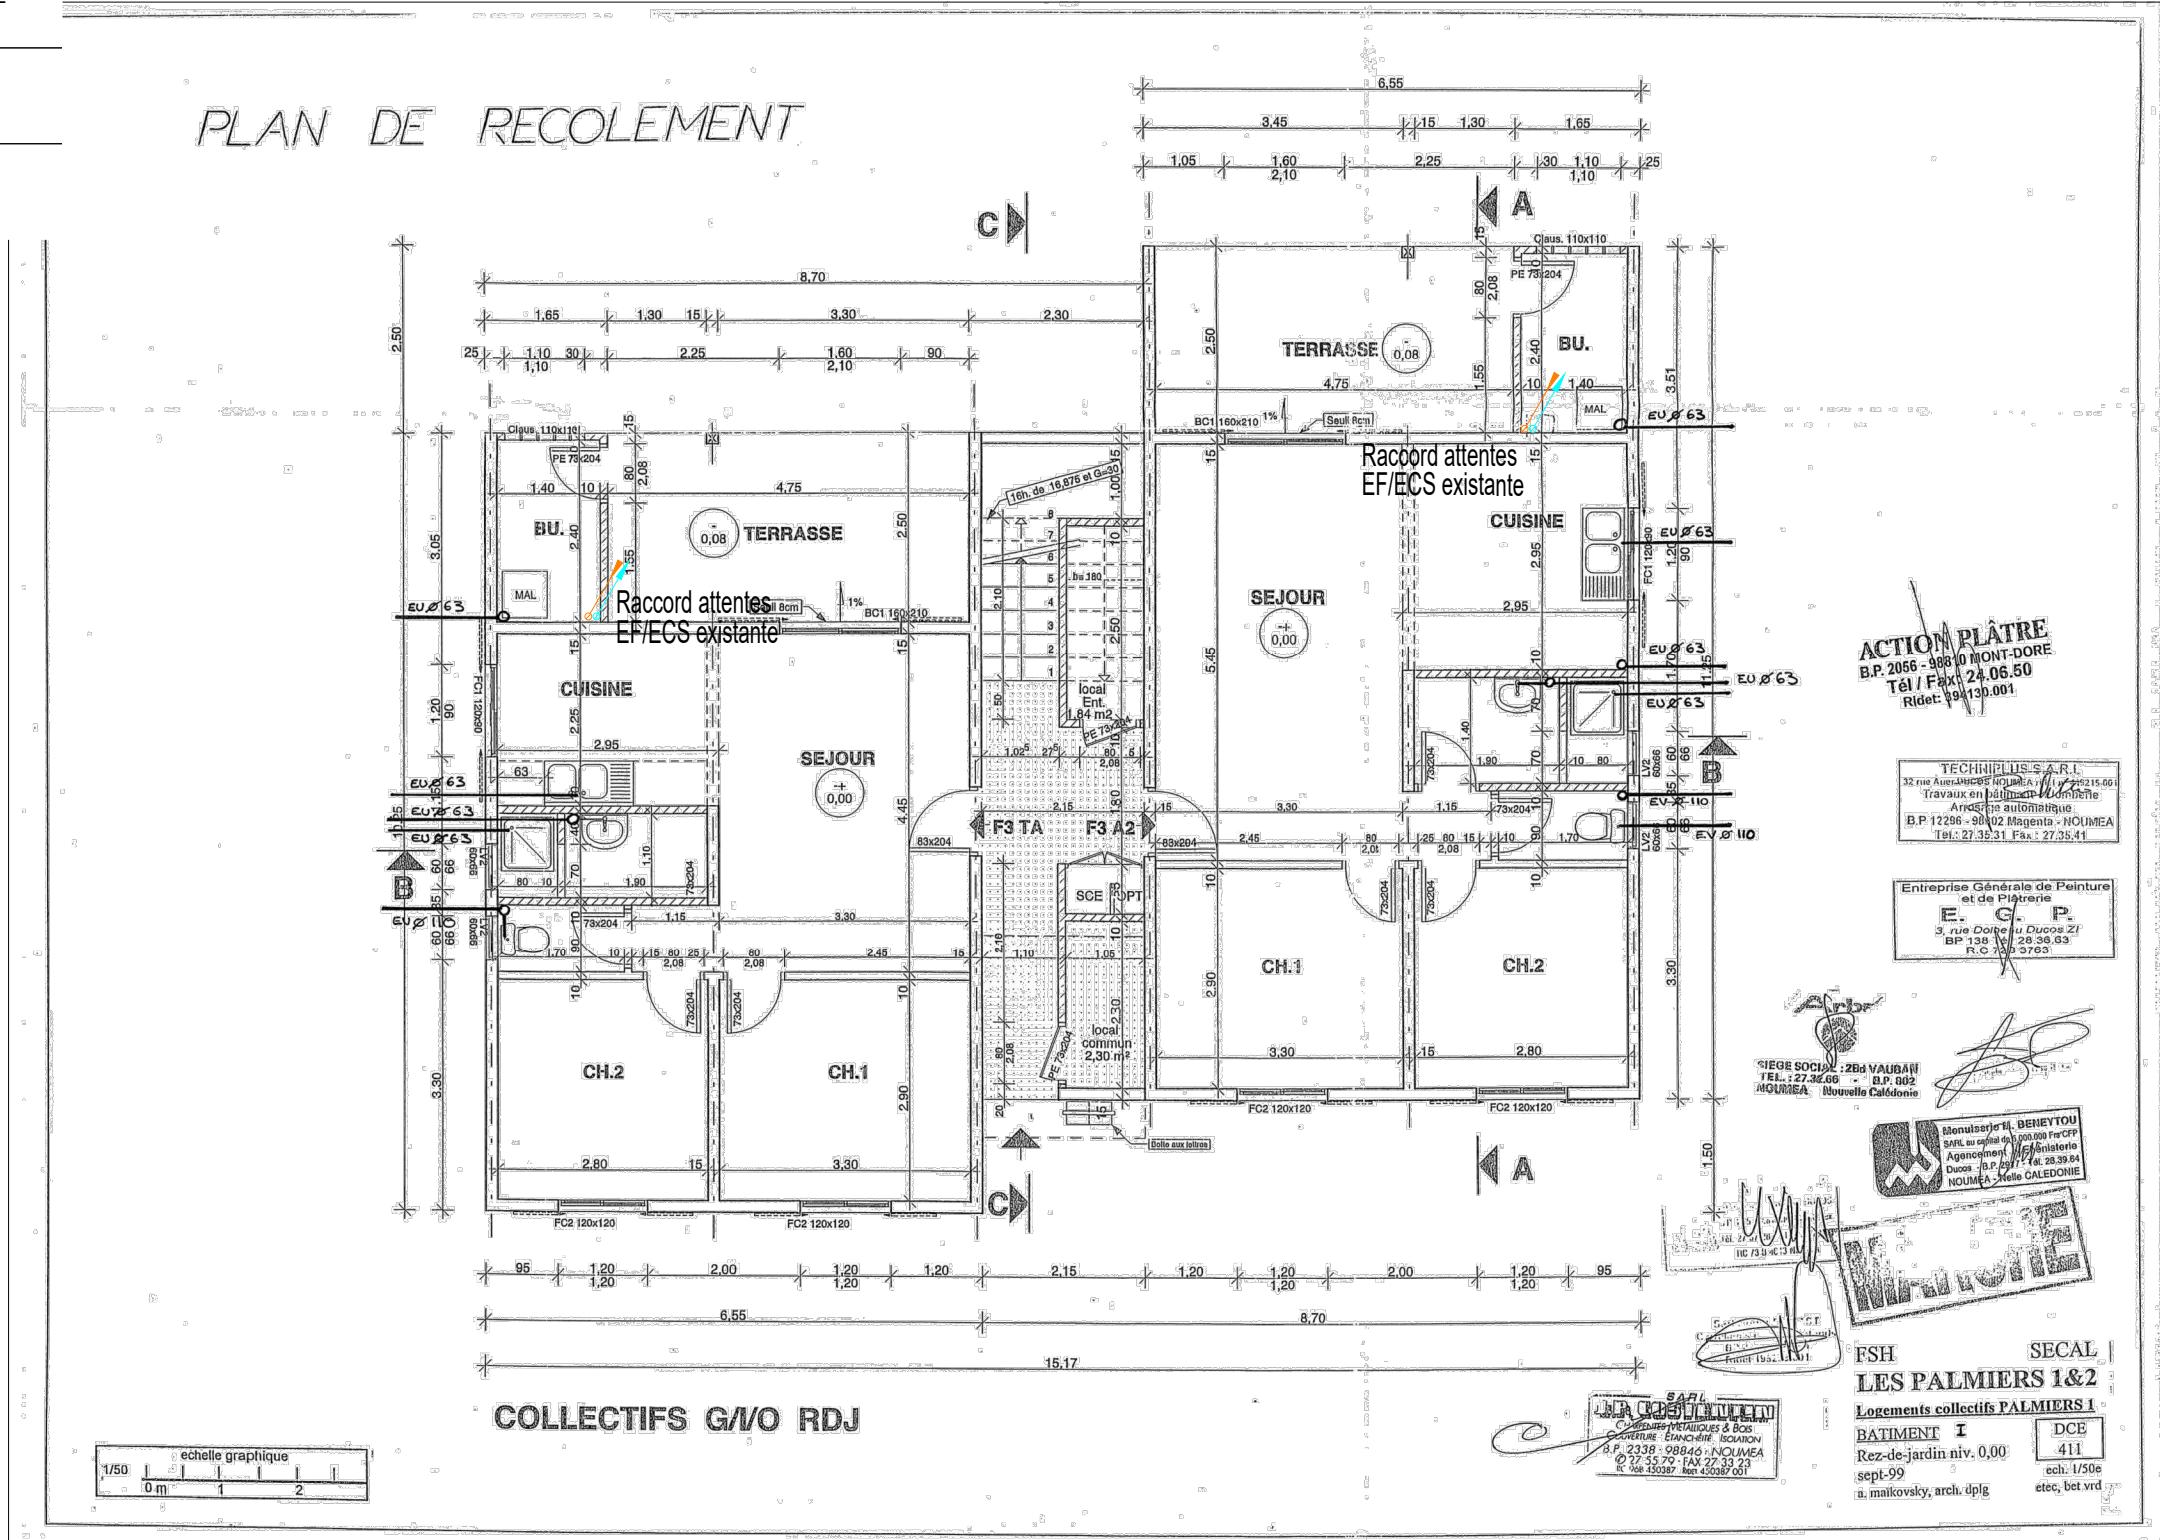

ACTION PLÂTRE
B.P. 2056 - 98810 MONT-DORE
Tél / Fax : 24.06.50
Ridet : 99130.001


TECHNIPLUS S.A.R.L.
B.P. 11286 - 98402 MAGENTA - NOUMEA
Tél : 27.35.31 Fax : 27.35.41

Entreprise Générale de Peinture
et de Plâtrerie
E. C. P.
3, rue Daireu Ducoz ZI
BP 138 W / 28 38 93
R.C. 33 3763

SIÈGE SOCIAL : 28d VAUBAN
TÉL. : 27.32.86 - B.P. 802
NOUMEA - Nouvelle Calédonie

Bénédictin BENEYTOU
SIRET au capital de 200.000 Frc CFP
Agencement
Ducoz - B.P. 891 / 28 39 84
NOUMEA - Nouvelle Calédonie

FSH | **SECAL**
LES PALMIERS 1&2
Logements collectifs PALMIERS 1
BATIMENT I | **DCE**
Rez-de-jardin niv. 0,00 | **411**
sept-99 | ech. 1/50e
a. maikovskiy, arch. diplg | etec, bet vrd

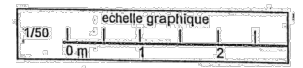

MODIFICATIONS	DATE	INDICE
Creation	04/20	0
Modification	05/20	1



CES PALMIERS 1 & 2


PLAN D'IMPLANTATION ECS - Bat G//O - RDC

DOSSIER **DCE**

PIECE **ECS-GIO1** | 1/100

Légende :

	RESEAUX SOLAIRE THERMIQUE DEPART ET RETOUR
	RESEAU DESCENDANT/MONTANT DE NIVEAU
	PANNEAU SOLAIRE THERMIQUE
	CUVE DE STOCKAGE
	KIT HYDRAULIQUE

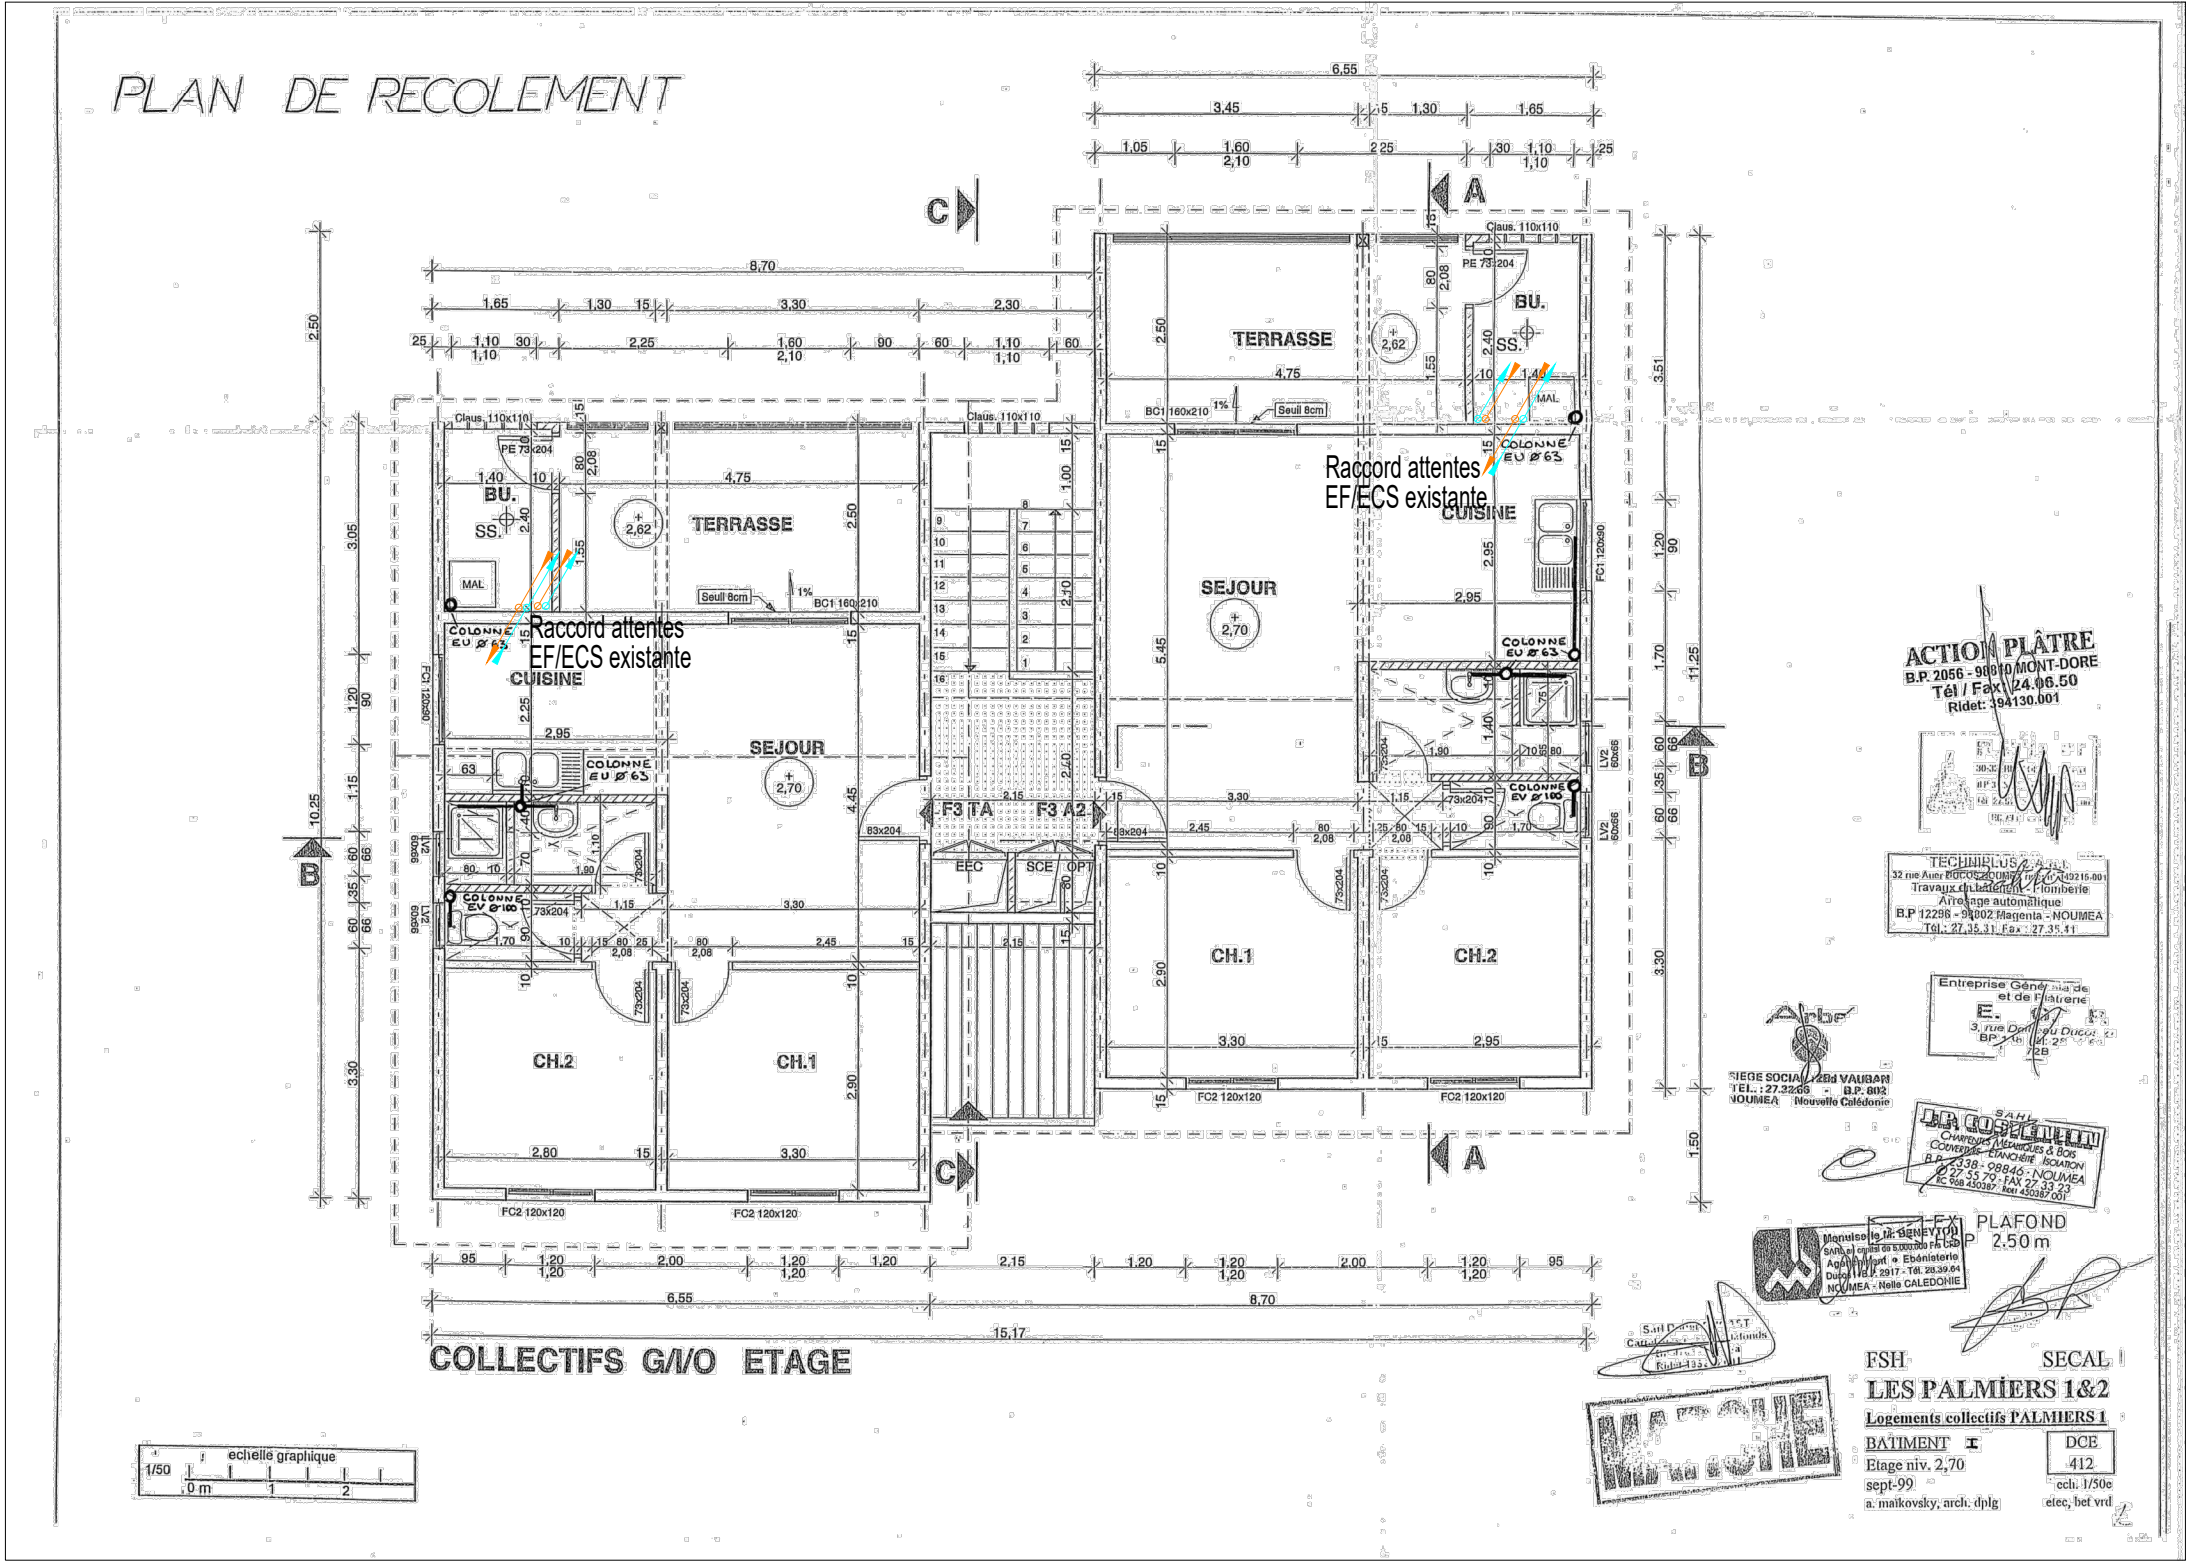

ACTION PLÂTRE
B.P. 2056 - 98110 MONT-DORE
Tél / Fax : 24.06.50
Ridet: 394130.001

TECHNIPLUS
Tél : 27.35.31 - Fax : 27.35.41

Entreprise Générale de
et de Plâtrerie
E.
3, rue Duval - Noumea
BP 115 - 98216

RIEGE SOCIAL 2 Bd VALBARI
TEL : 27.32.05 - B.P. 002
NOUMEA - Nouvelle Calédonie


PLAFOND
P 2,50 m






MAKOVSKY


FSH **SECAL**
LES PALMIERS 1&2
Logements collectifs **PALMIERS 1**
BATIMENT I
Etage niv. 2,70
sept-99
a. maikovskiy, arch. dplg

DCE
412
ech. 1/50e
elec, bet vrd

MODIFICATIONS	DATE	INDICE
Creation	04/20	0
Modification	05/20	1

Légende :

	RESEAUX SOLAIRE THERMIQUE DEPART ET RETOUR
	RESEAU DESCENDANT/MONTANT DE NIVEAU
	PANNEAU SOLAIRE THERMIQUE
	CUVE DE STOCKAGE
	KIT HYDRAULIQUE

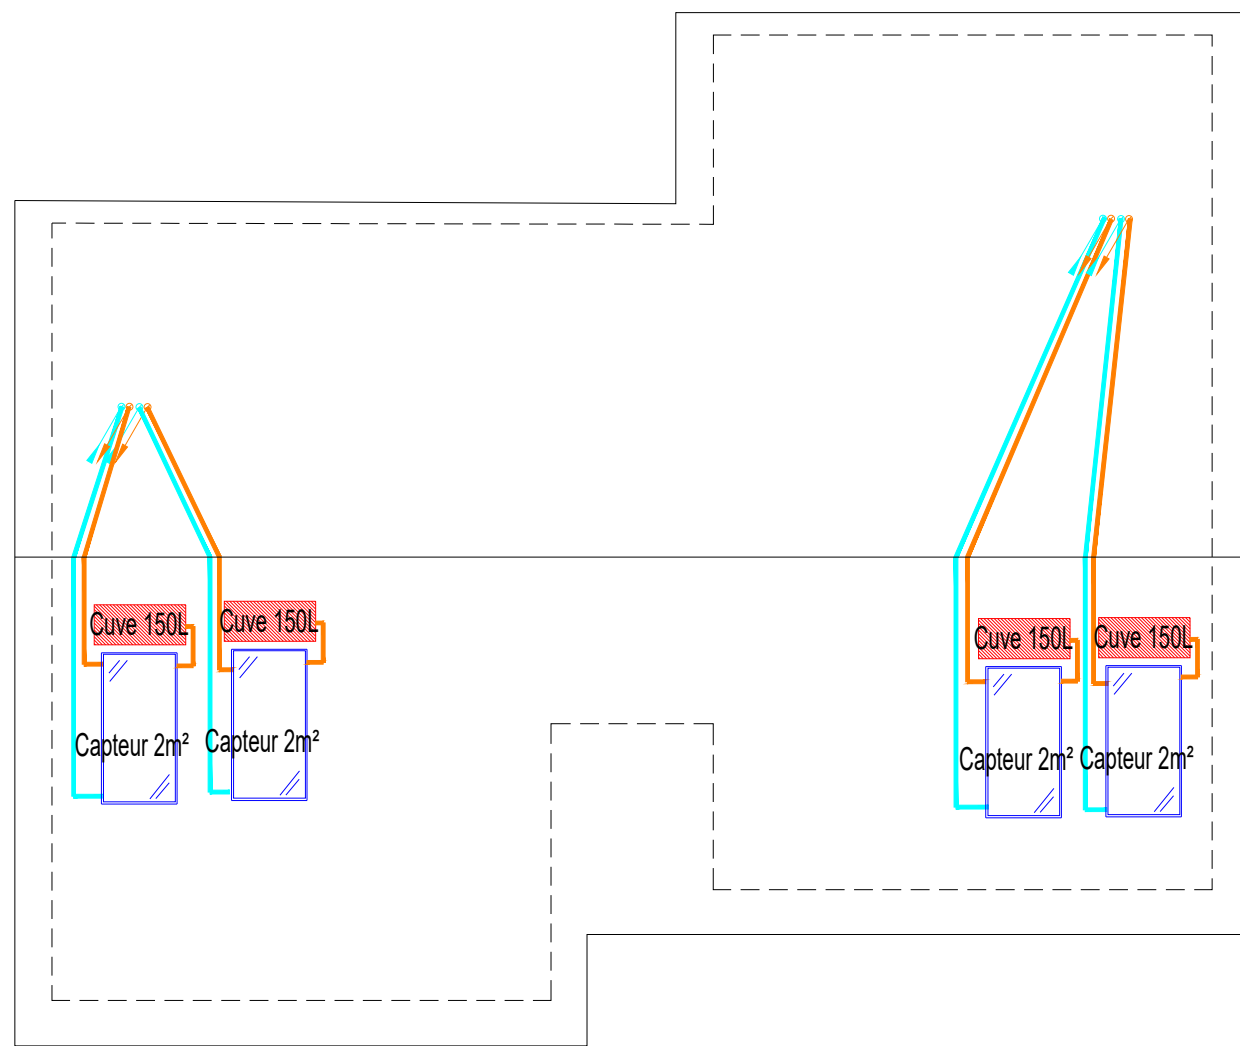

MODIFICATIONS	DATE	INDICE
Creation	04/20	0
Modification	05/20	1



CES PALMIERS 1 & 2

PLAN D'IMPLANTATION ECS - Bat G//O- Toiture

DOSSIER **DCE**

PIECE **ECS-GIO3** 1/100