

RESIDENCE MONE

VALORISATION DE RESIDENCE - RAVALEMENT DE FACADE

DUMBEA - PROVINCE SUD 98805 NC

DOSSIER DE CONSULTATION DES ENTREPRISES

COMMUNE DE DUMBEA



Date: 22/04/2024	Plan réalisé par : ERPBTB	N° Affaire:	Fichier: 240419_MONE_DCE_DOSSIER DE PLANS.pln
DCE	DOSSIER DE PLANS		Dessin : SK
			Indice:
			Echelle:
DATE	INDICE	MODIFICATIONS	


MAÎTRE D'OUVRAGE :



MAÎTRISE D'ŒUVRE :



Mail: bet@erpbtb.nc - Tel: 28.56.74

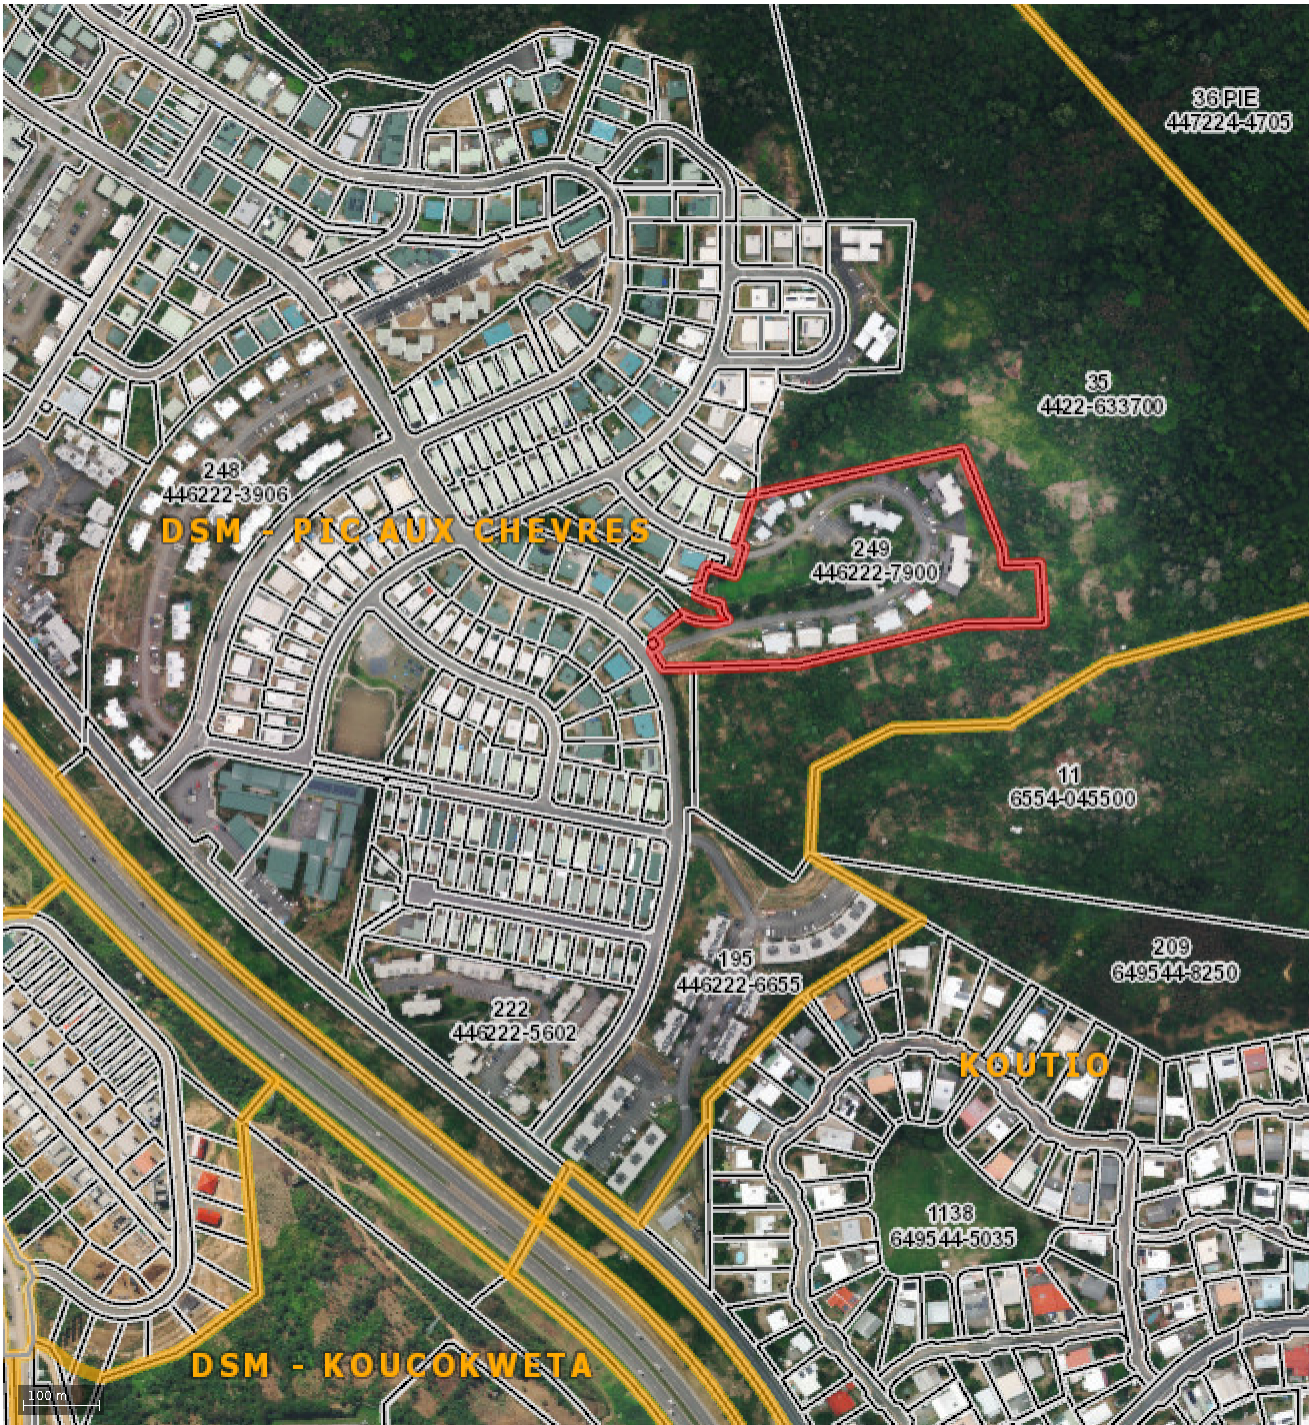

Commune	: DUMBEA	Echelle	: 1/5000
Section	: DUMBEA SUR MER - PIC AUX CHEVRES	Date d'édition	: 02/04/2024
Lotissement	:		
Numéro de Lot	: 249		
Numéro d'Inventaire Cadastral	: 446222-7900		
Surface	: 2 HA 24 A 79 CA		

RESIDENCE MONE

VALORISATION DE RESIDENCE - RAVALEMENT DE FACADE

DUMBEA - PROVINCE SUD 98805 NC

DOSSIER DE CONSULTATION DES ENTREPRISES

COMMUNE DE DUMBEA



Date: 22/04/2024	Plan réalisé par : ERPBTB		N° Affaire:	Fichier: 240419_MONE_DCE_DOSSIER DE PLANS.pln
DCE	BATIMENT A			Dessin : SK
				Indice:
				Echelle:
DATE	INDICE	MODIFICATIONS		


MAÎTRE D'OUVRAGE :




MAÎTRISE D'ŒUVRE :



Mail: bet@erpbtb.nc - Tel: 28.56.74

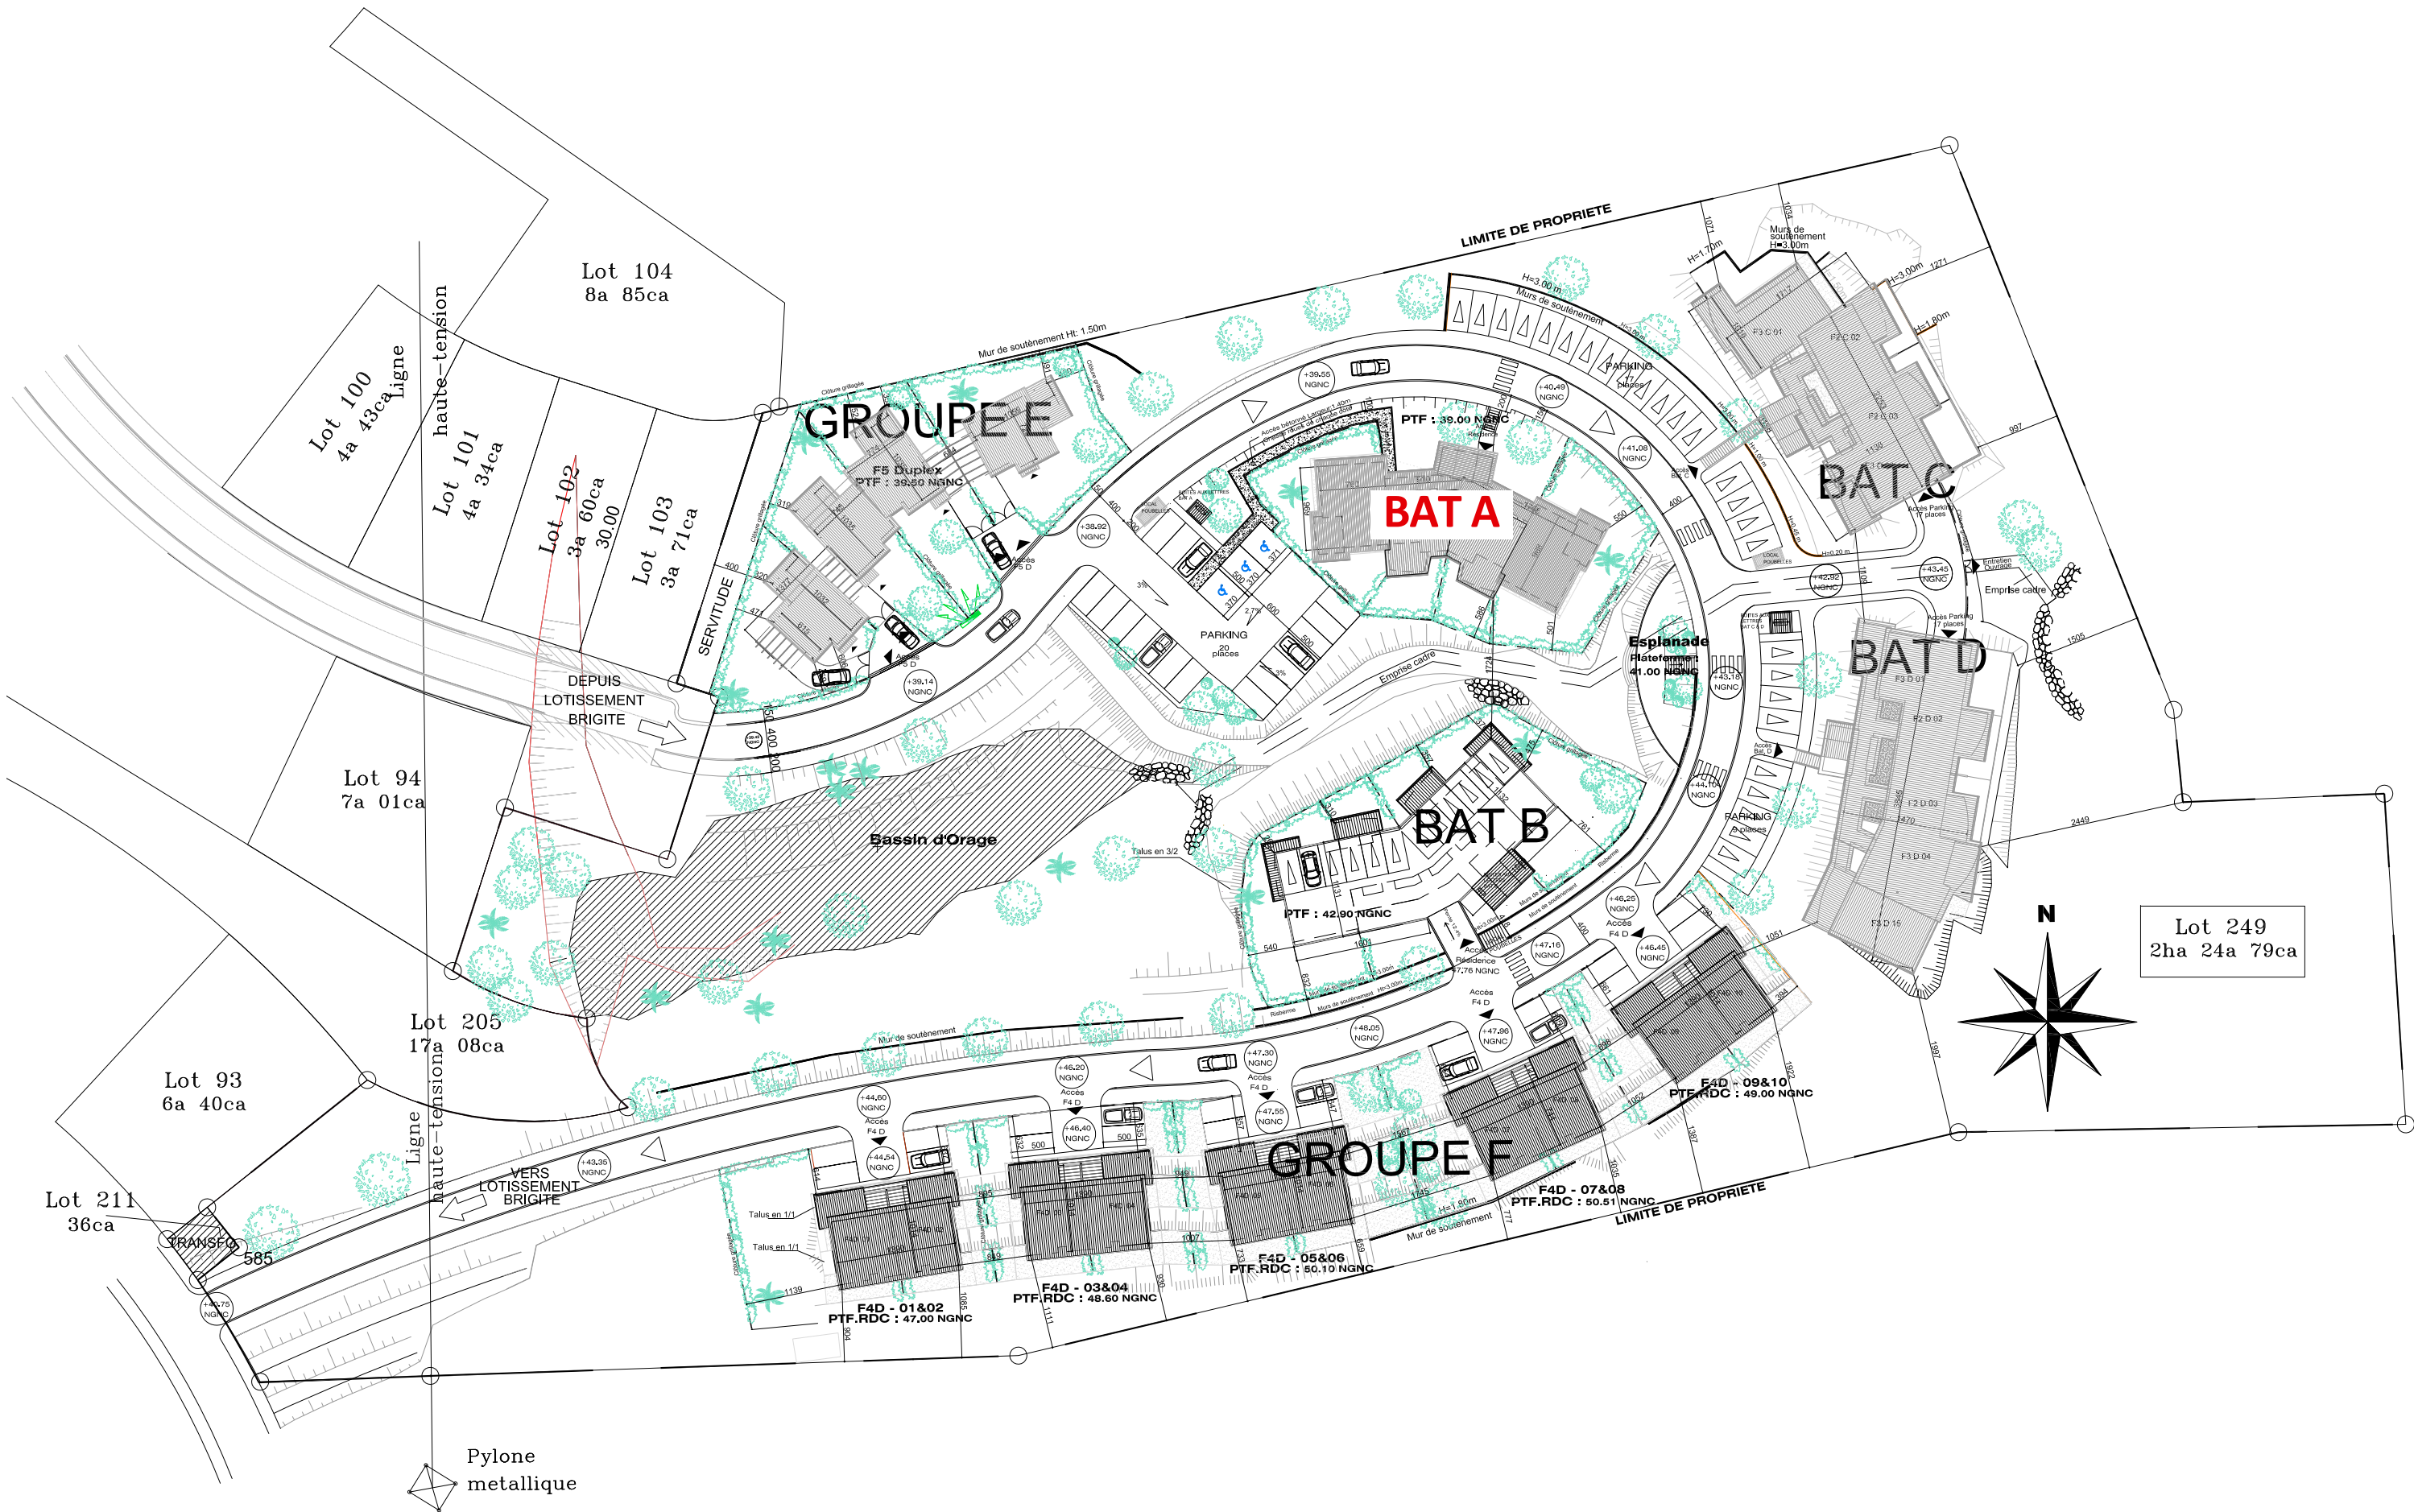

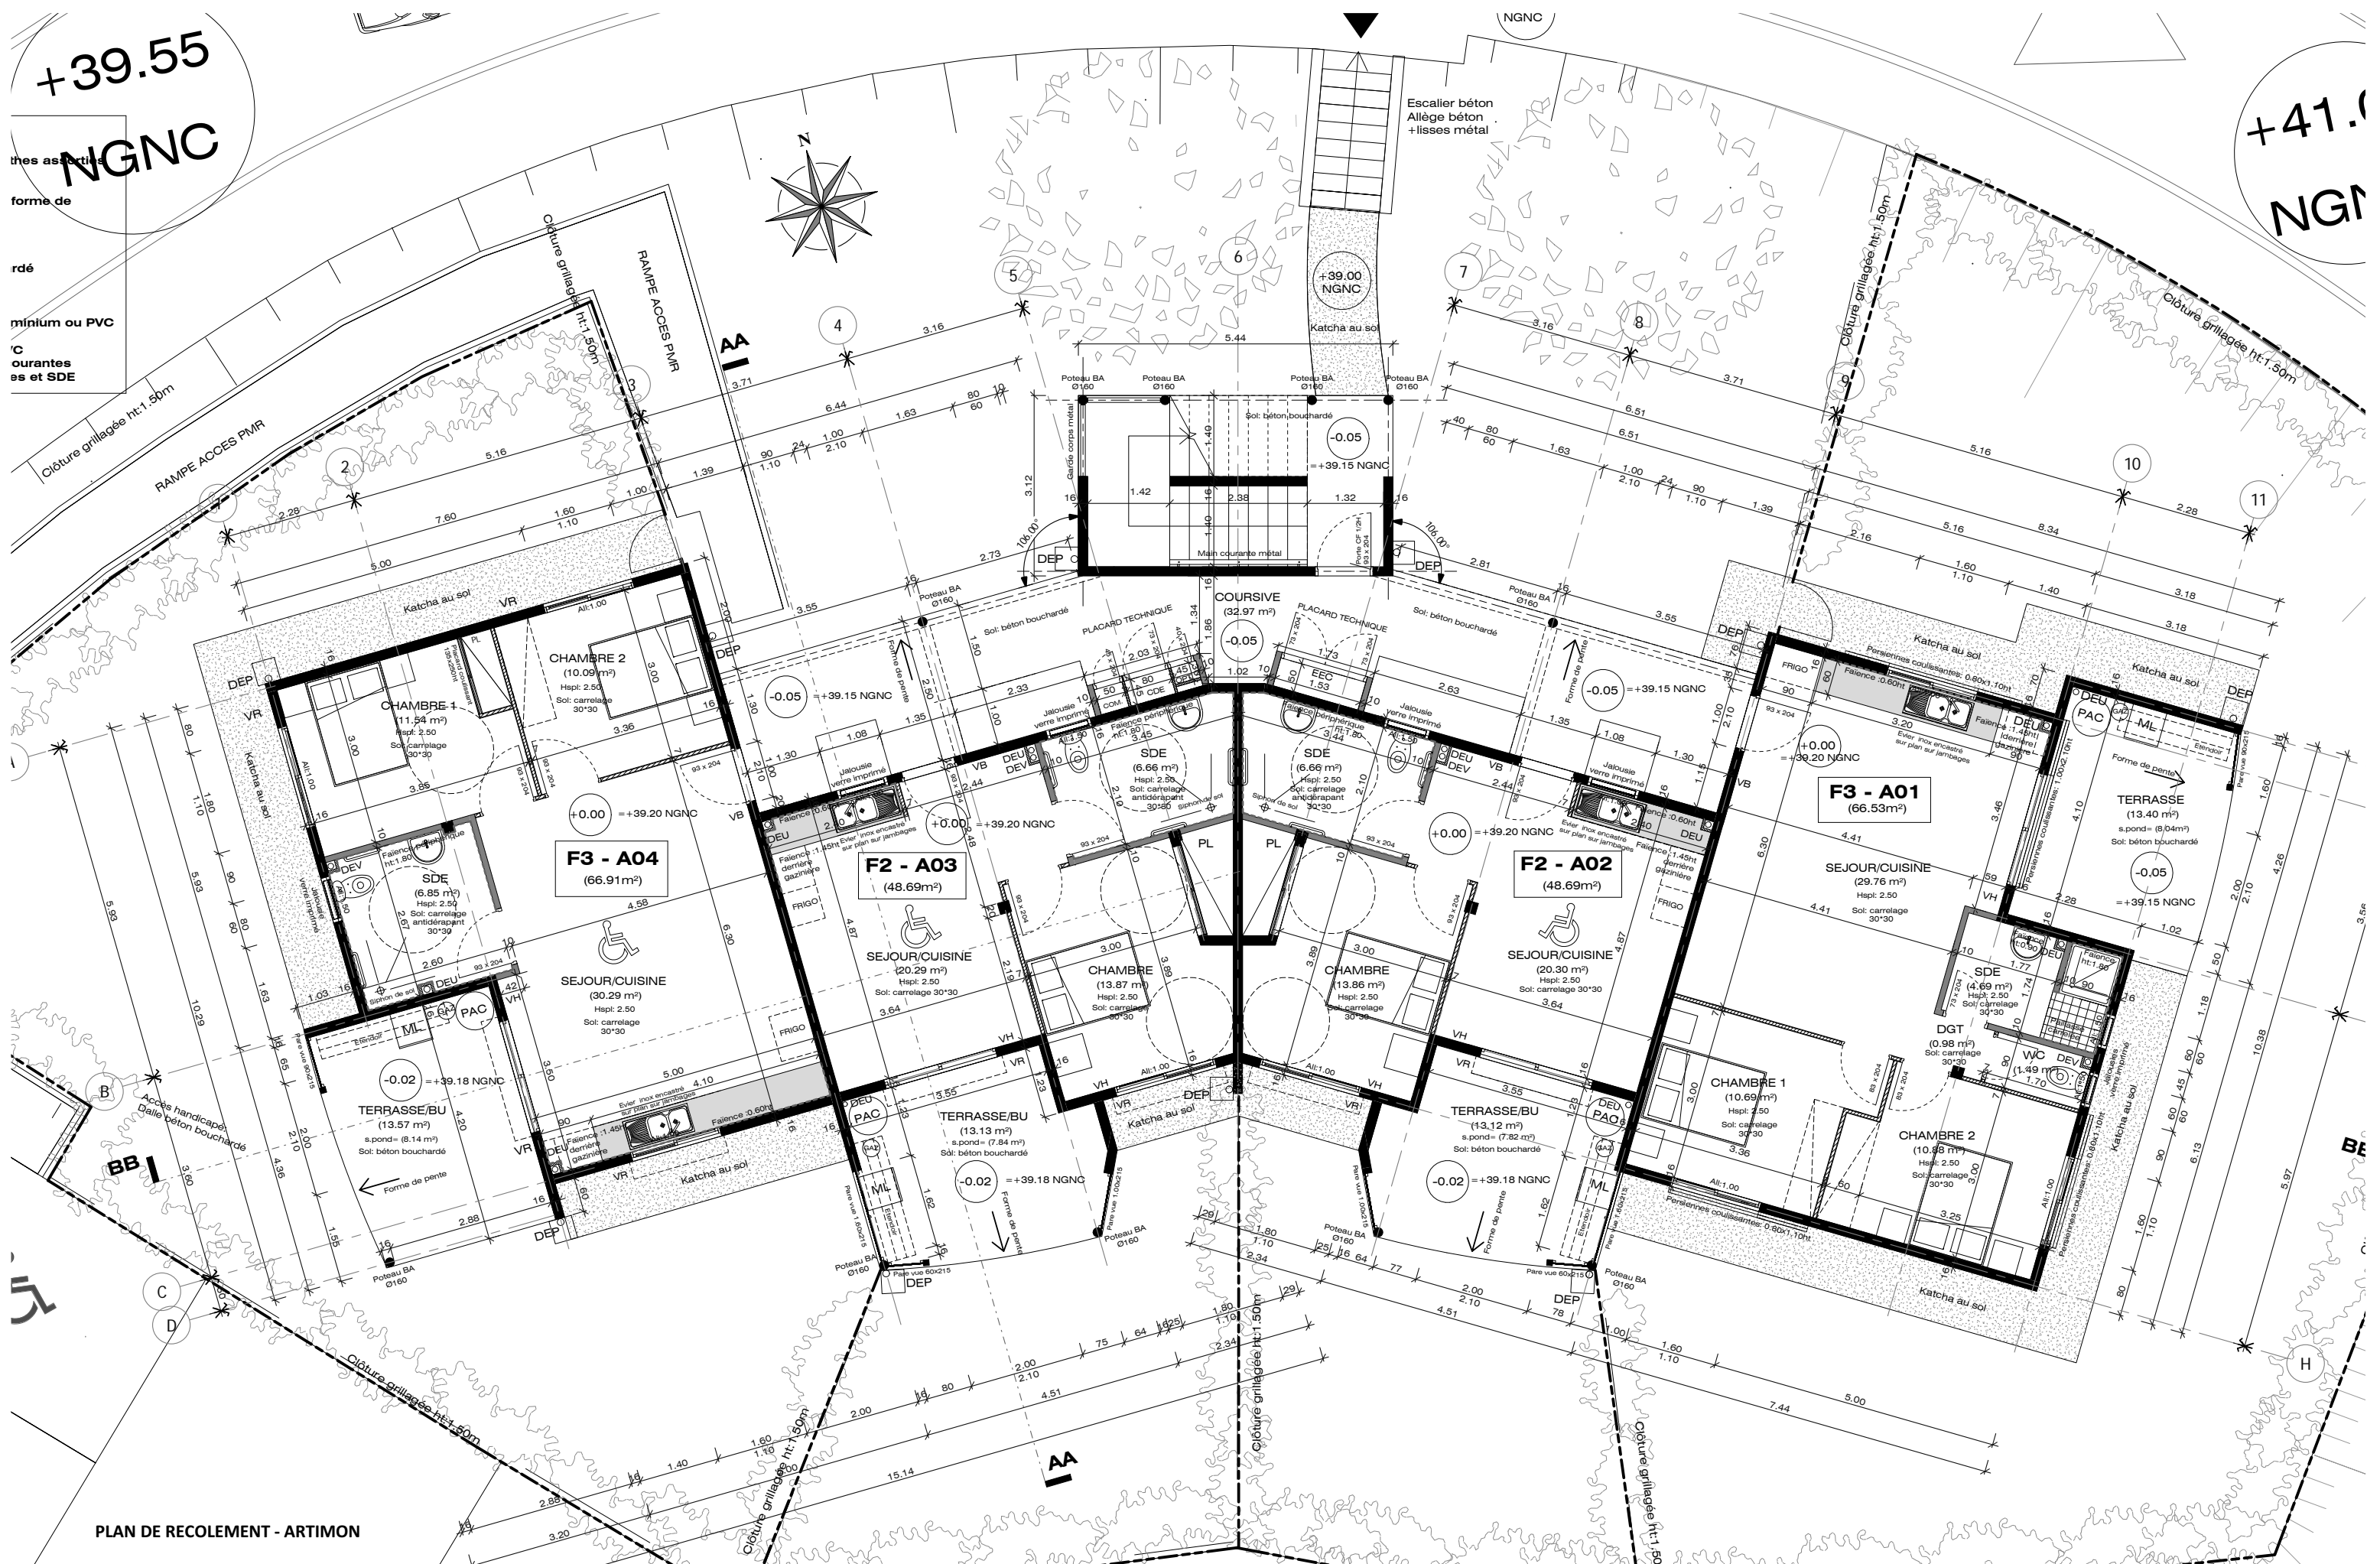


PLAN DE RECOLEMENT - ARTIMON

+39.55

+41.0
NGN

- PRESTATIONS INTERIEURES:**
- Sol: carrelage dans toutes les pièces + plinthes assorties
 - Plafonds: Peinture
 - SDE / Douche: Paillassé béton carrelée avec forme de pente vers bac à douche + trappe de visite.
- PRESTATIONS EXTERIEURES:**
- Sol des terrasses et porches: béton bouchardé
- MENUISERIES:**
- Fenêtres coulissantes et baies vitrées en Aluminium ou PVC
 - Jalousies en Aluminium
 - Persiennes coulissantes en Aluminium ou PVC
 - Verre clair pour les menuiseries des pièces courantes
 - Verre imprimé pour les jalousies des sanitaires et SDE

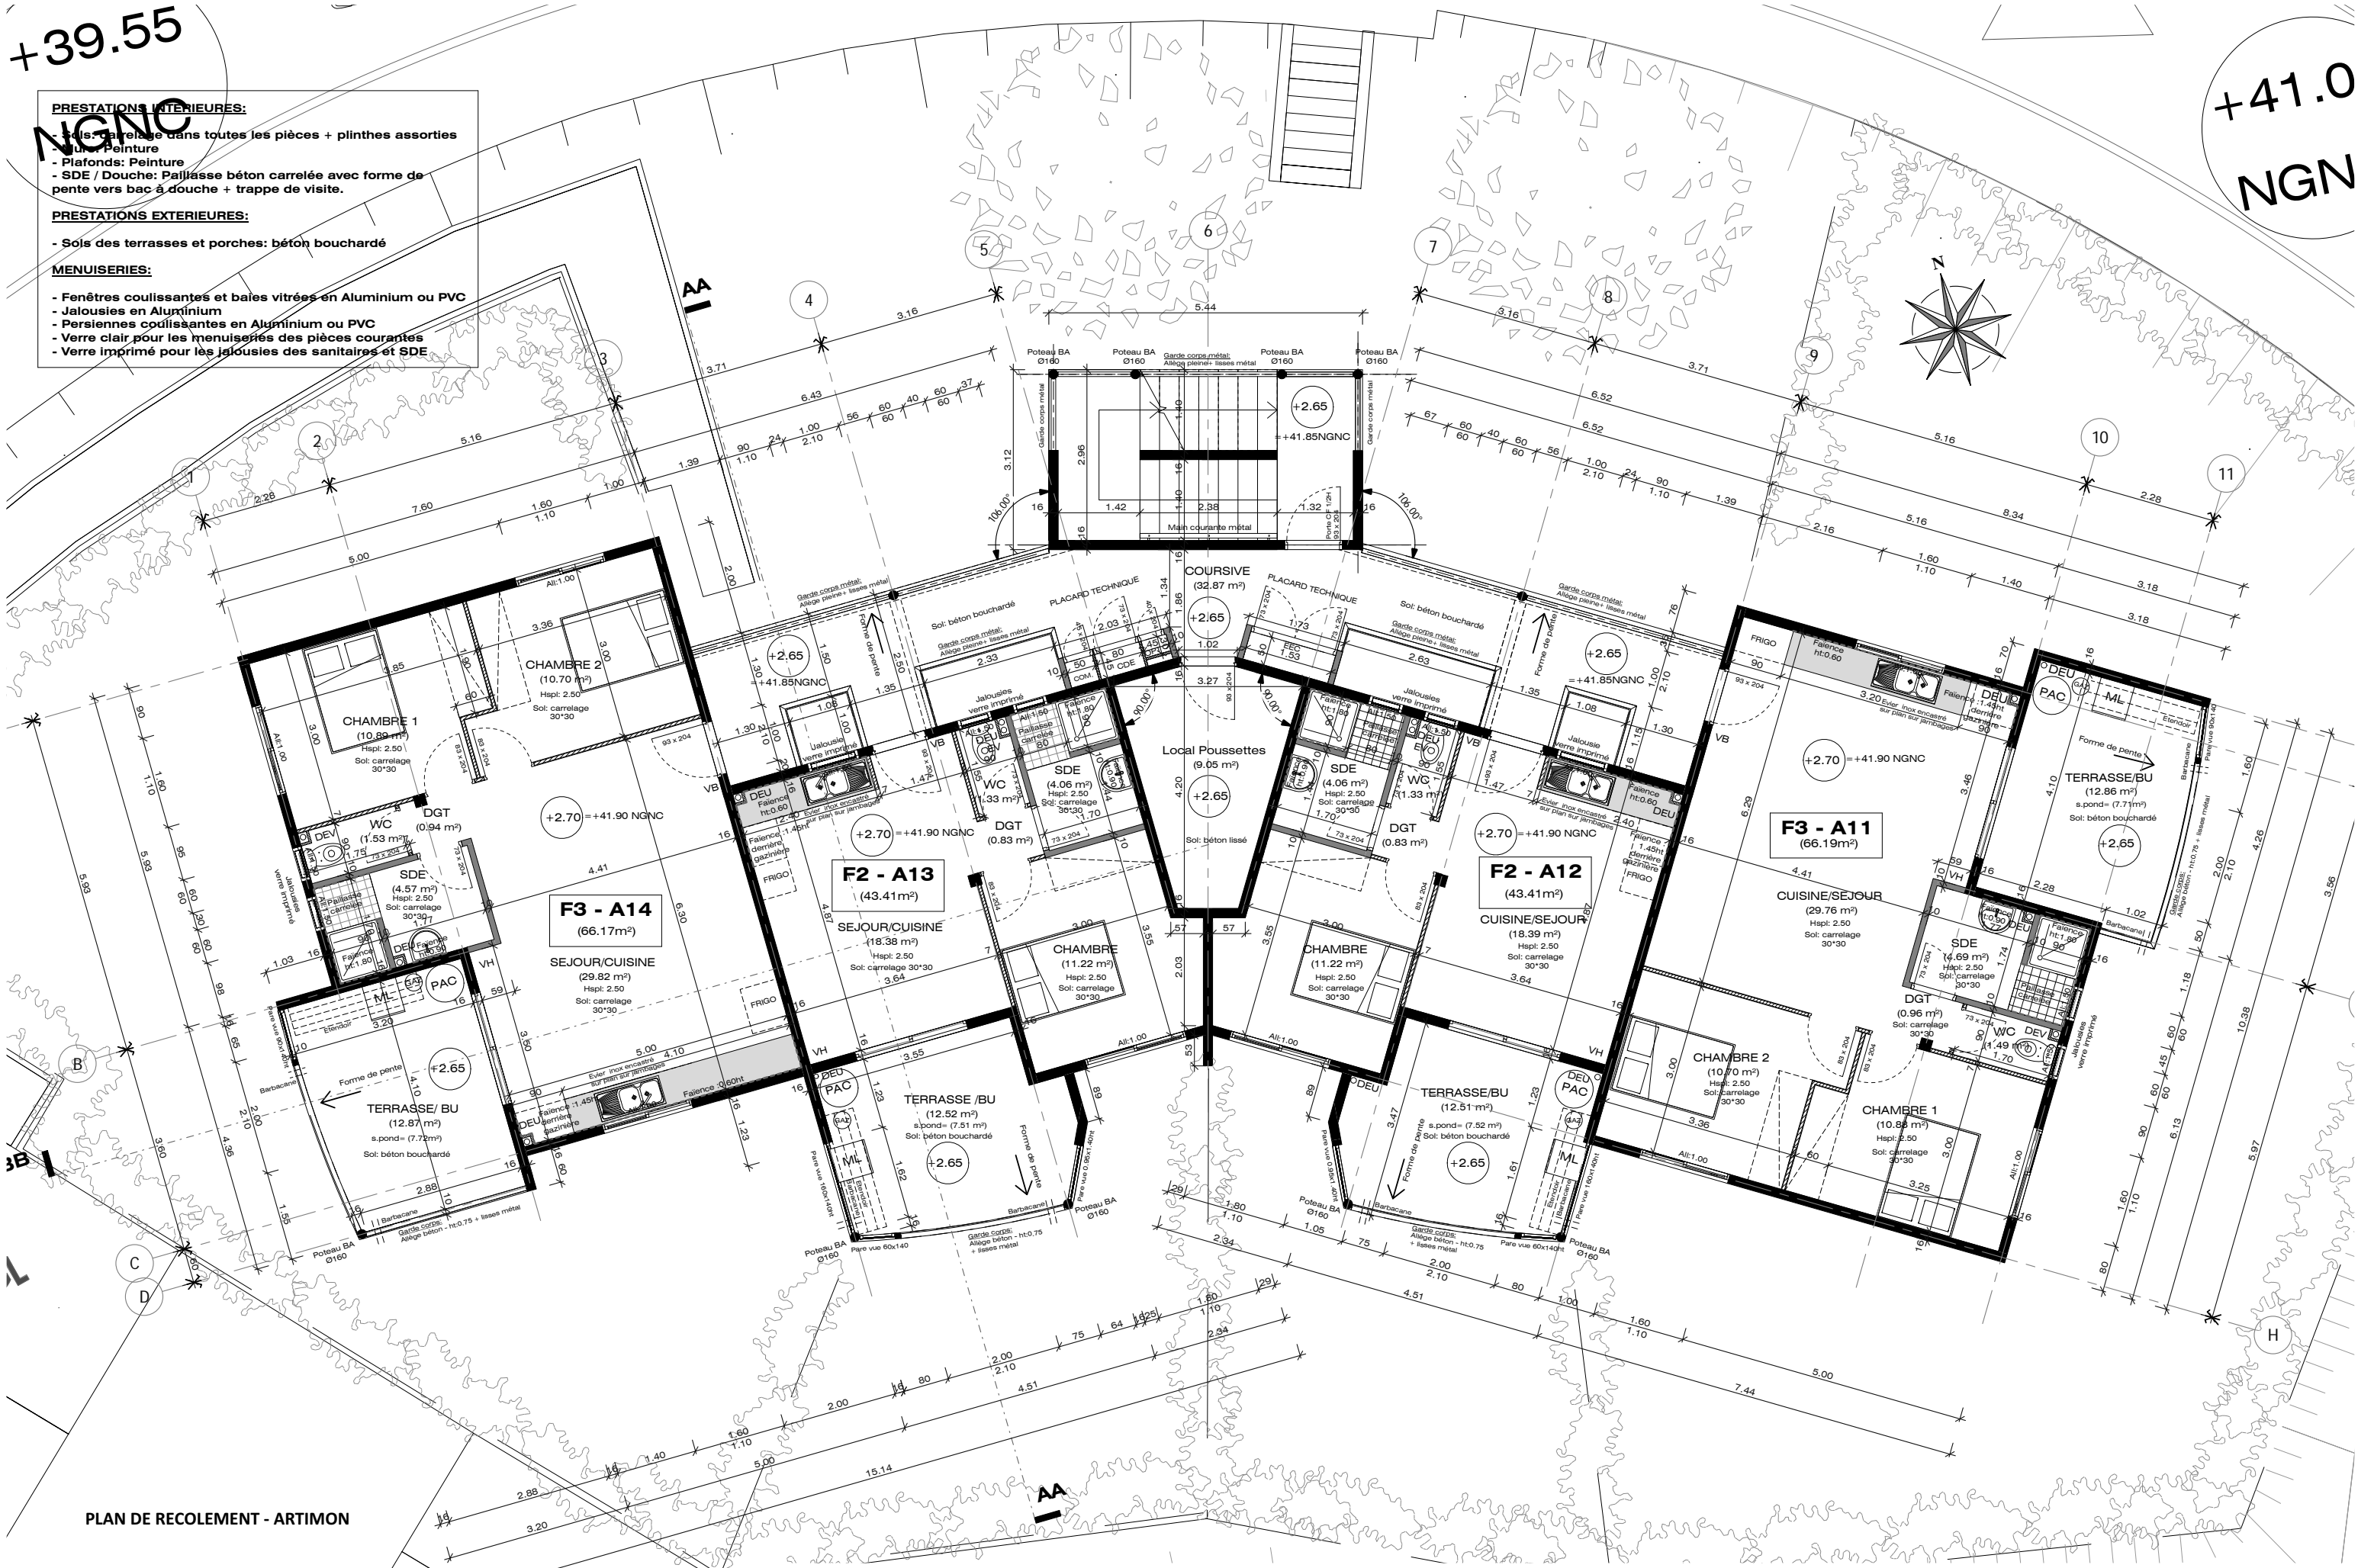

PLAN DE RECOLEMENT - ARTIMON

39.55

NGN

PRESTATIONS INTERIEURES:

- Sols: carrelage dans toutes les pièces + plinthes assorties

- Murs: Peinture

- Plafonds: Peinture

- SDE / Douche: Paillasson béton carrelé avec forme de pente vers bac à douche + trappe de visite.

PRESTATIONS EXTERIEURES:

- Sols des terrasses et porches: béton bouchardé

MENUISERIES:

- Fenêtres coulissantes et baies vitrées en Aluminium ou PVC

- Jalousies en Aluminium


- Persiennes coulissantes en Aluminium ou PVC

- Verre clair pour les menuiseries des pièces courantes

- Verre imprimé pour les jalousies des sanitaires et SDE

+41.0

NGN

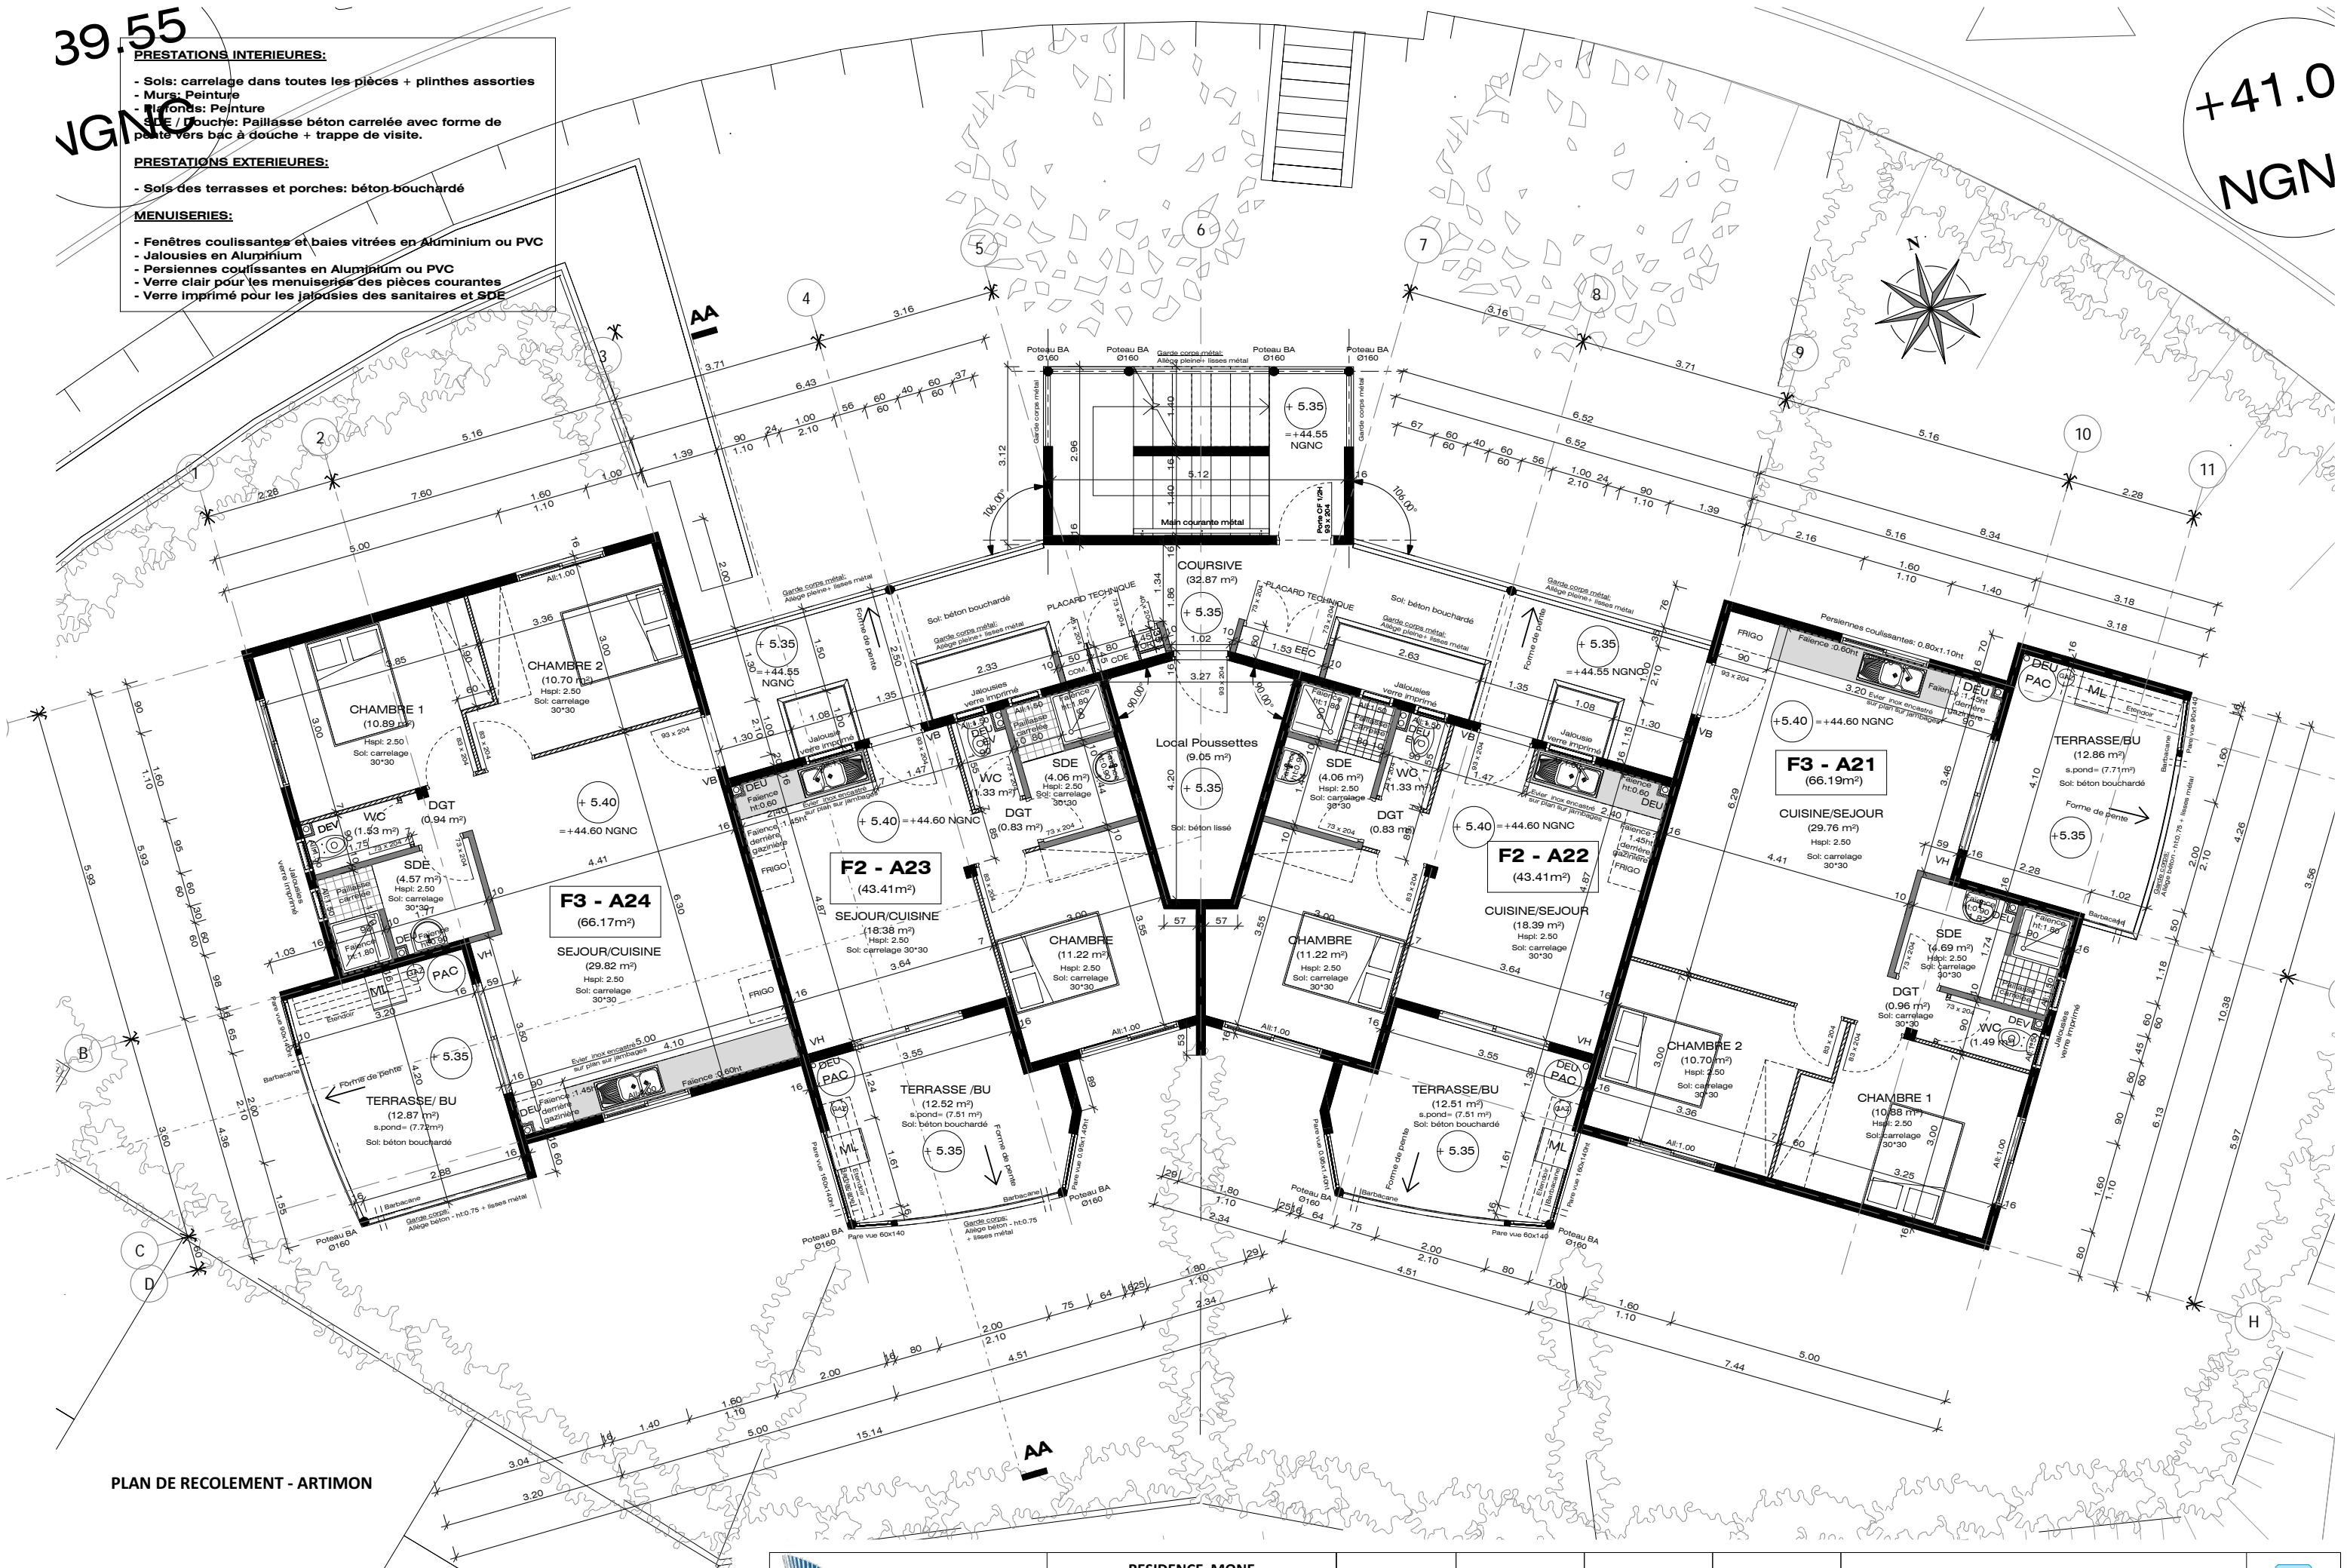

PLAN DE RECOLEMENT - ARTIMON

+39.55
NGN

PRESTATIONS INTERIEURES:

- Sols: carrelage dans toutes les pièces + plinthes assorties
- Murs: peinture
- SDE: Douche: Paillasses béton carrelée avec forme de pente vers bac à douche + trappe de visite.

PRESTATIONS EXTERIEURES:

- Sols des terrasses et porches: béton bouchardé


MENUISERIES:

- Fenêtres coulissantes et baies vitrées en Aluminium ou PVC
- Jalousies en Aluminium
- Persiennes coulissantes en Aluminium ou PVC
- Verre clair pour les menuiseries des pièces courantes
- Verre imprimé pour les jalousies des sanitaires et SDE


+41.0
NGN




PLAN DE RECOLEMENT - ARTIMON

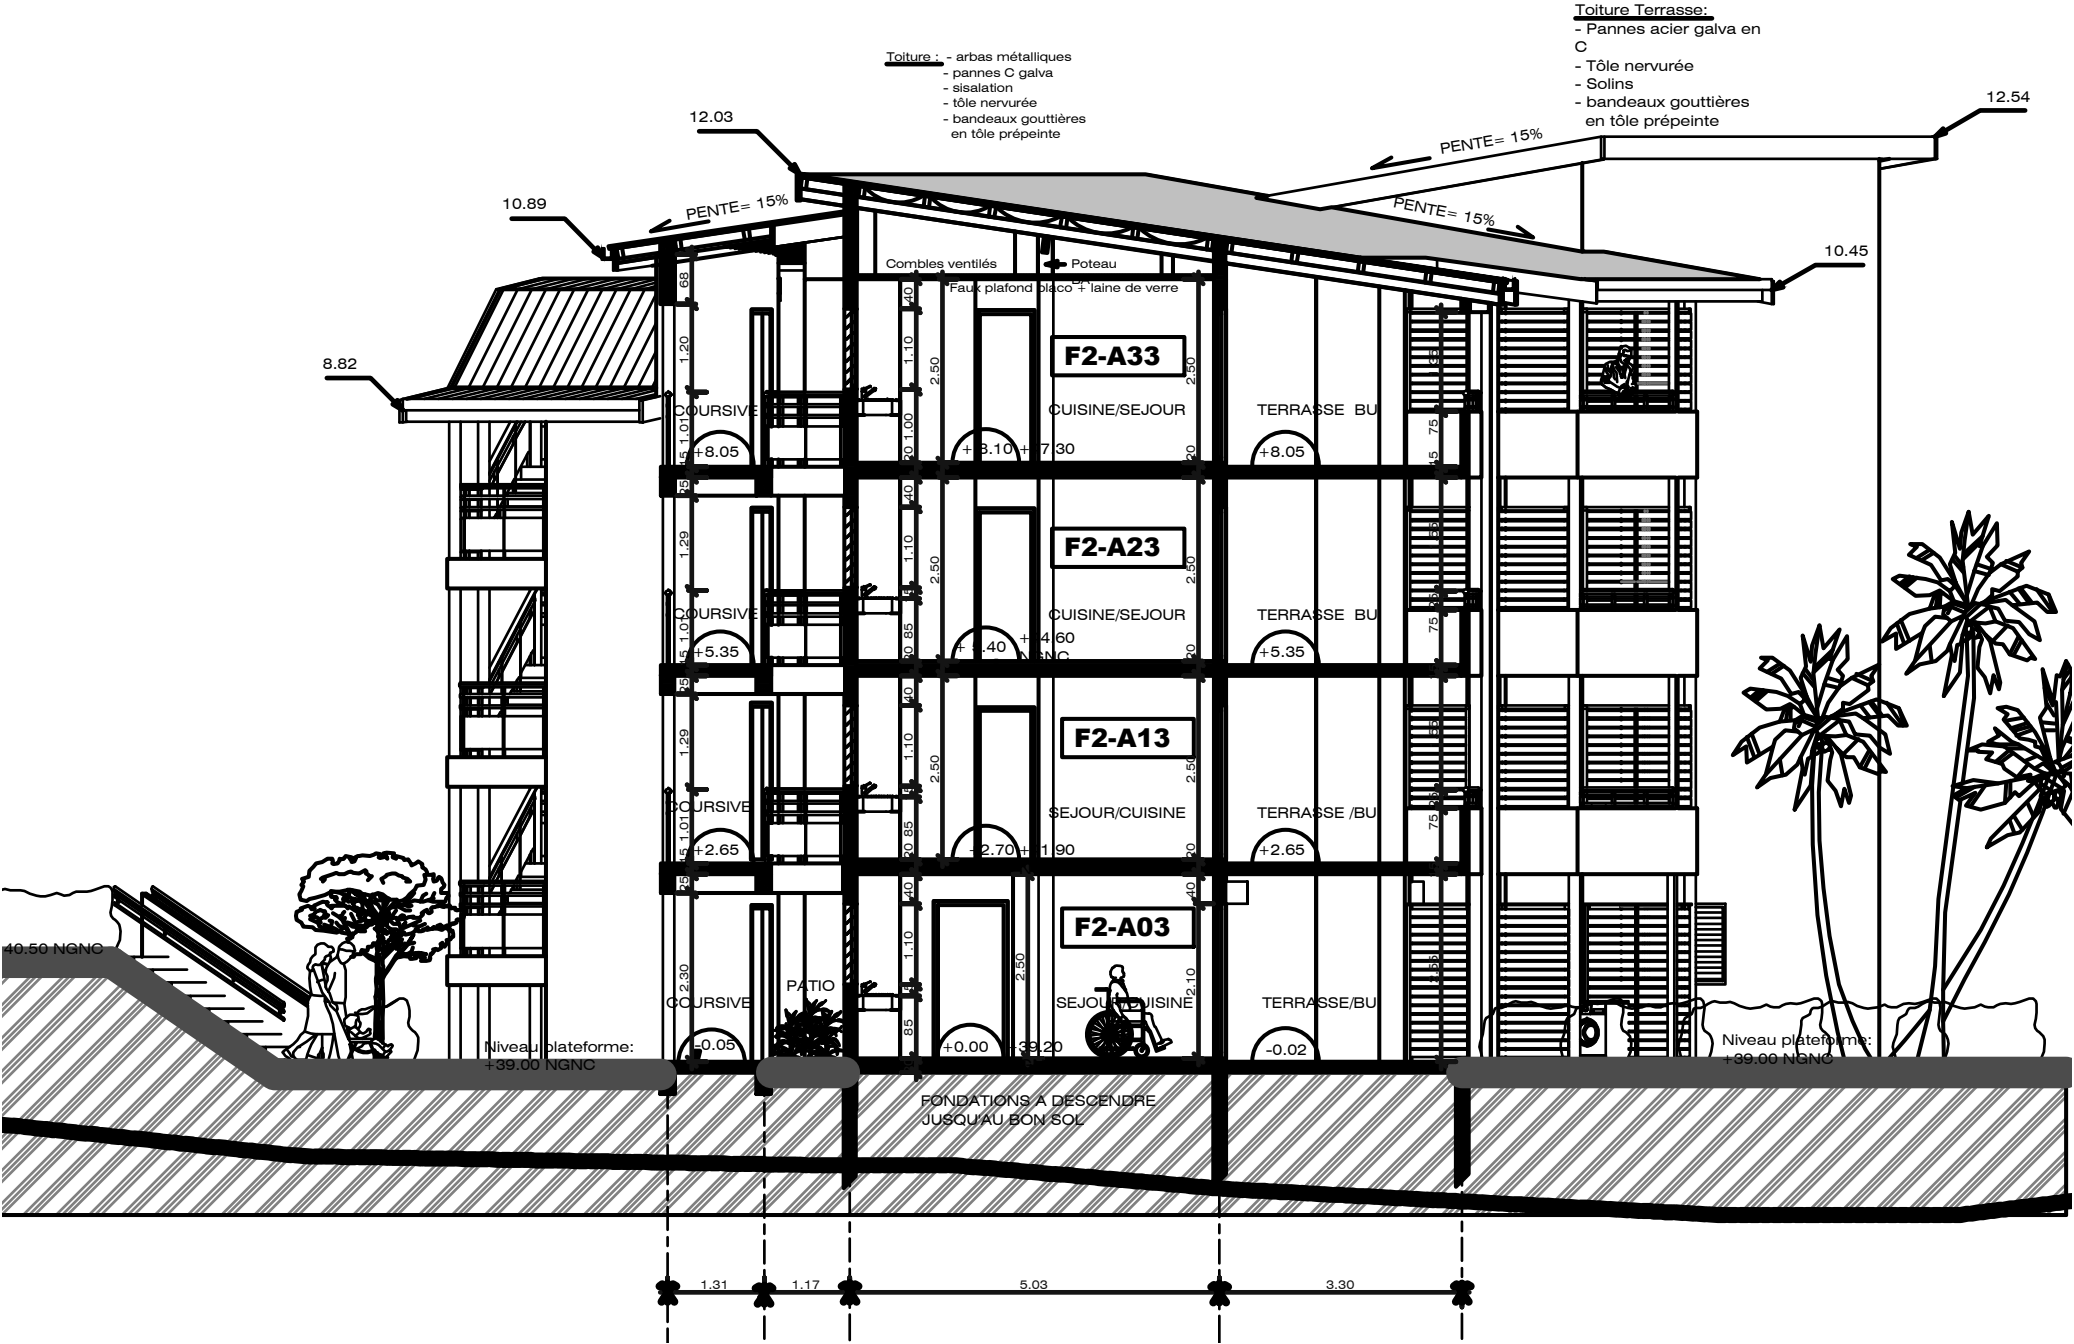


PLAN DE RECOLEMENT - ARTIMON

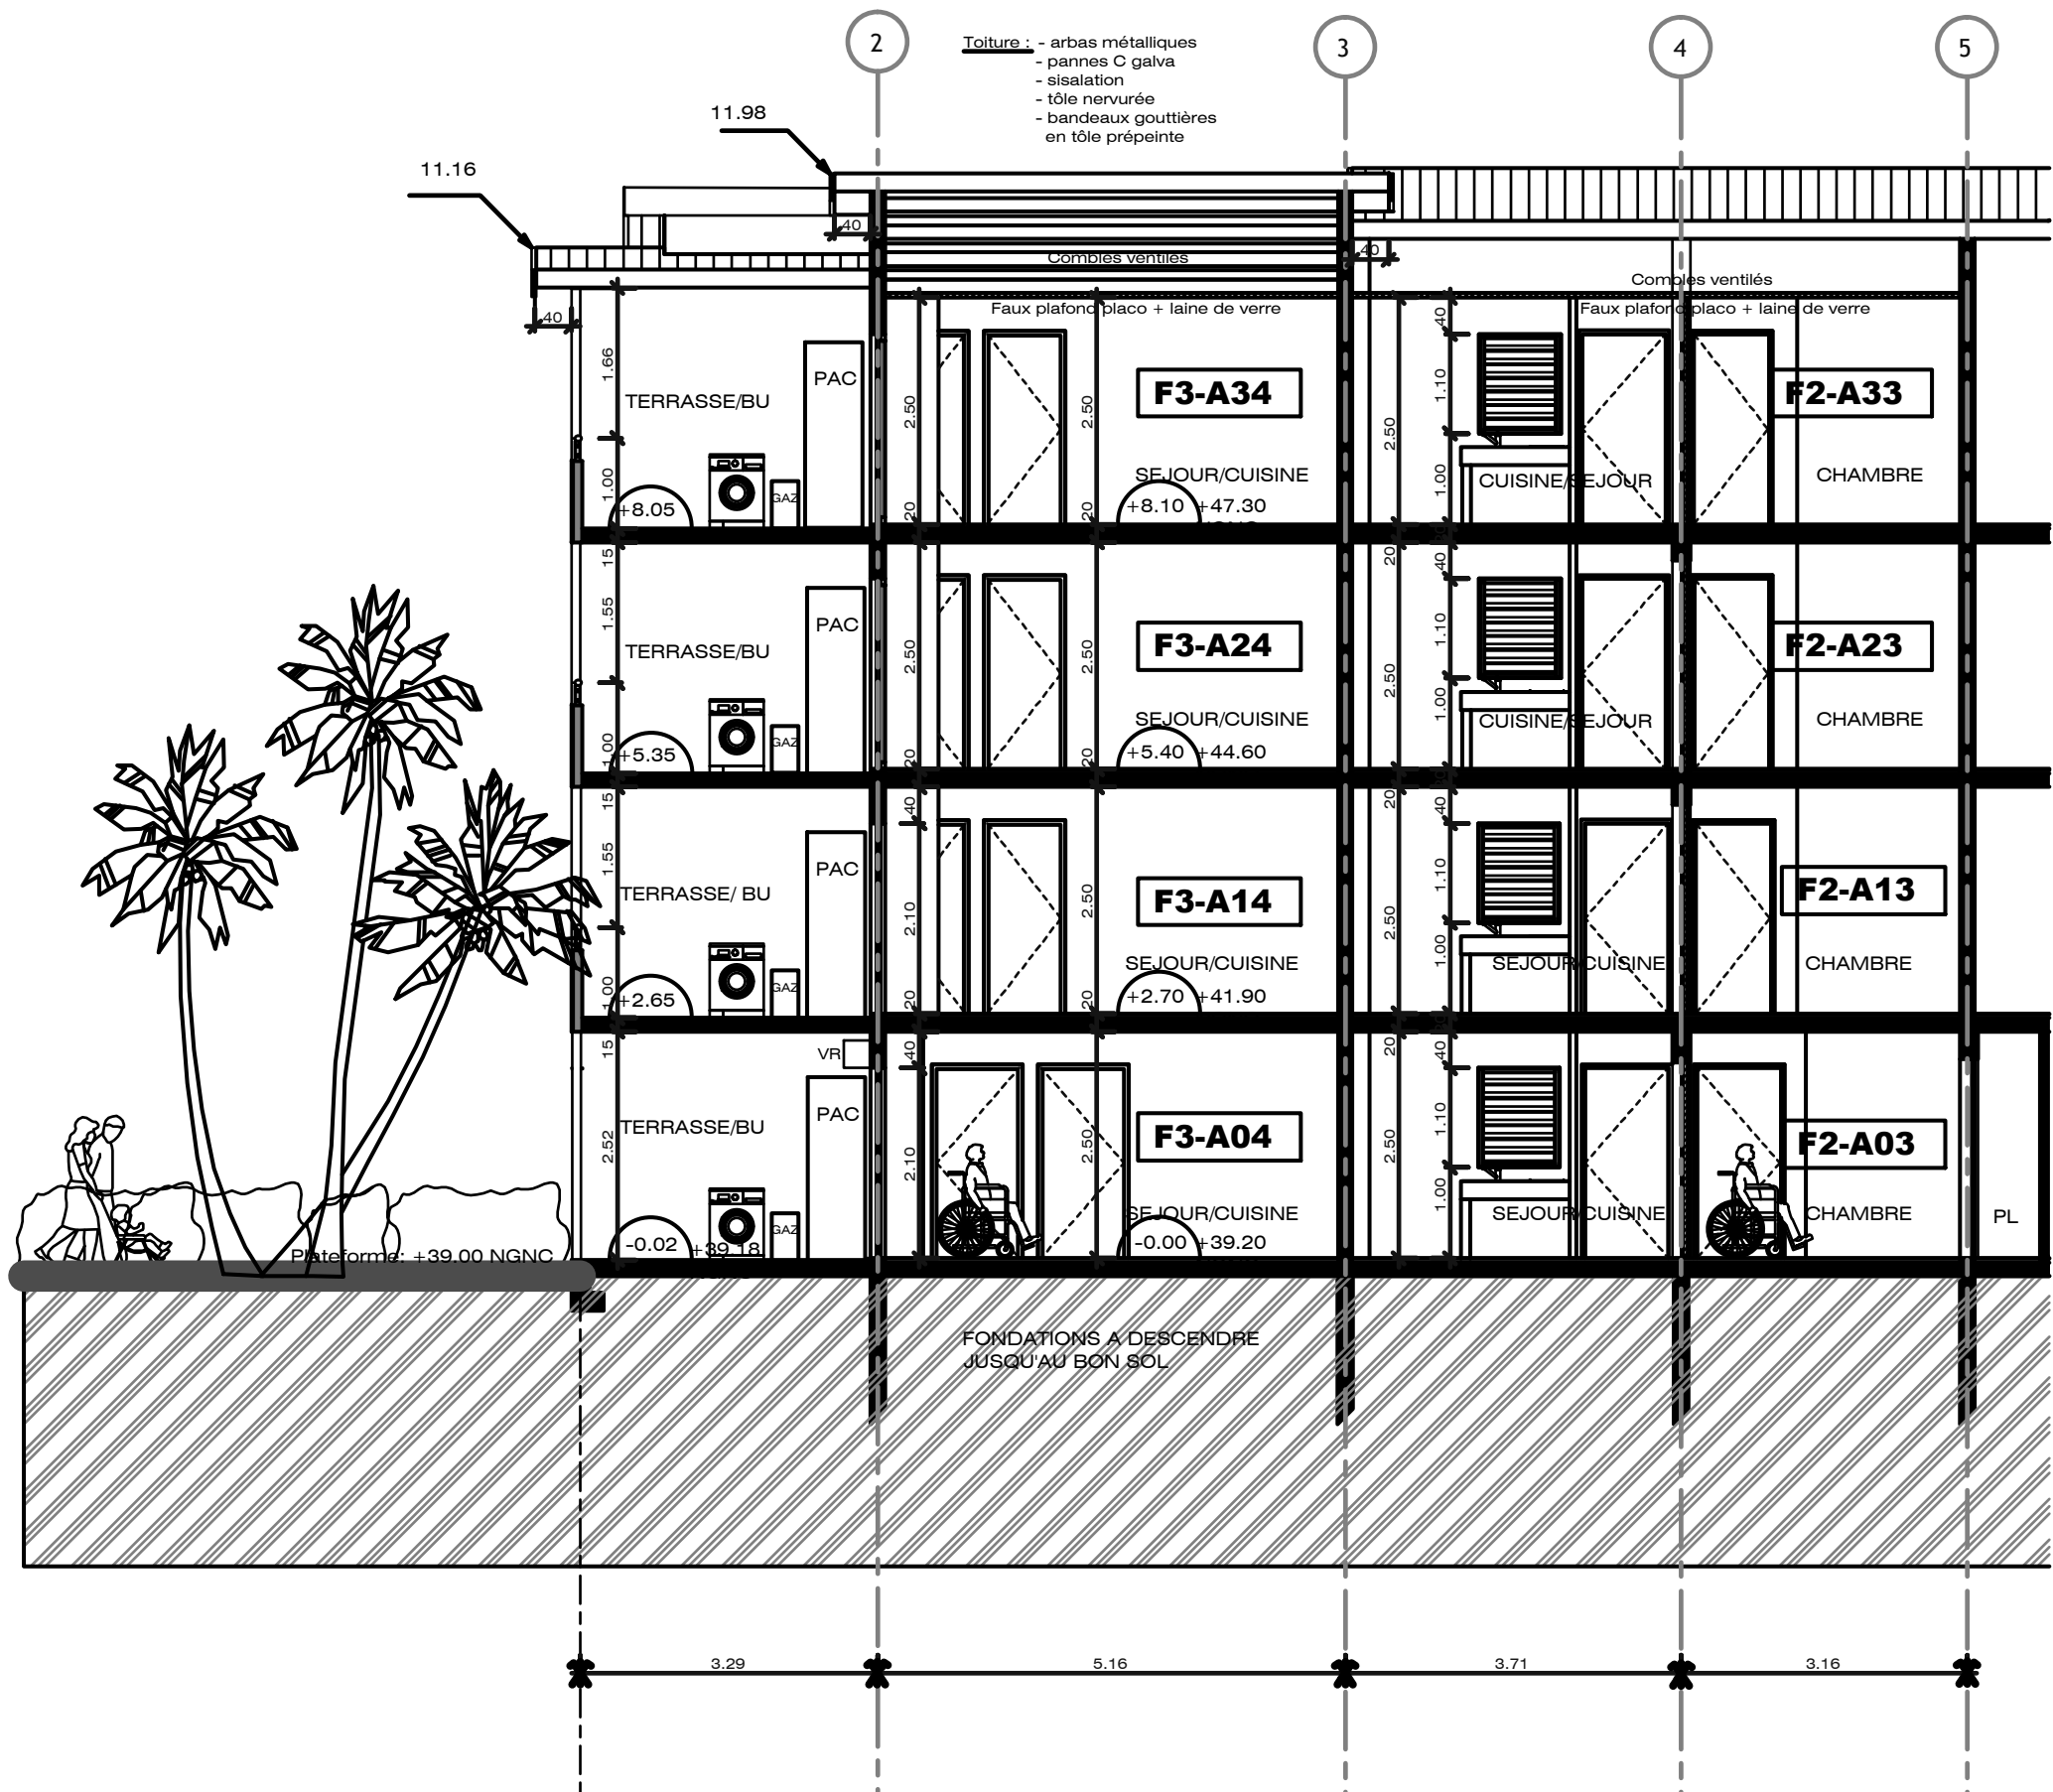

PLAN DE RECOLEMENT - ARTIMON

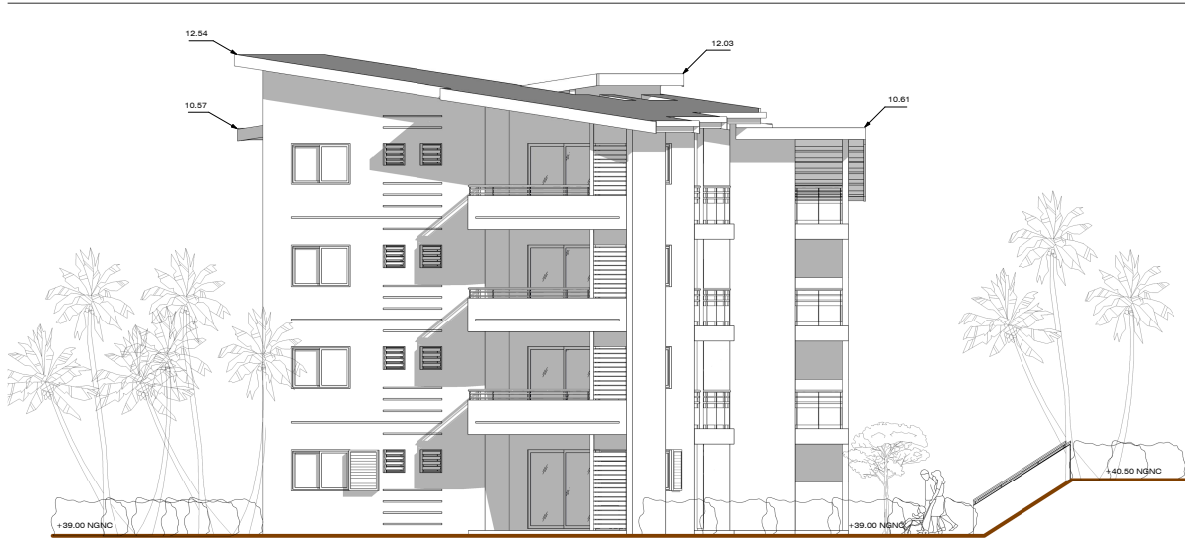

PIGNON EST

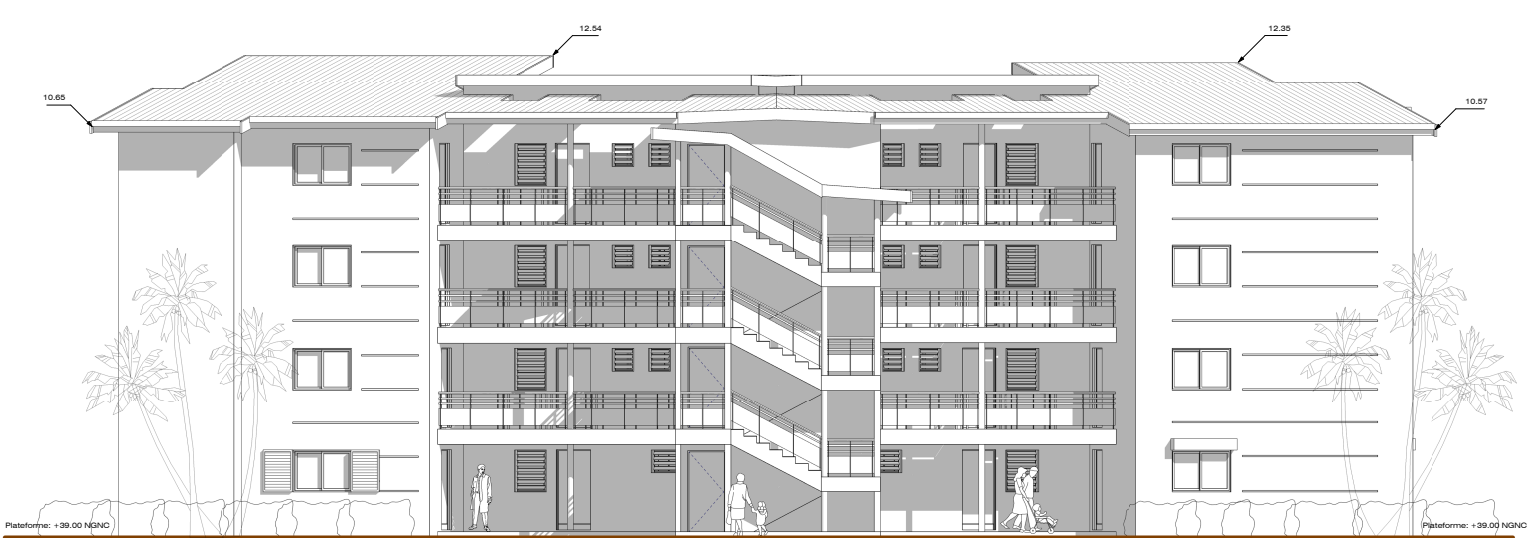

ELEVATION NORD



ELEVATION SUD



PIGNON OUEST

RESIDENCE MONE

VALORISATION DE RESIDENCE - RAVALEMENT DE FACADE

DUMBEA - PROVINCE SUD 98805 NC

DOSSIER DE CONSULTATION DES ENTREPRISES

COMMUNE DE DUMBEA



Date: 22/04/2024	Plan réalisé par : ERPBTB		N° Affaire:	Fichier: 240419_MONE_DCE_DOSSIER DE PLANS.pln
DCE	BATIMENT B			Dessin : SK
				Indice:
				Echelle:
DATE	INDICE	MODIFICATIONS		

MAÎTRE D'OUVRAGE :




MAÎTRISE D'ŒUVRE :



Mail: bet@erpbtb.nc - Tel: 28.56.74



- Murs: Peinture
 - Plafonds: Peinture
 - SDE / Douche: Paillassé béton carrelée avec pente vers bac à douche + trappe de visite.
- PRESTATIONS EXTERIEURES:**
- Soles des terrasses et porches: béton bouchardé
- MENUISERIES:**
- Fenêtres coulissantes et baies vitrées en Al
 - Jalousies en Aluminium
 - Persiennes coulissantes en Aluminium ou F
 - Verre clair pour les menuiseries des pièces
 - Verre imprimé pour les jalousies des sanitaires

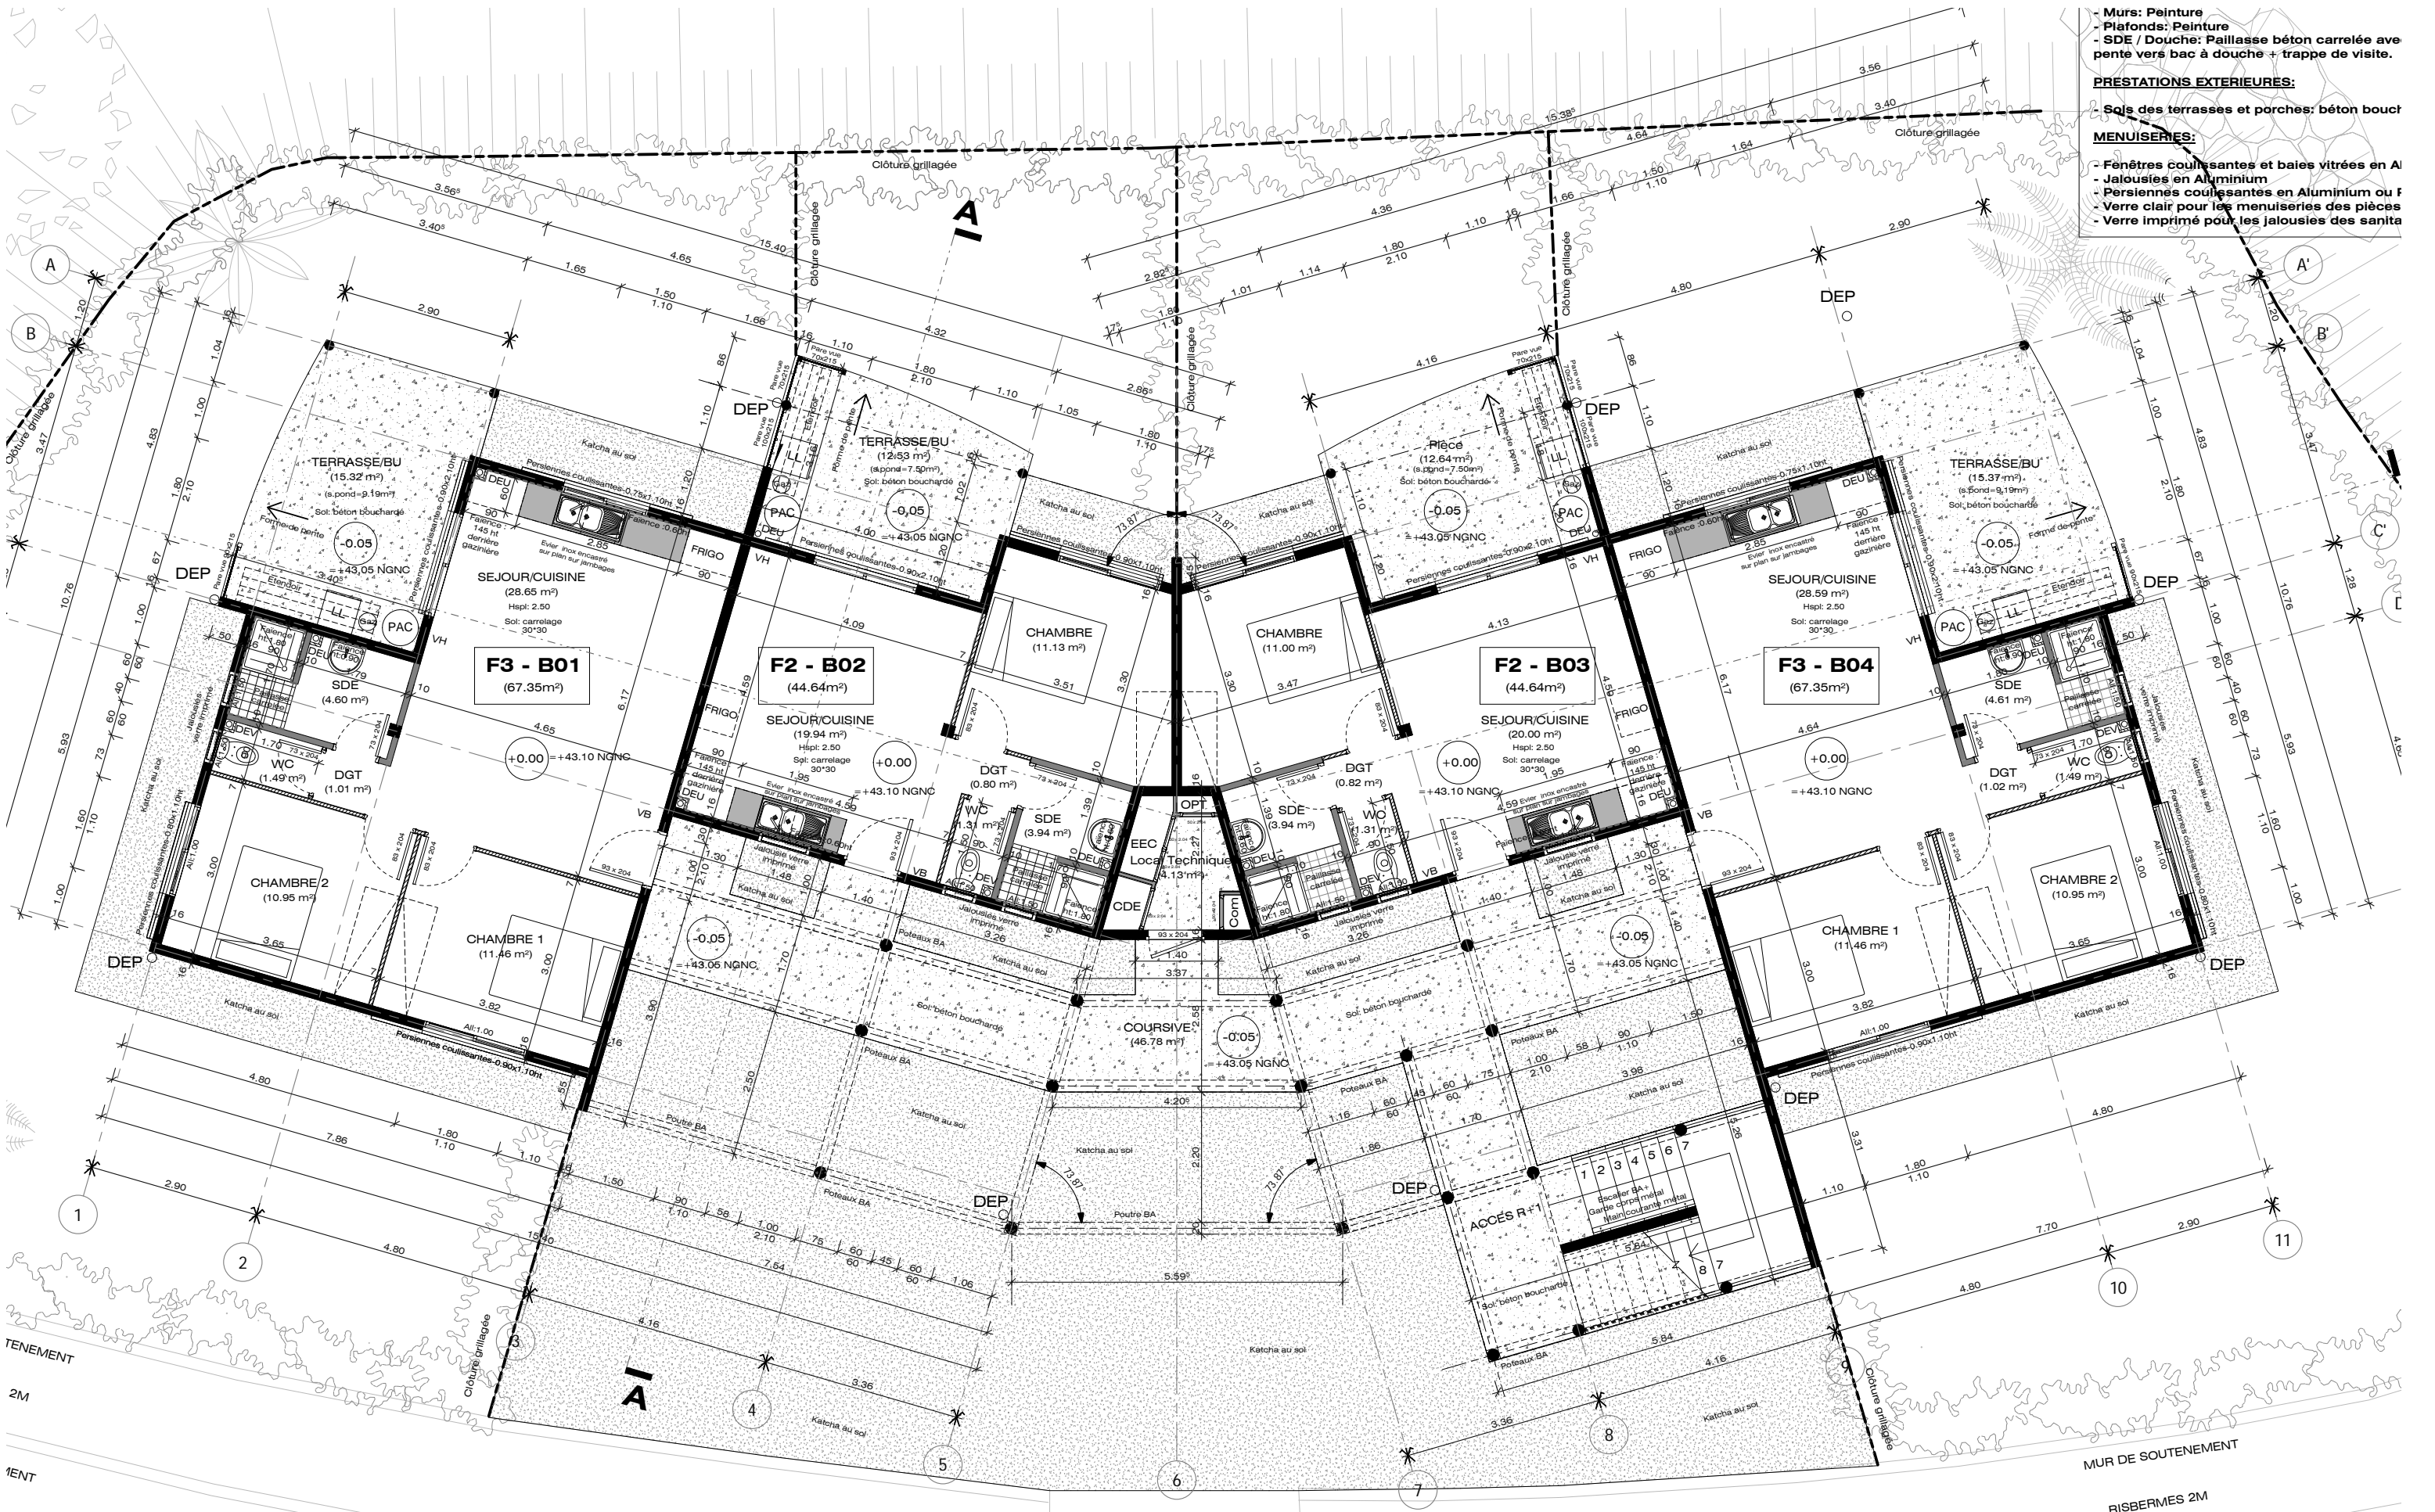

PRESTATIONS INTERIEURES:


- Sols: carrelage dans toutes les pièces + plinthe
- Murs: Peinture
- Plafonds: Peinture
- SDE / Douche: Paillasson béton carrelé avec pente vers bac à douche + trappe de visite.


PRESTATIONS EXTERIEURES:



- Sols des terrasses et porches: béton bouchardé


MENUISERIES:

- Fenêtres coulissantes et baies vitrées en Alu
- Jalousies en Aluminium
- Persiennes coulissantes en Aluminium ou PVC
- Verre clair pour les menuiseries des pièces de vie
- Verre imprimé pour les jalousies des sanitaires

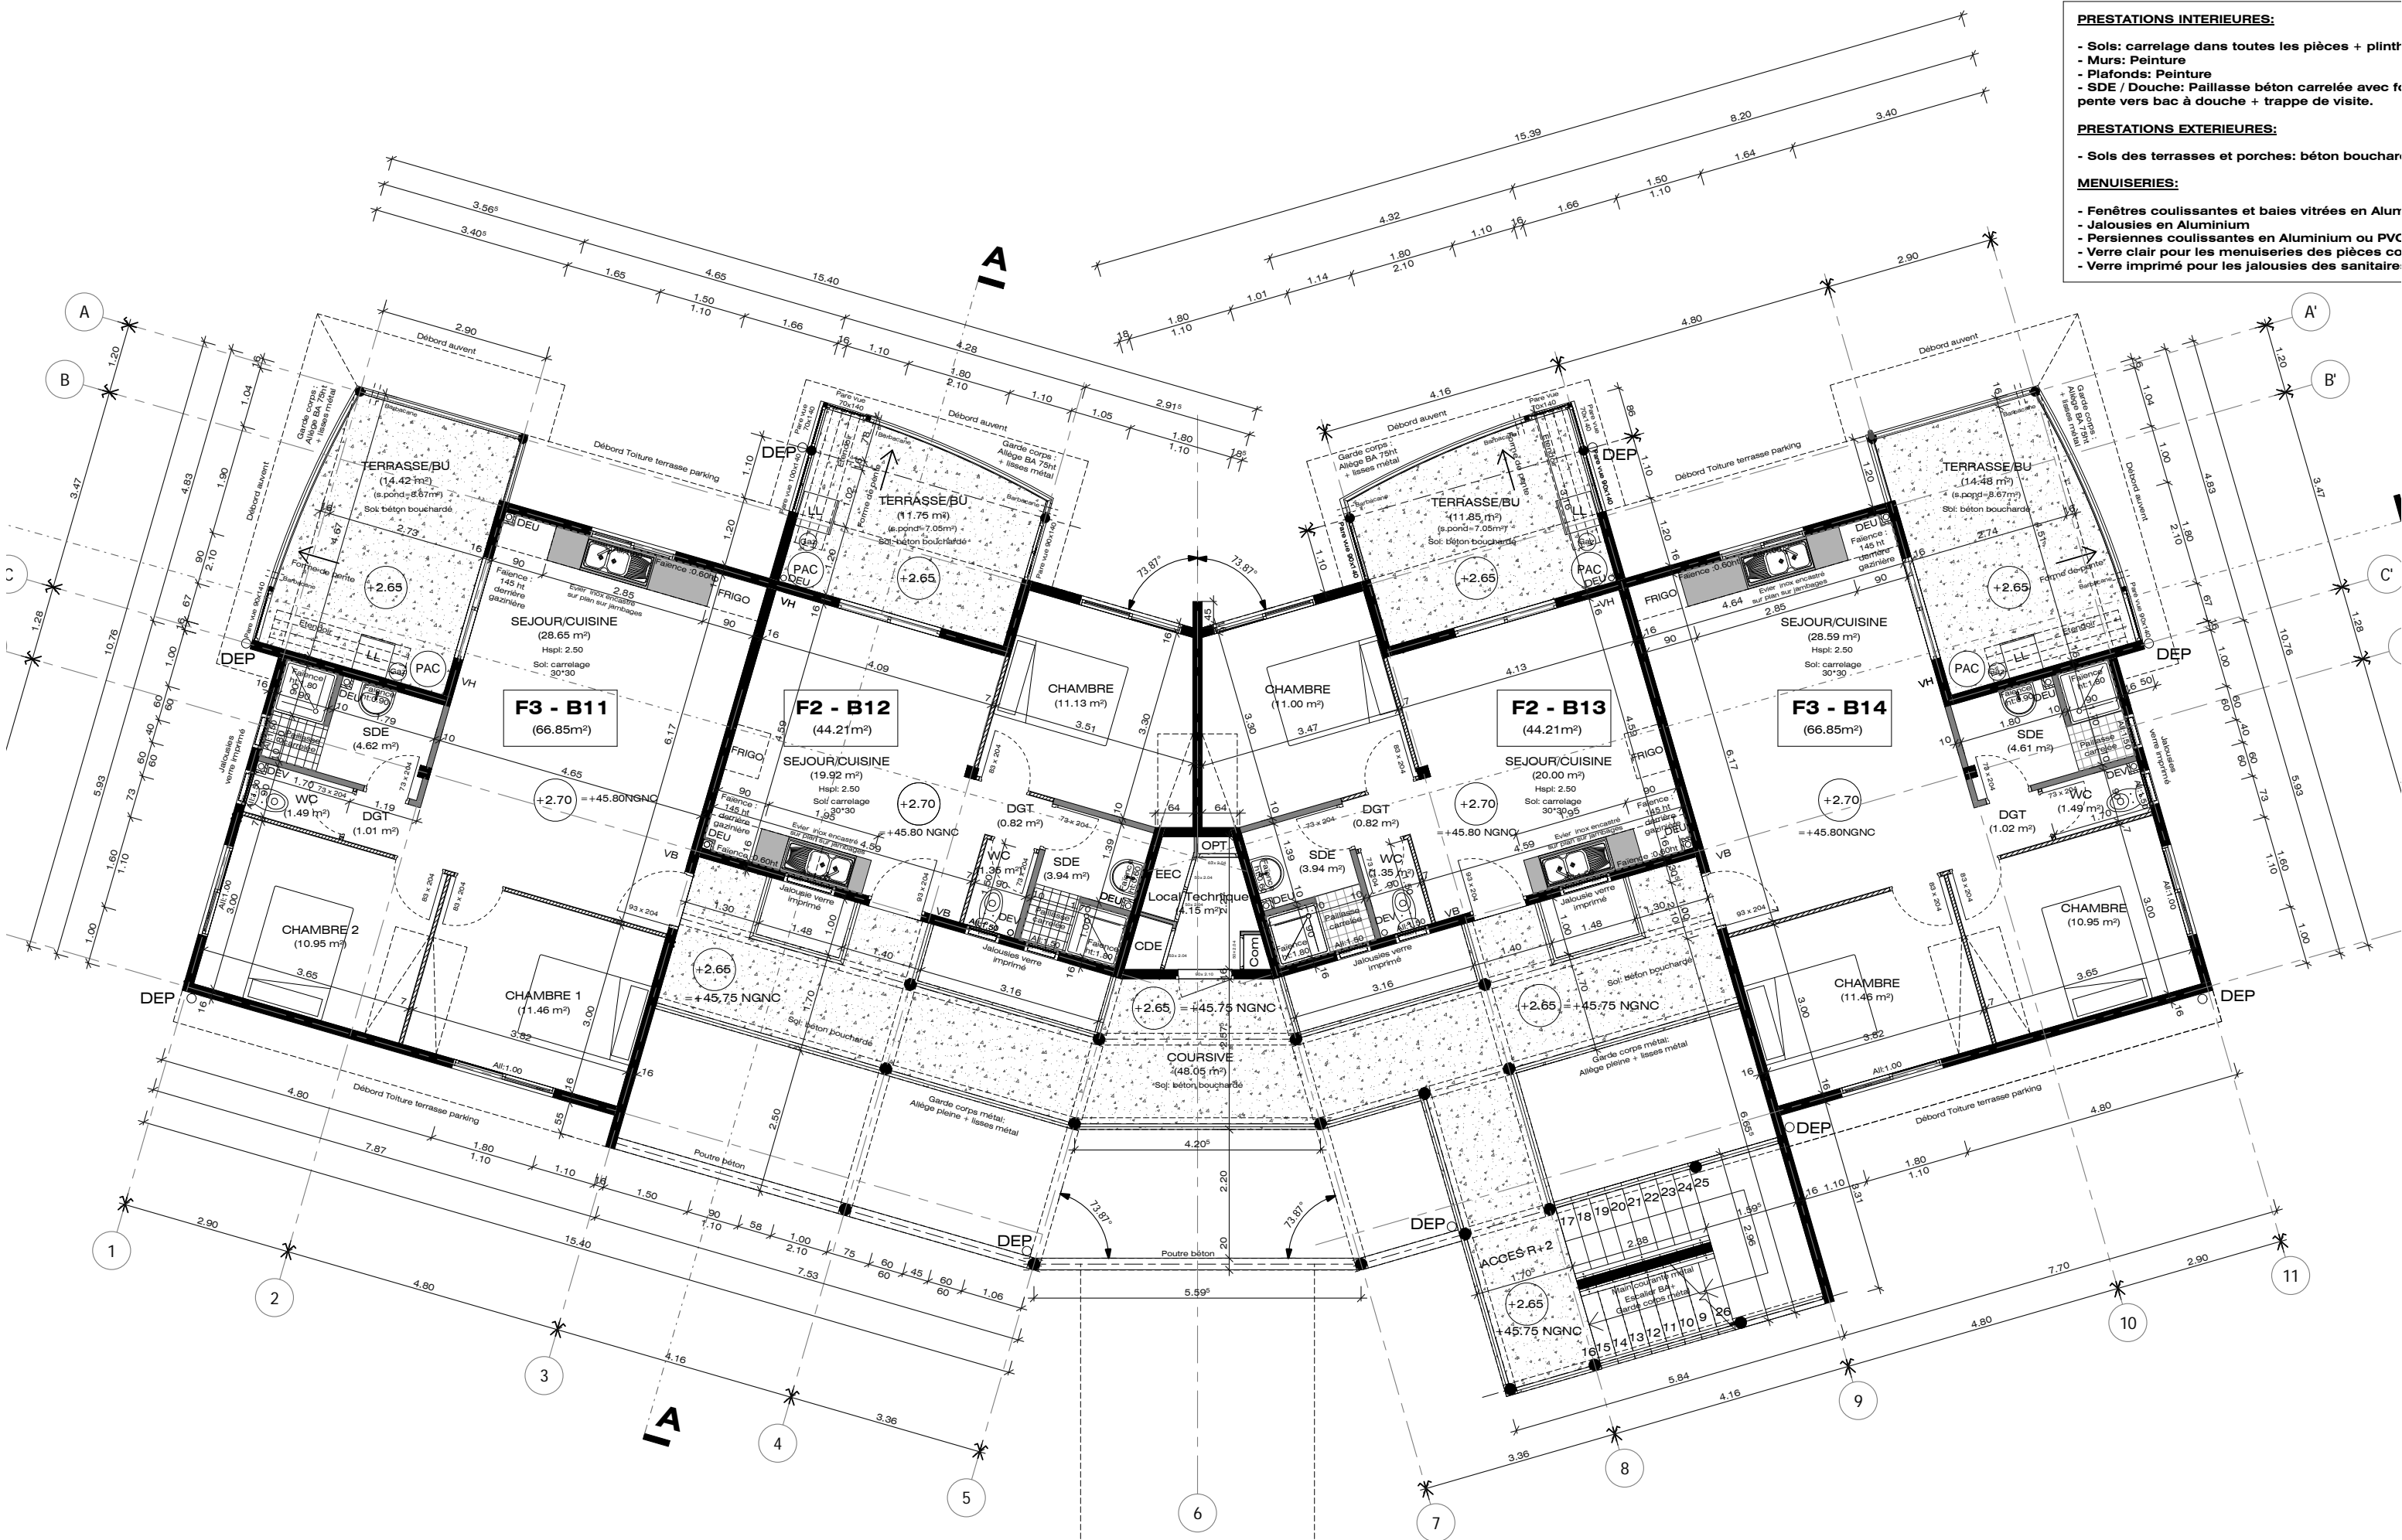


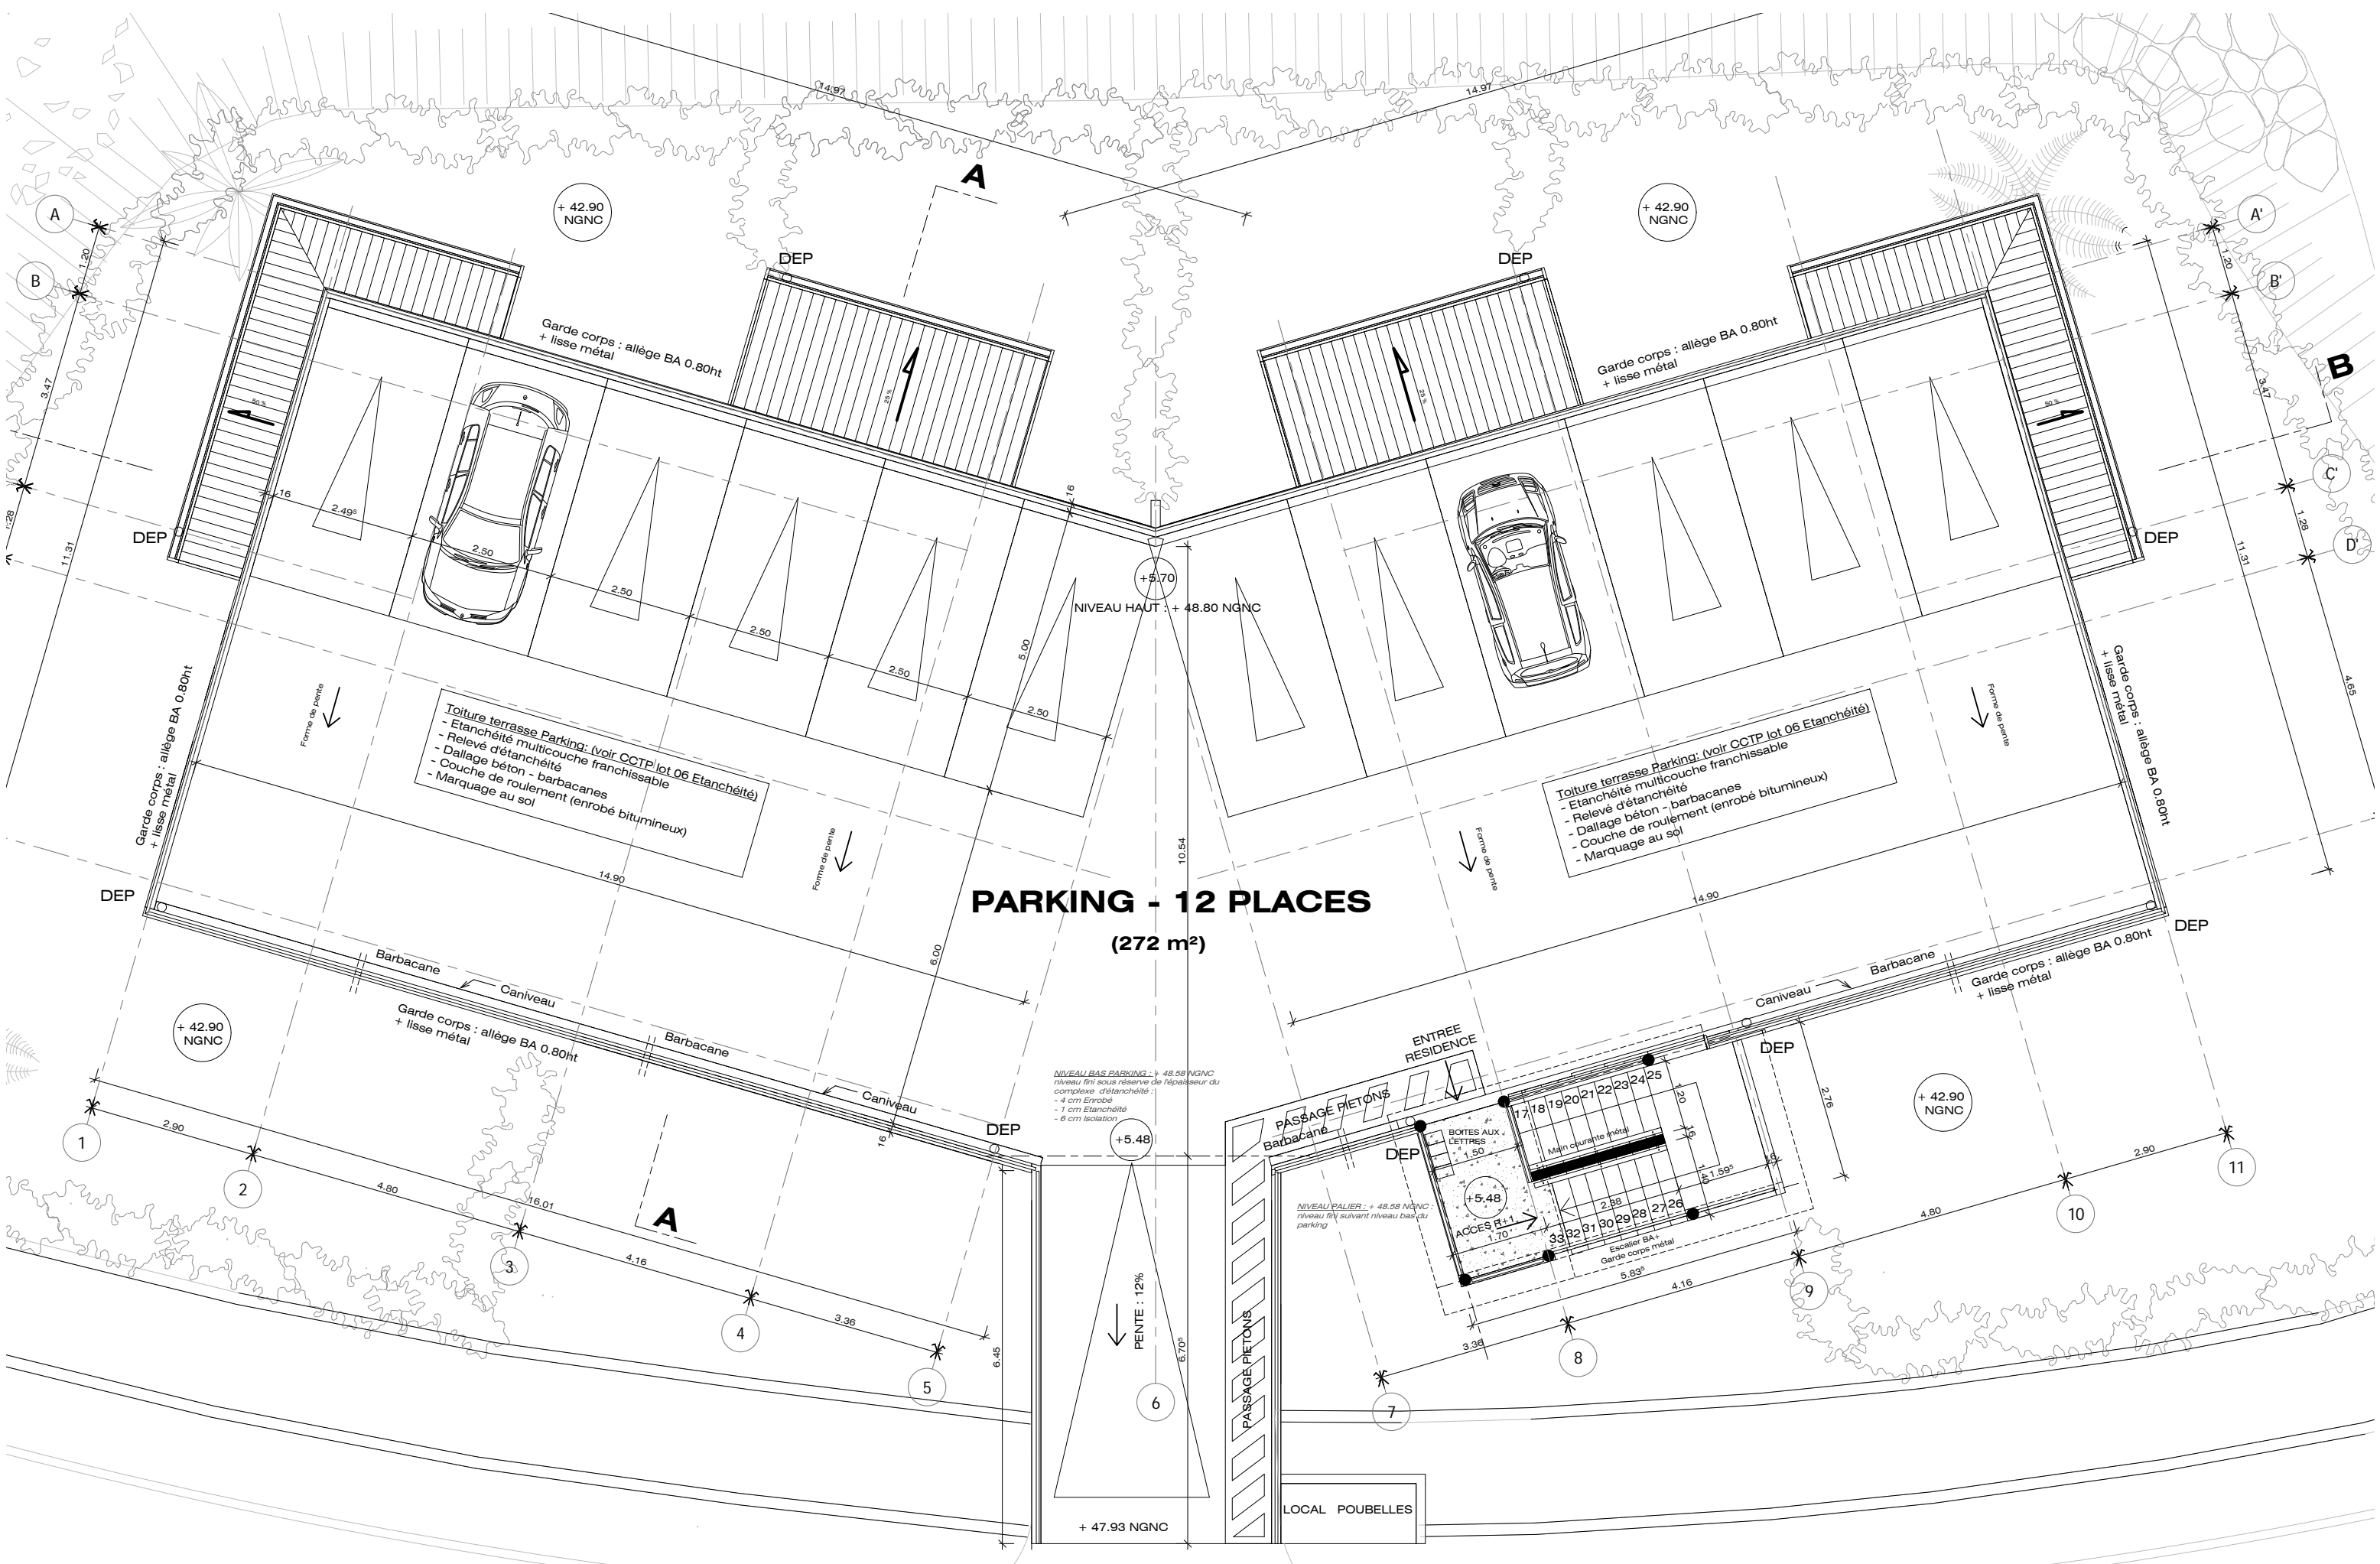

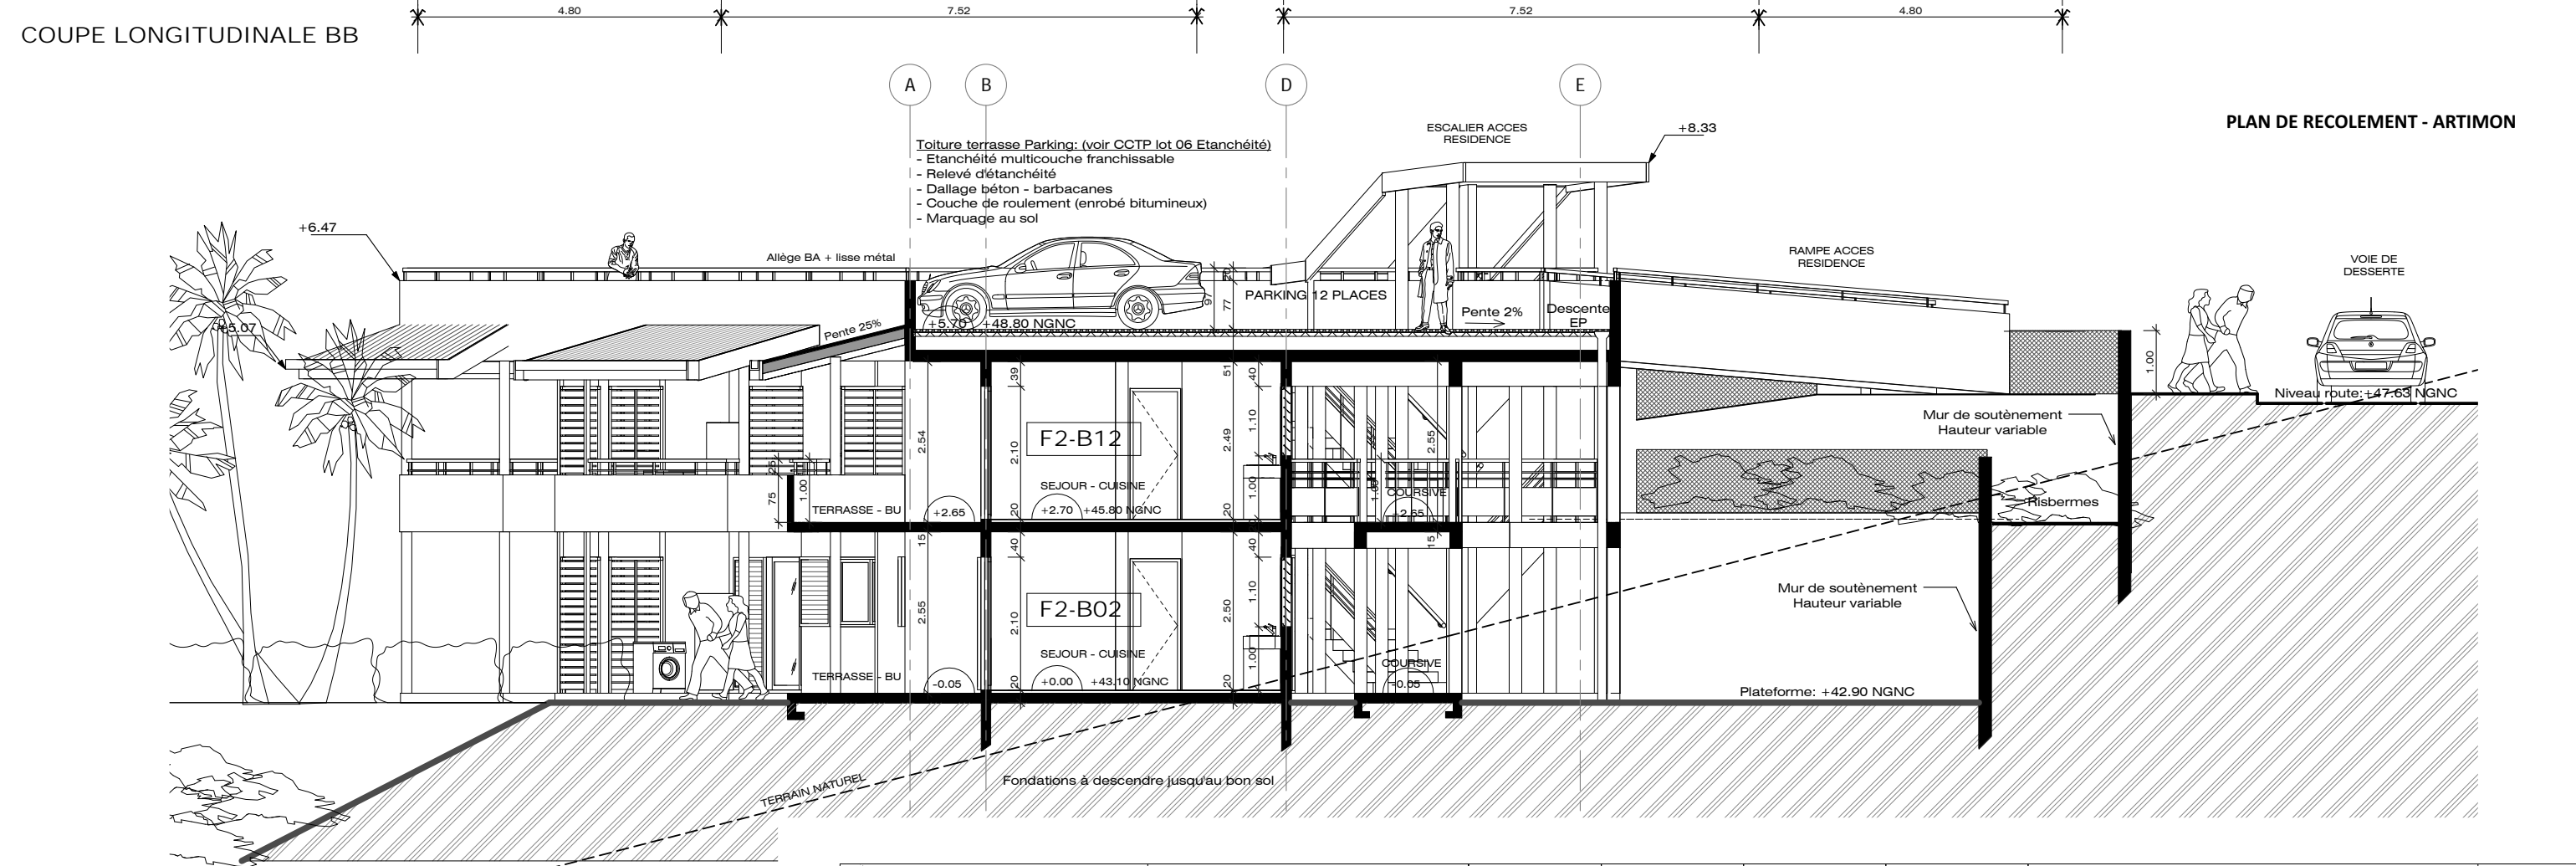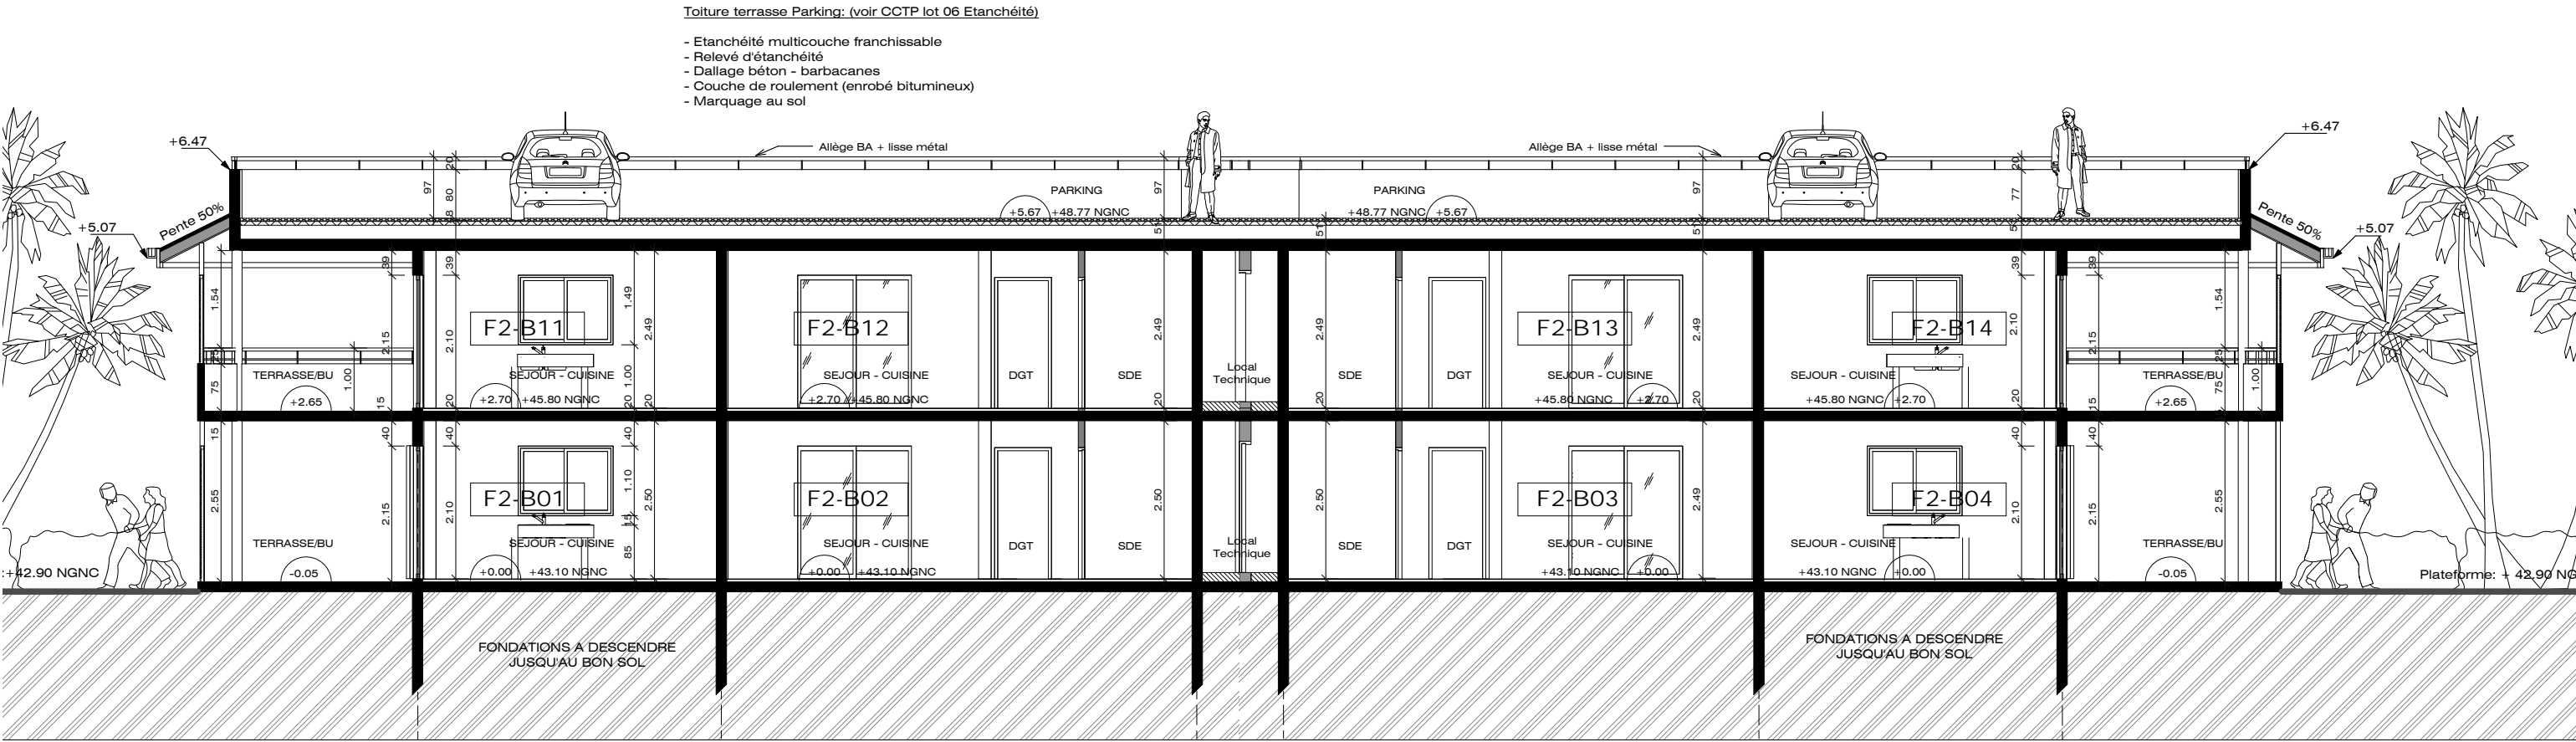

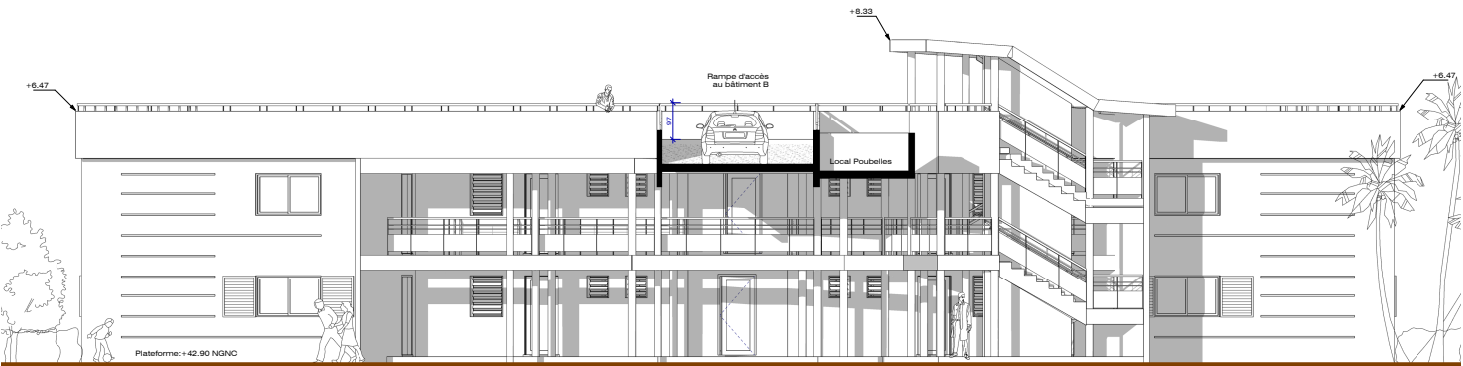

ELEVATION SUD

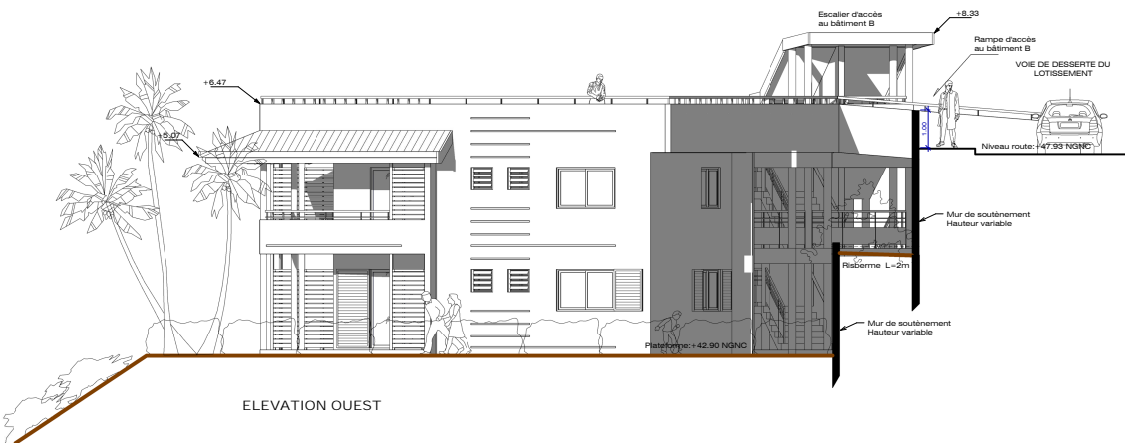

ELEVATION OUEST





ELEVATION EST



ELEVATION NORD

PLAN DE RECOLEMENT - ARTIMON

	RESIDENCE MONE VALORISATION DE RESIDENCE - RAVALEMENT DE FACADE DUMBEA - PROVINCE SUD 98805 NC		DCE	22/04/2024	1/200	B.05	FACADES	 ERP BTIP TEL: 28.56.74 @: bti@erpbtip.nc
	Client : Gabrielle DEMERS - Tel : 73 59 90 / @: gdemers@fsh.nc		Dessin :SK		240419_MONE_DCE_DOSSIER DE PLANS.pln			

RESIDENCE MONE

VALORISATION DE RESIDENCE - RAVALEMENT DE FACADE

DUMBEA - PROVINCE SUD 98805 NC

DOSSIER DE CONSULTATION DES ENTREPRISES

COMMUNE DE DUMBEA



Date: 22/04/2024	Plan réalisé par : ERPBTP	N° Affaire:	Fichier: 240419_MONE_DCE_DOSSIER DE PLANS.pln
DCE	BATIMENT C	C	<div>Dessin : SK</div> <div>Indice:</div> <div>Echelle:</div>
DATE	INDICE	MODIFICATIONS	


MAÎTRE D'OUVRAGE :




MAÎTRISE D'ŒUVRE :



Mail: bet@erpbt.nc - Tel: 28.56.74

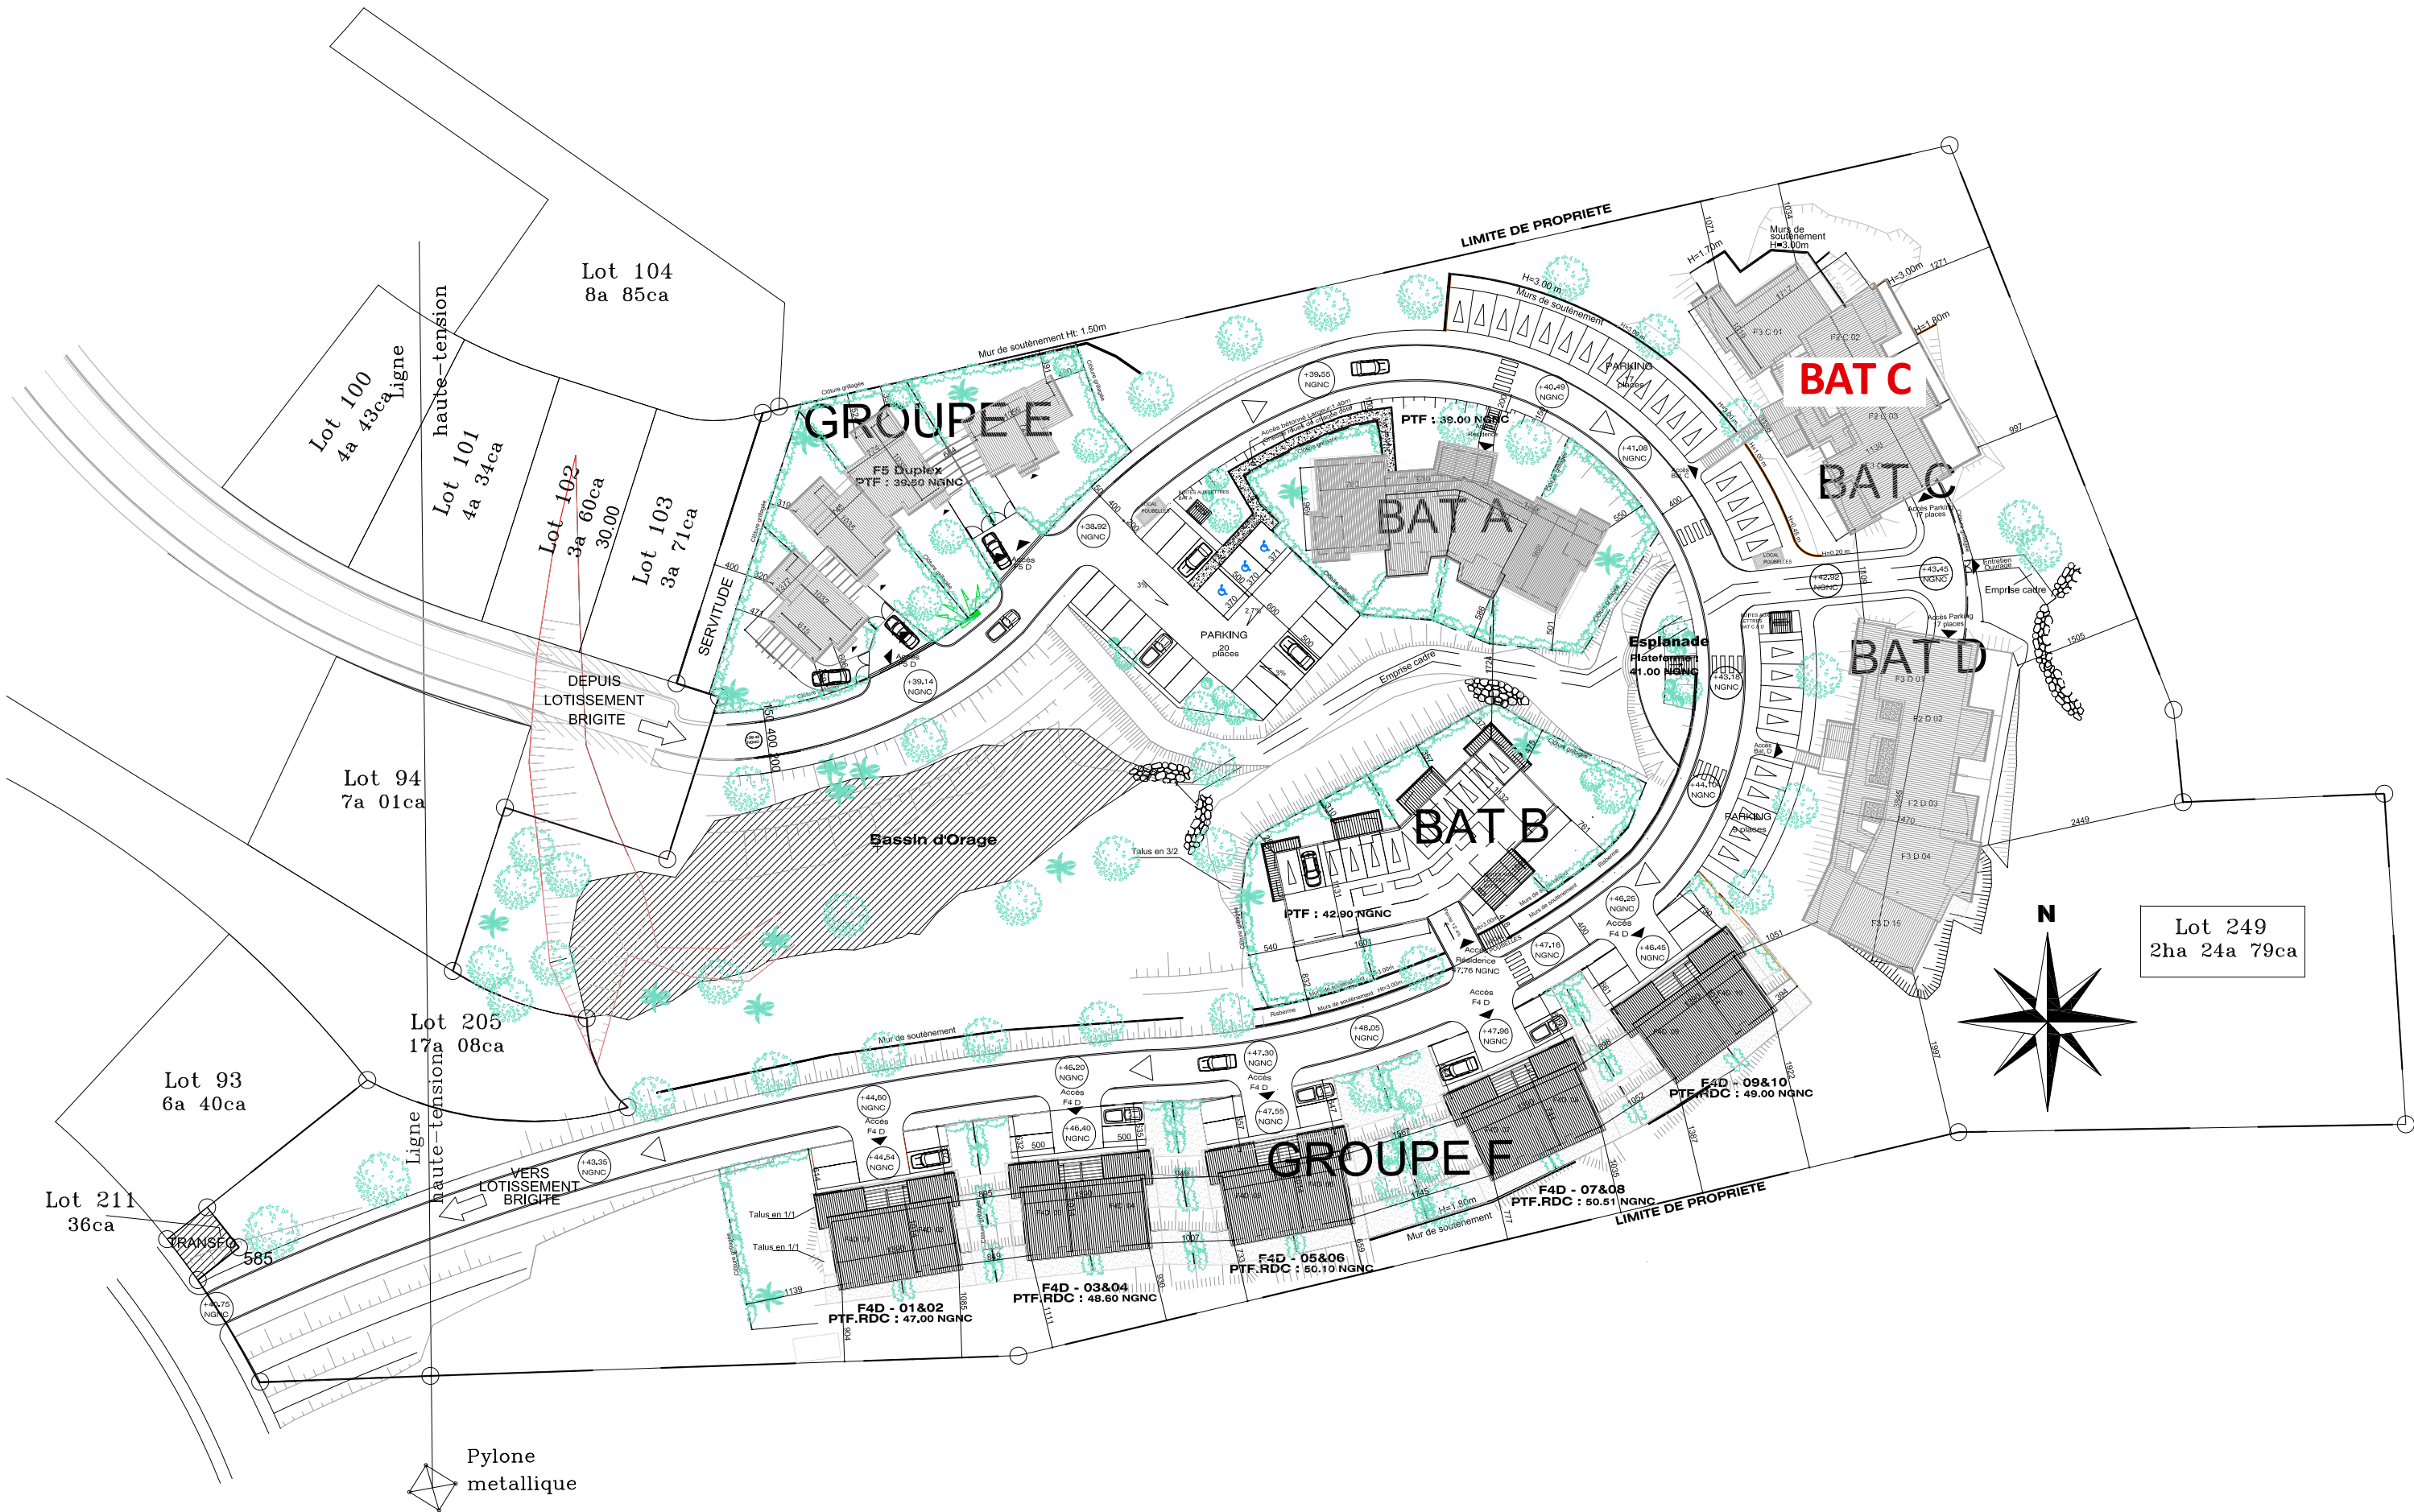

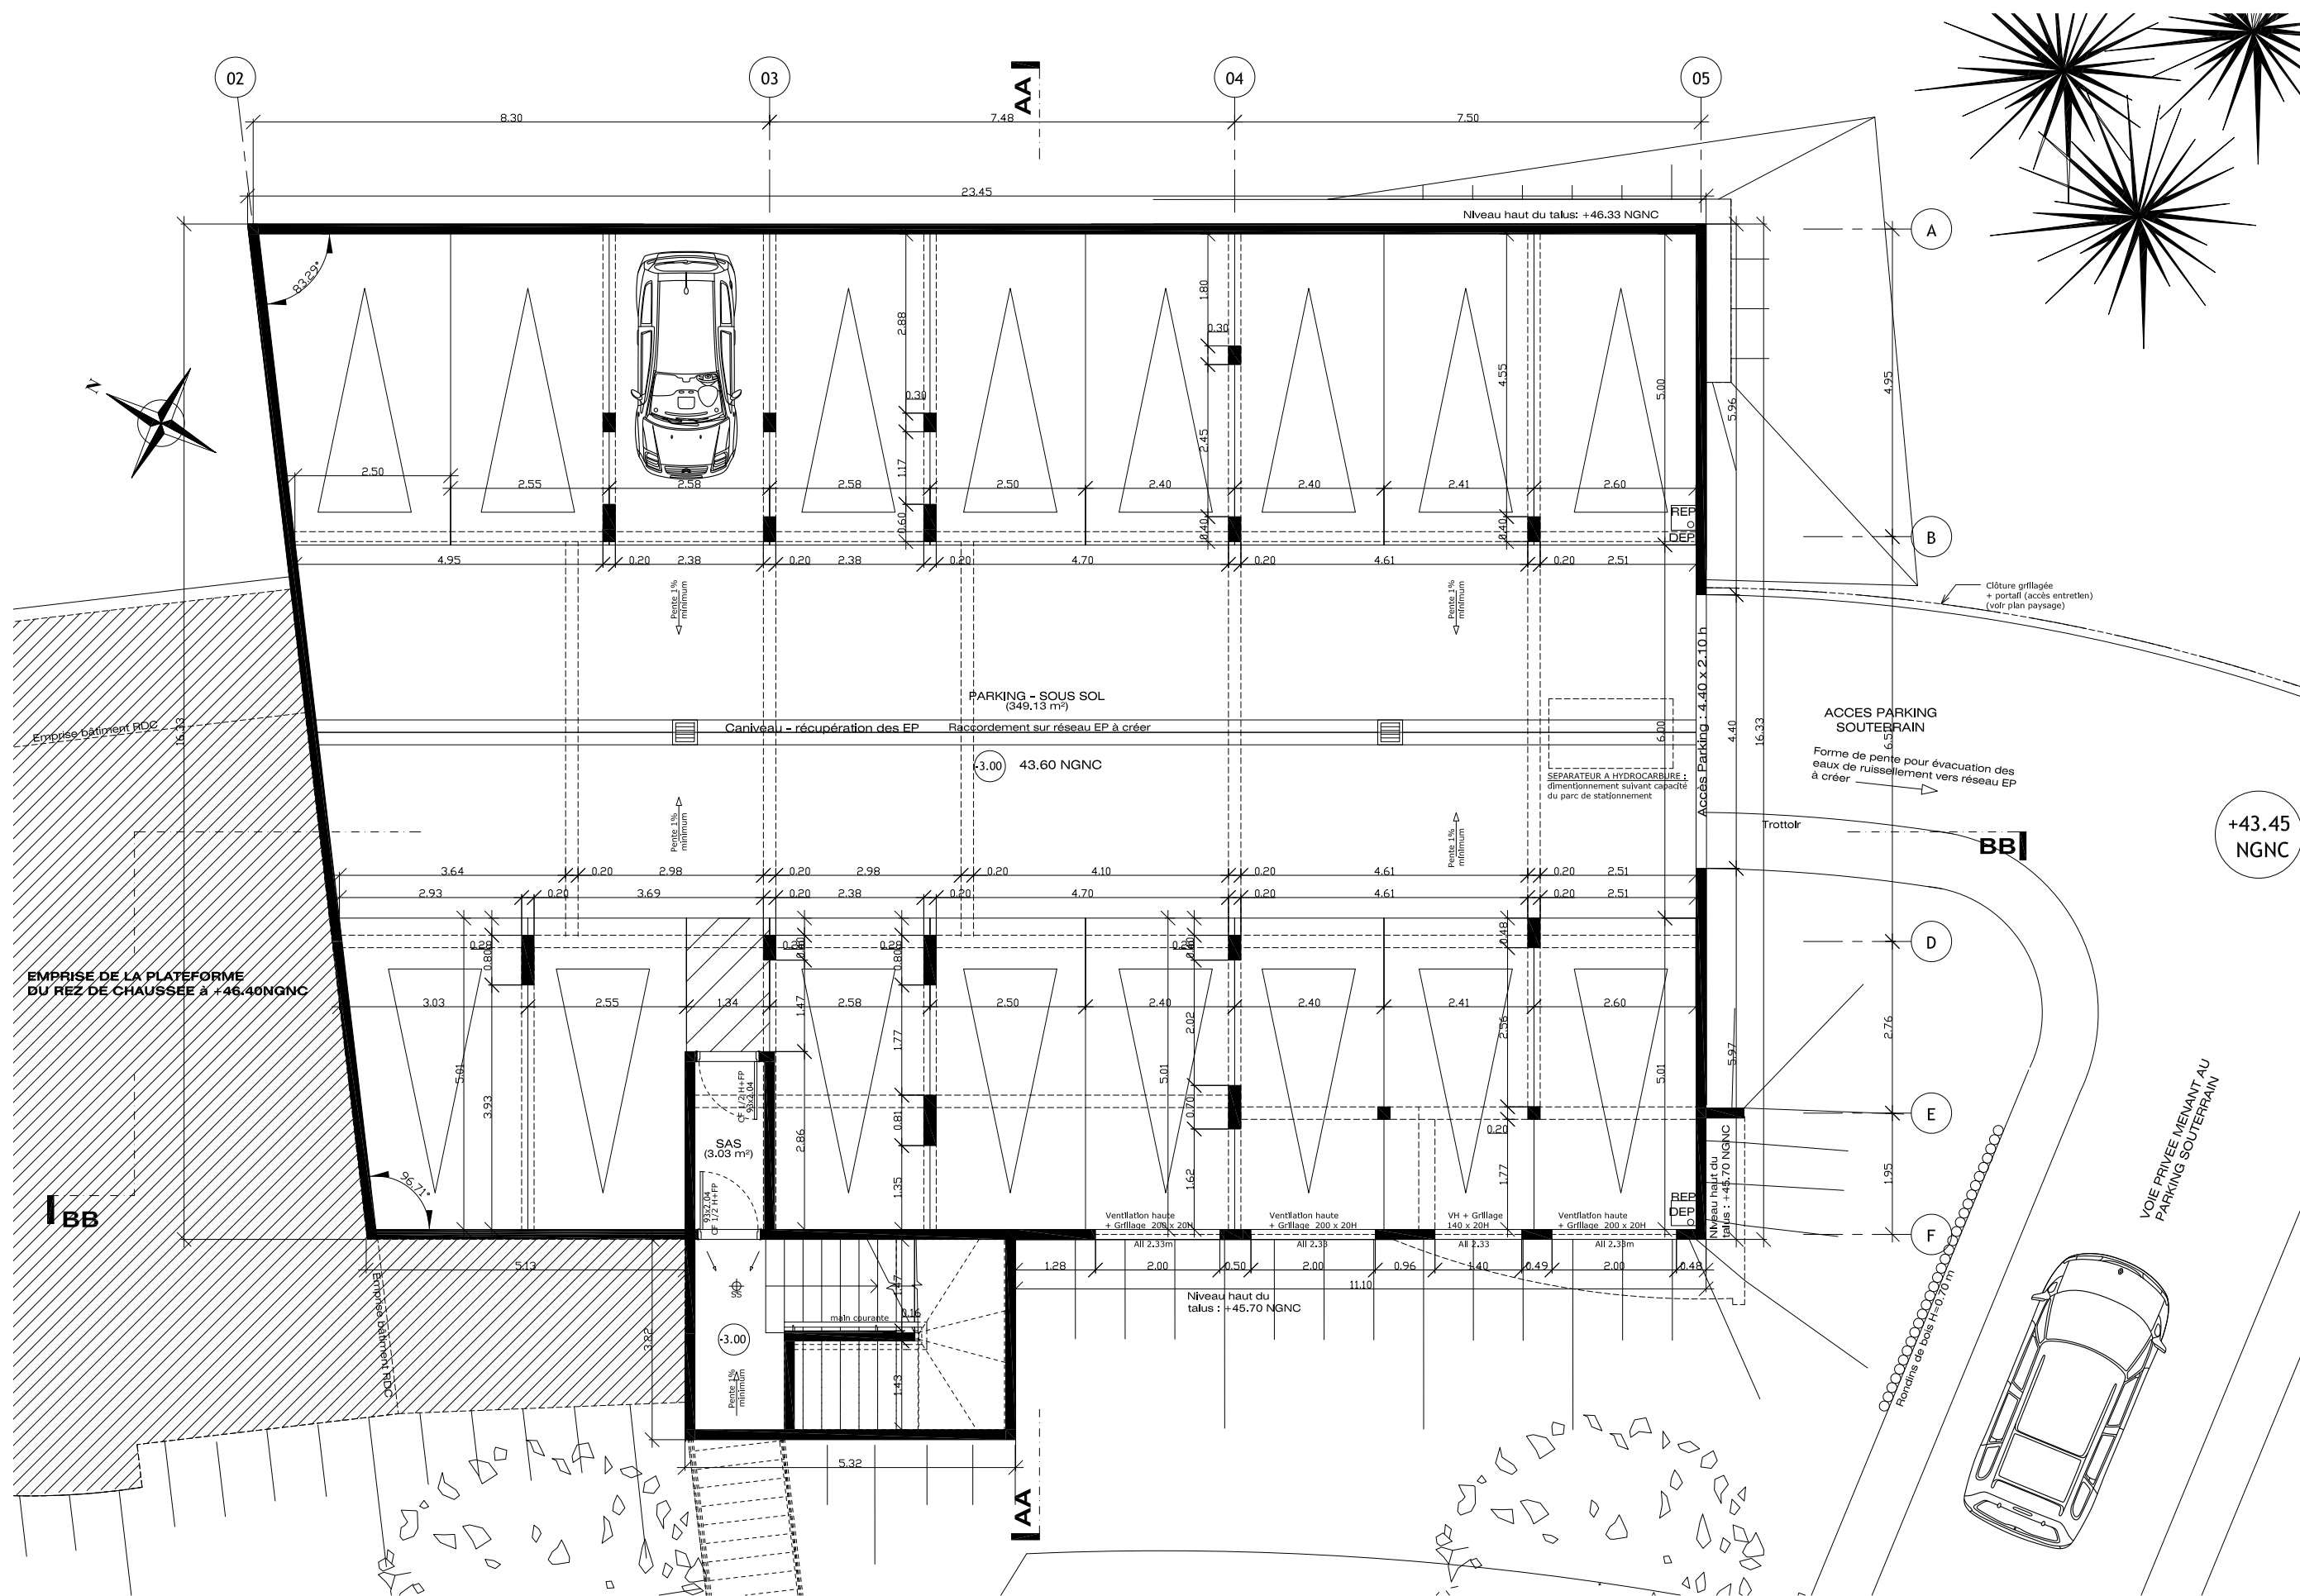


TATIONS INTERIEURES :
: carrelage dans toutes les pièces + plinthes assorties
s : Peinture
onds : Peinture
: / douche : Pallasse béton carrelée avec forme de pente vers bac à
ne + trappe de visite. Niveau fini de la pallasse H=+0.22

TATIONS EXTERIEURES :
: des coursives et terrasses : Béton bouchardé avec forme de pente


JISERIES :
âtres coulissantes et baies vitrées en Alu ou PVC et jalousies en
Inlum
ez de chaussée : Persiennes coulissantes en Alu sur toutes les fenêtres
les vitrées
étages : Persiennes coulissantes en Alu sur toutes les fenêtres et
ement sur les baies vitrées des terrasses accessibles (F3 D15 et F3

e clair pour les menuiseries des pièces courantes
e Imprimé pour les fenêtres et jalouses des sanitaires, SDE et cuisines

--- Faïence --- Hauteur suivant plans

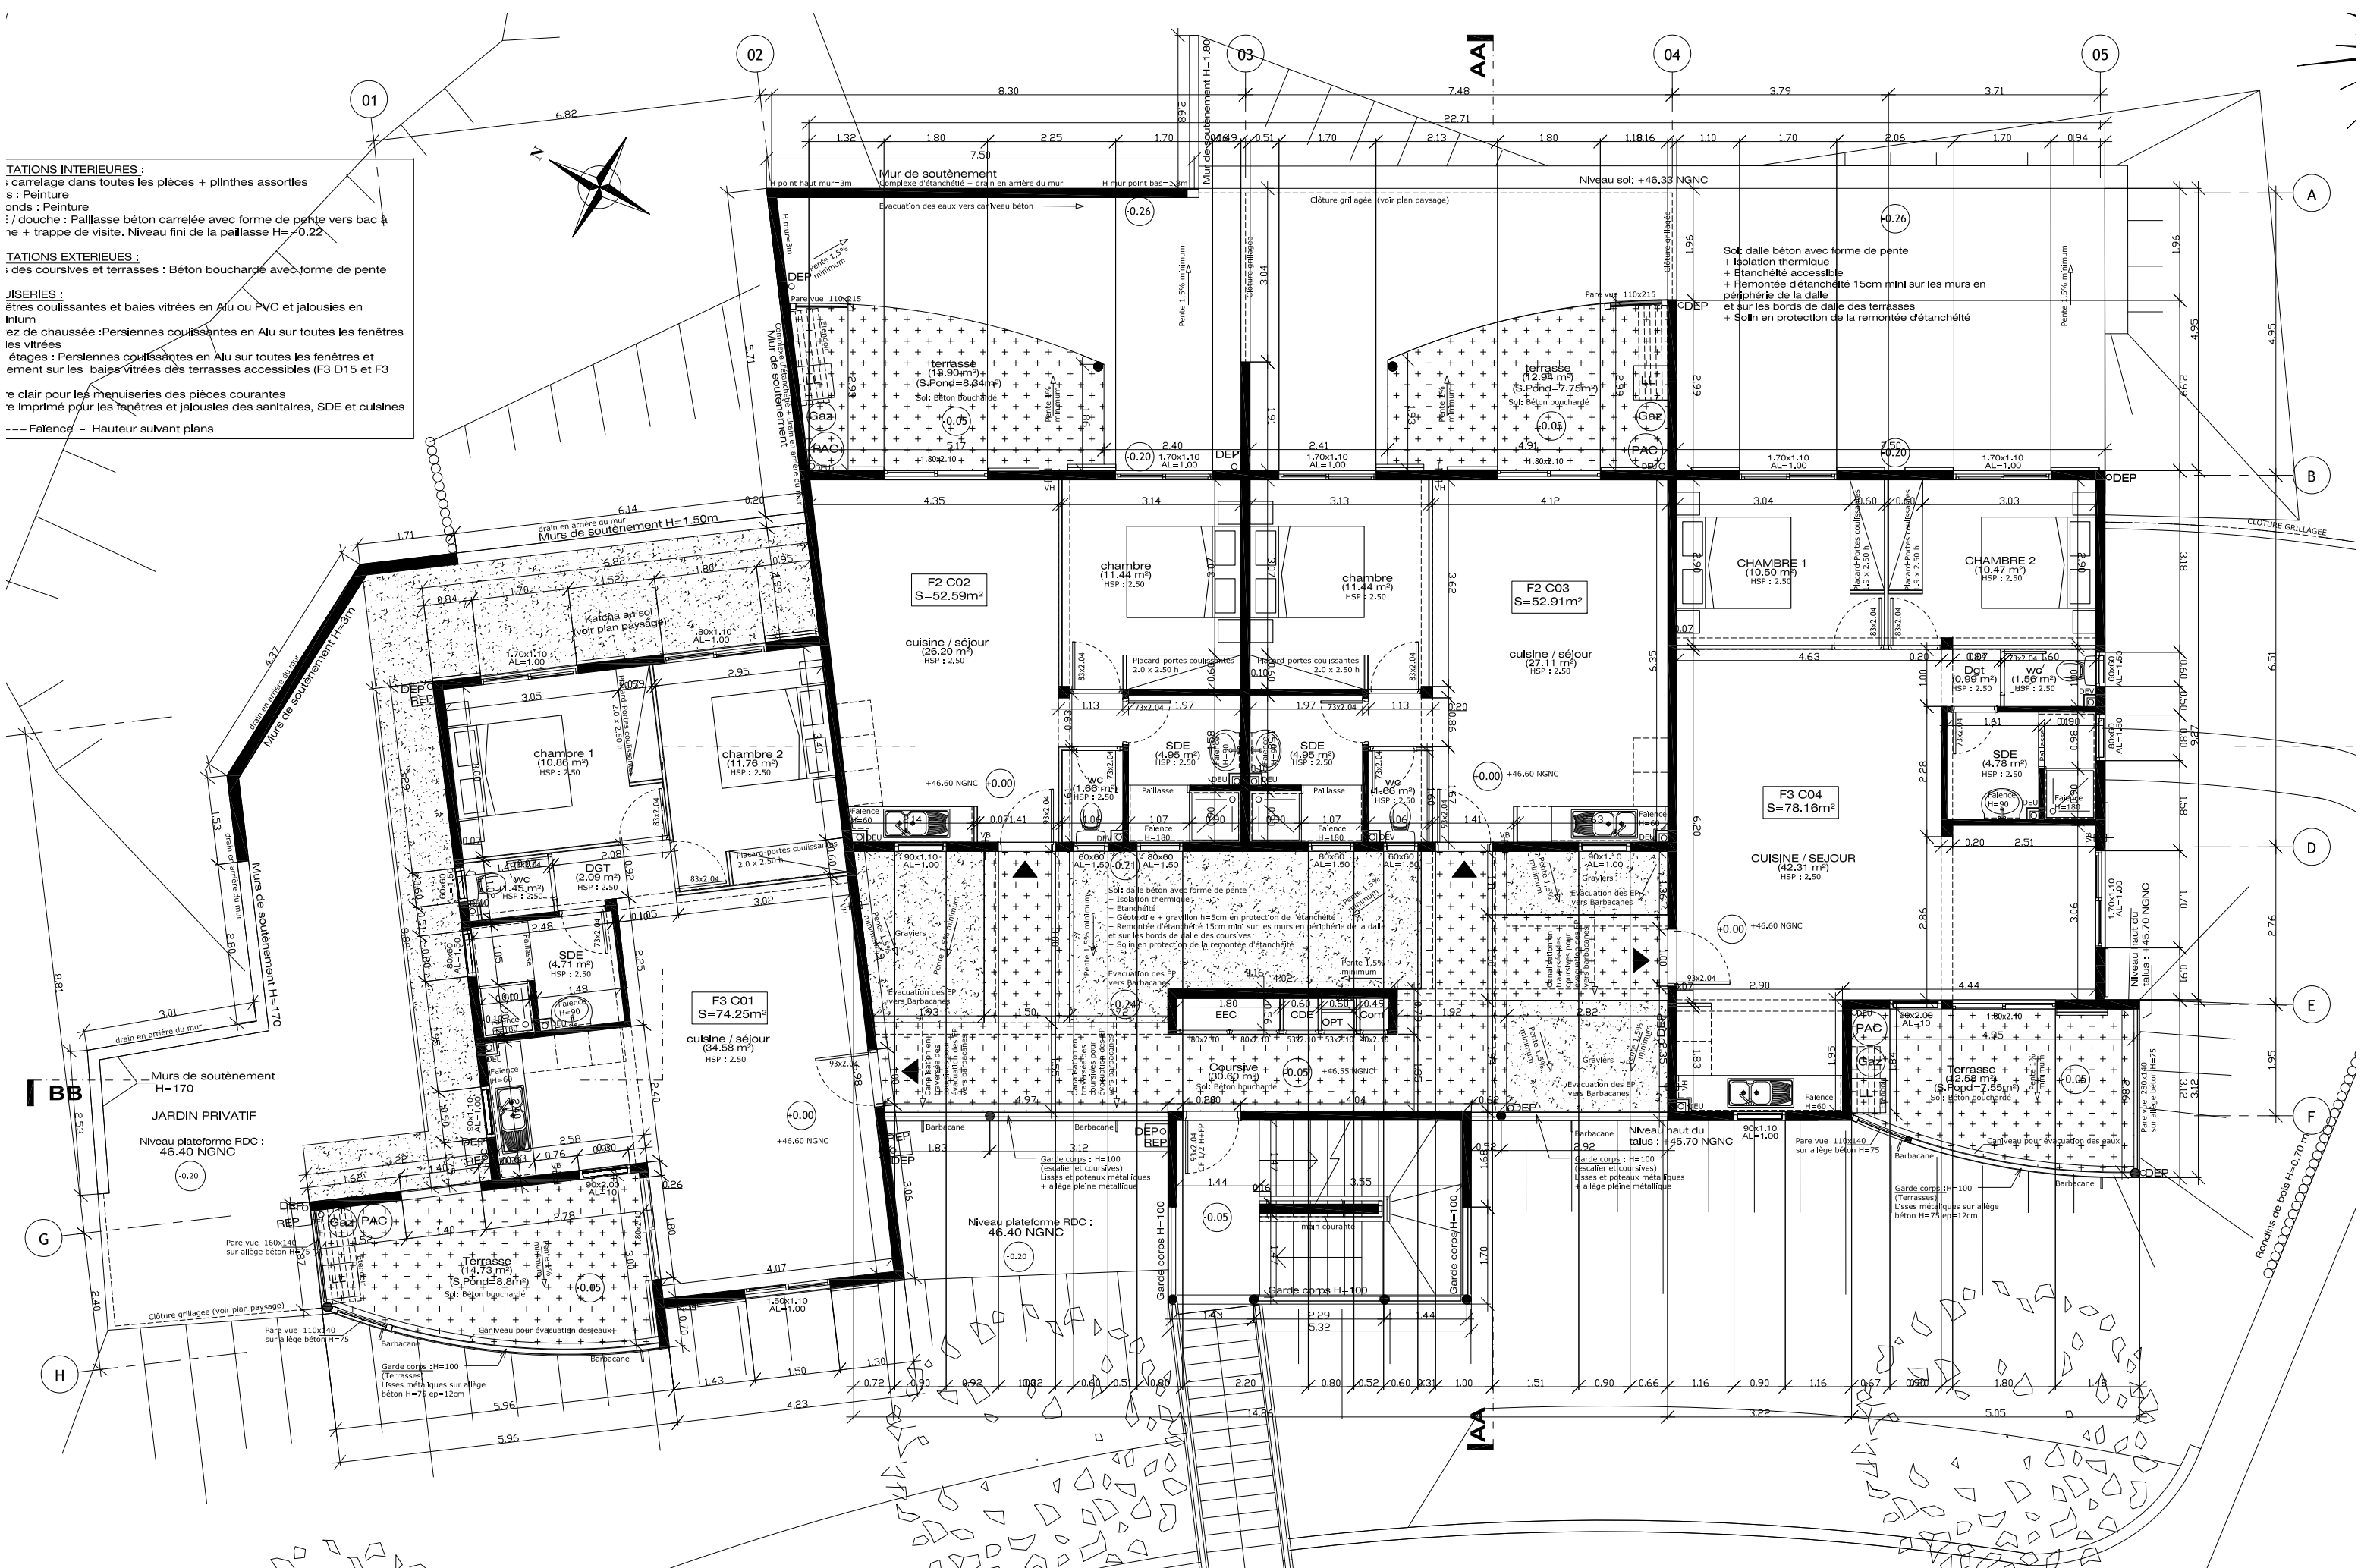

PLAN DE RECOLEMENT - ARTIMON

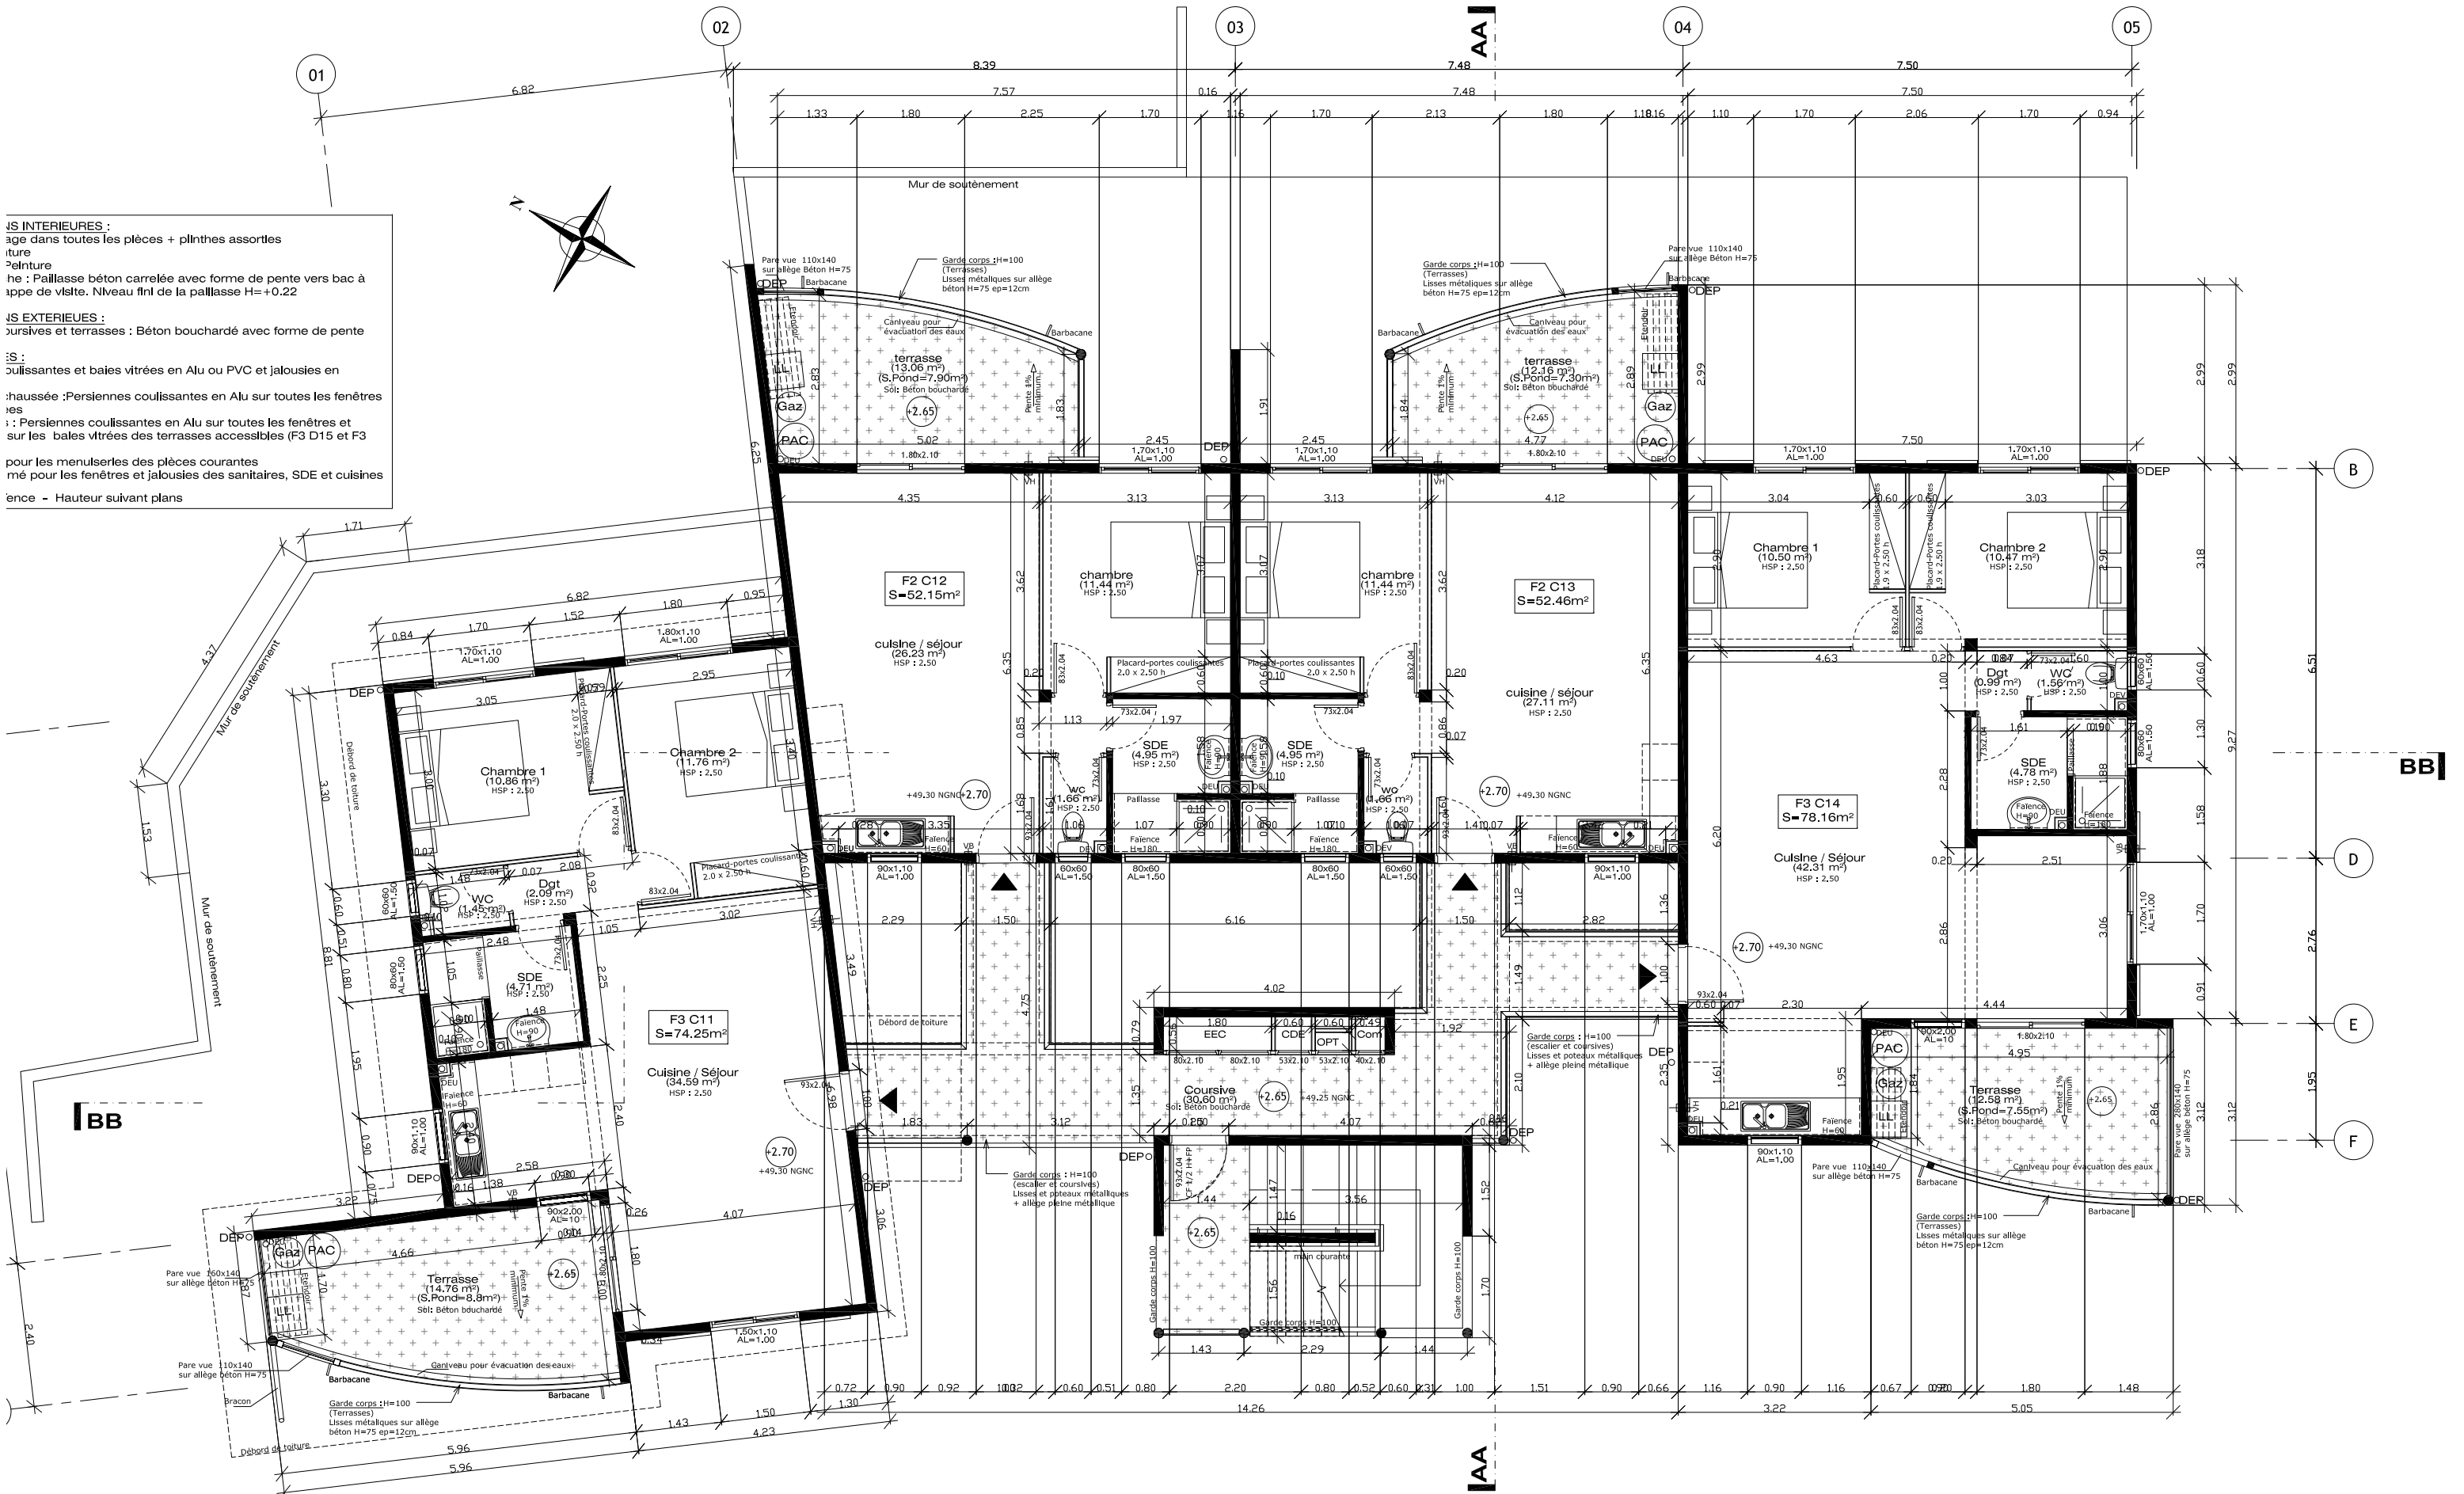

IS INTERIEURES :
age dans toutes les pièces + plinthes assorties
iture
Peinture
he : Paillasse béton carrelée avec forme de pente vers bac à
ppe de visite. Niveau fini de la paillasse H=+0.22

IS EXTERIEURES :
ursives et terrasses : Béton bouchardé avec forme de pente

IS :
ouillissantes et baies vitrées en Alu ou PVC et jalousies en


haussée : Persiennes coulissantes en Alu sur toutes les fenêtres
es
: Persiennes coulissantes en Alu sur toutes les fenêtres et
sur les bales vitrées des terrasses accessibles (F3 D15 et F3


pour les menuiseries des pièces courantes
mé pour les fenêtres et jalousies des sanitaires, SDE et cuisines

ence - Hauteur suivant plans

PLAN DE RECOLEMENT - ARTIMON


- PRESTATIONS INTERIEURES :**
- Sols carrelage dans toutes les pièces + plinthes assorties
 - Murs : Peinture
 - Plafonds : Peinture
 - SDE / douche : Paillasson béton carrelé avec forme de pente vers bac à douche + trappe de visite. Niveau fini de la paillasson H=+0.22
- PRESTATIONS EXTERIEURES :**
- Sols des coursives et terrasses : Béton bouchardé avec forme de pente
- MENUISERIES :**
- Fenêtres coulissantes et bales vitrées en Alu ou PVC et jalouises en Aluminium
 - En rez de chaussée : Persiennes coulissantes en Alu sur toutes les fenêtres et bales vitrées
 - Aux étages : Persiennes coulissantes en Alu sur toutes les fenêtres et uniquement sur les bales vitrées des terrasses accessibles (F3 D15 et F3 D25)
 - Verre clair pour les menuiseries des pièces courantes
 - Verre Imprimé pour les fenêtres et jalouises des sanitaires, SDE et cuisines
- Faïence - Hauteur suivant plans

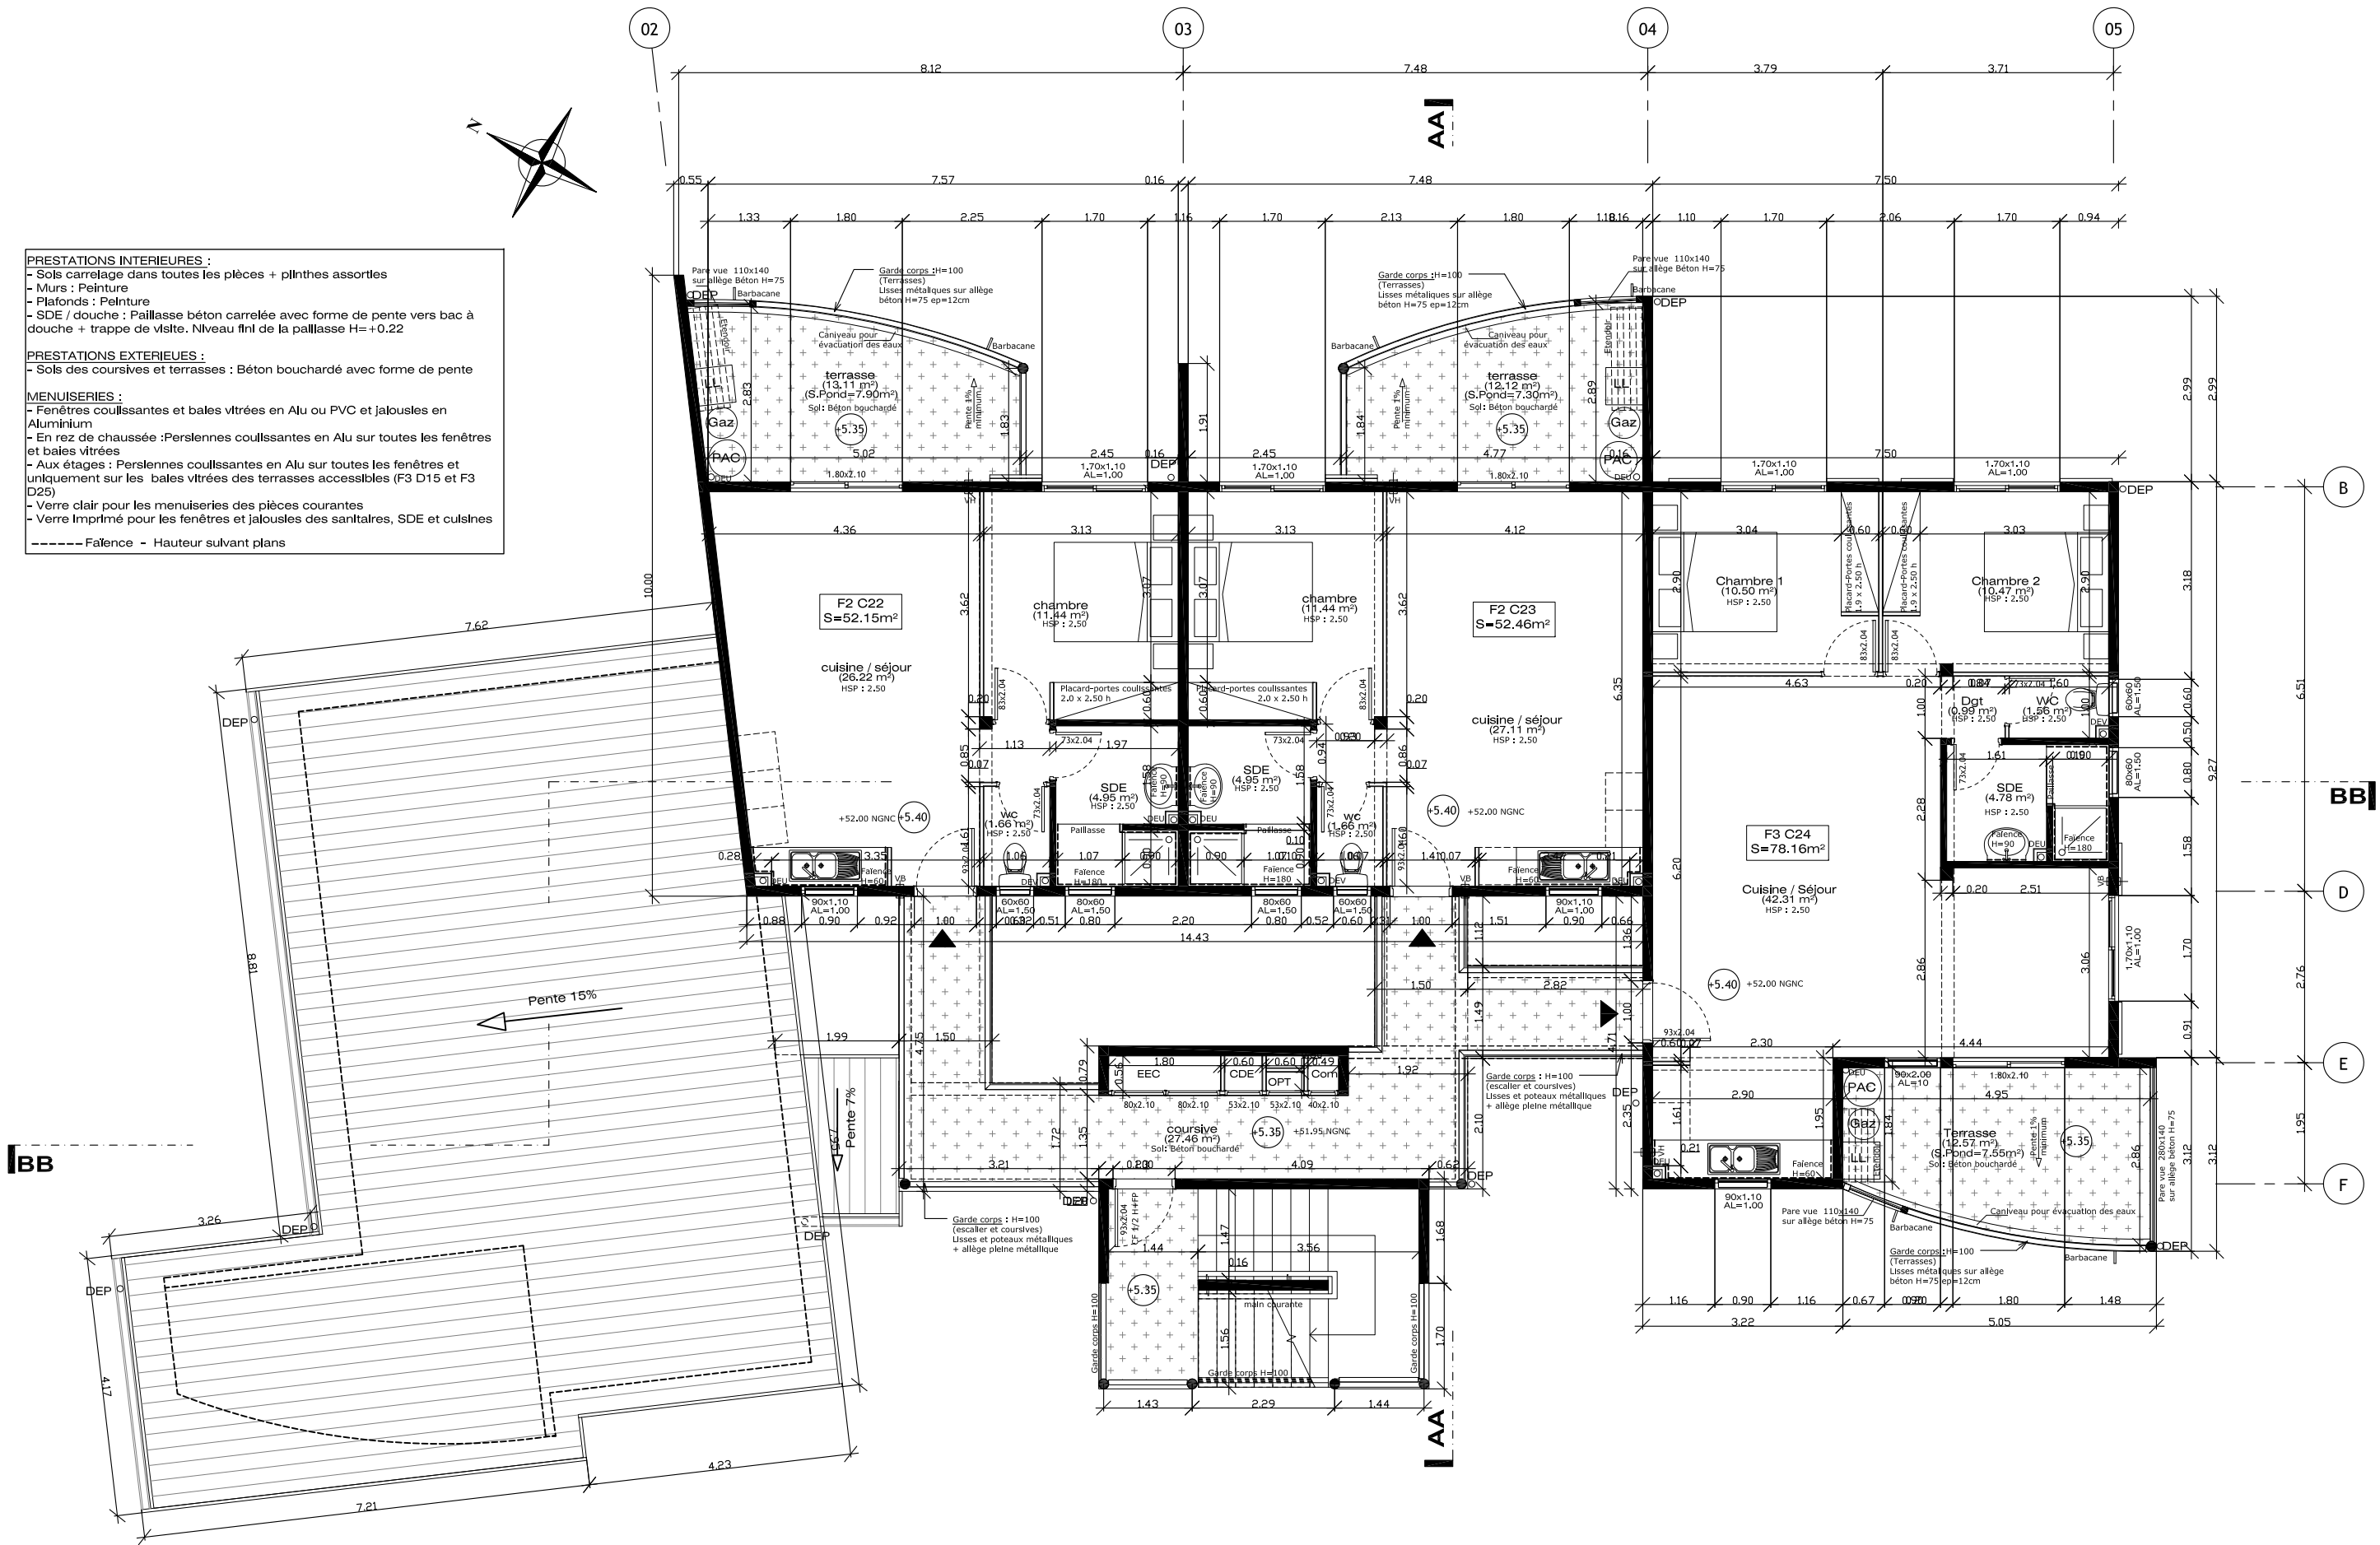


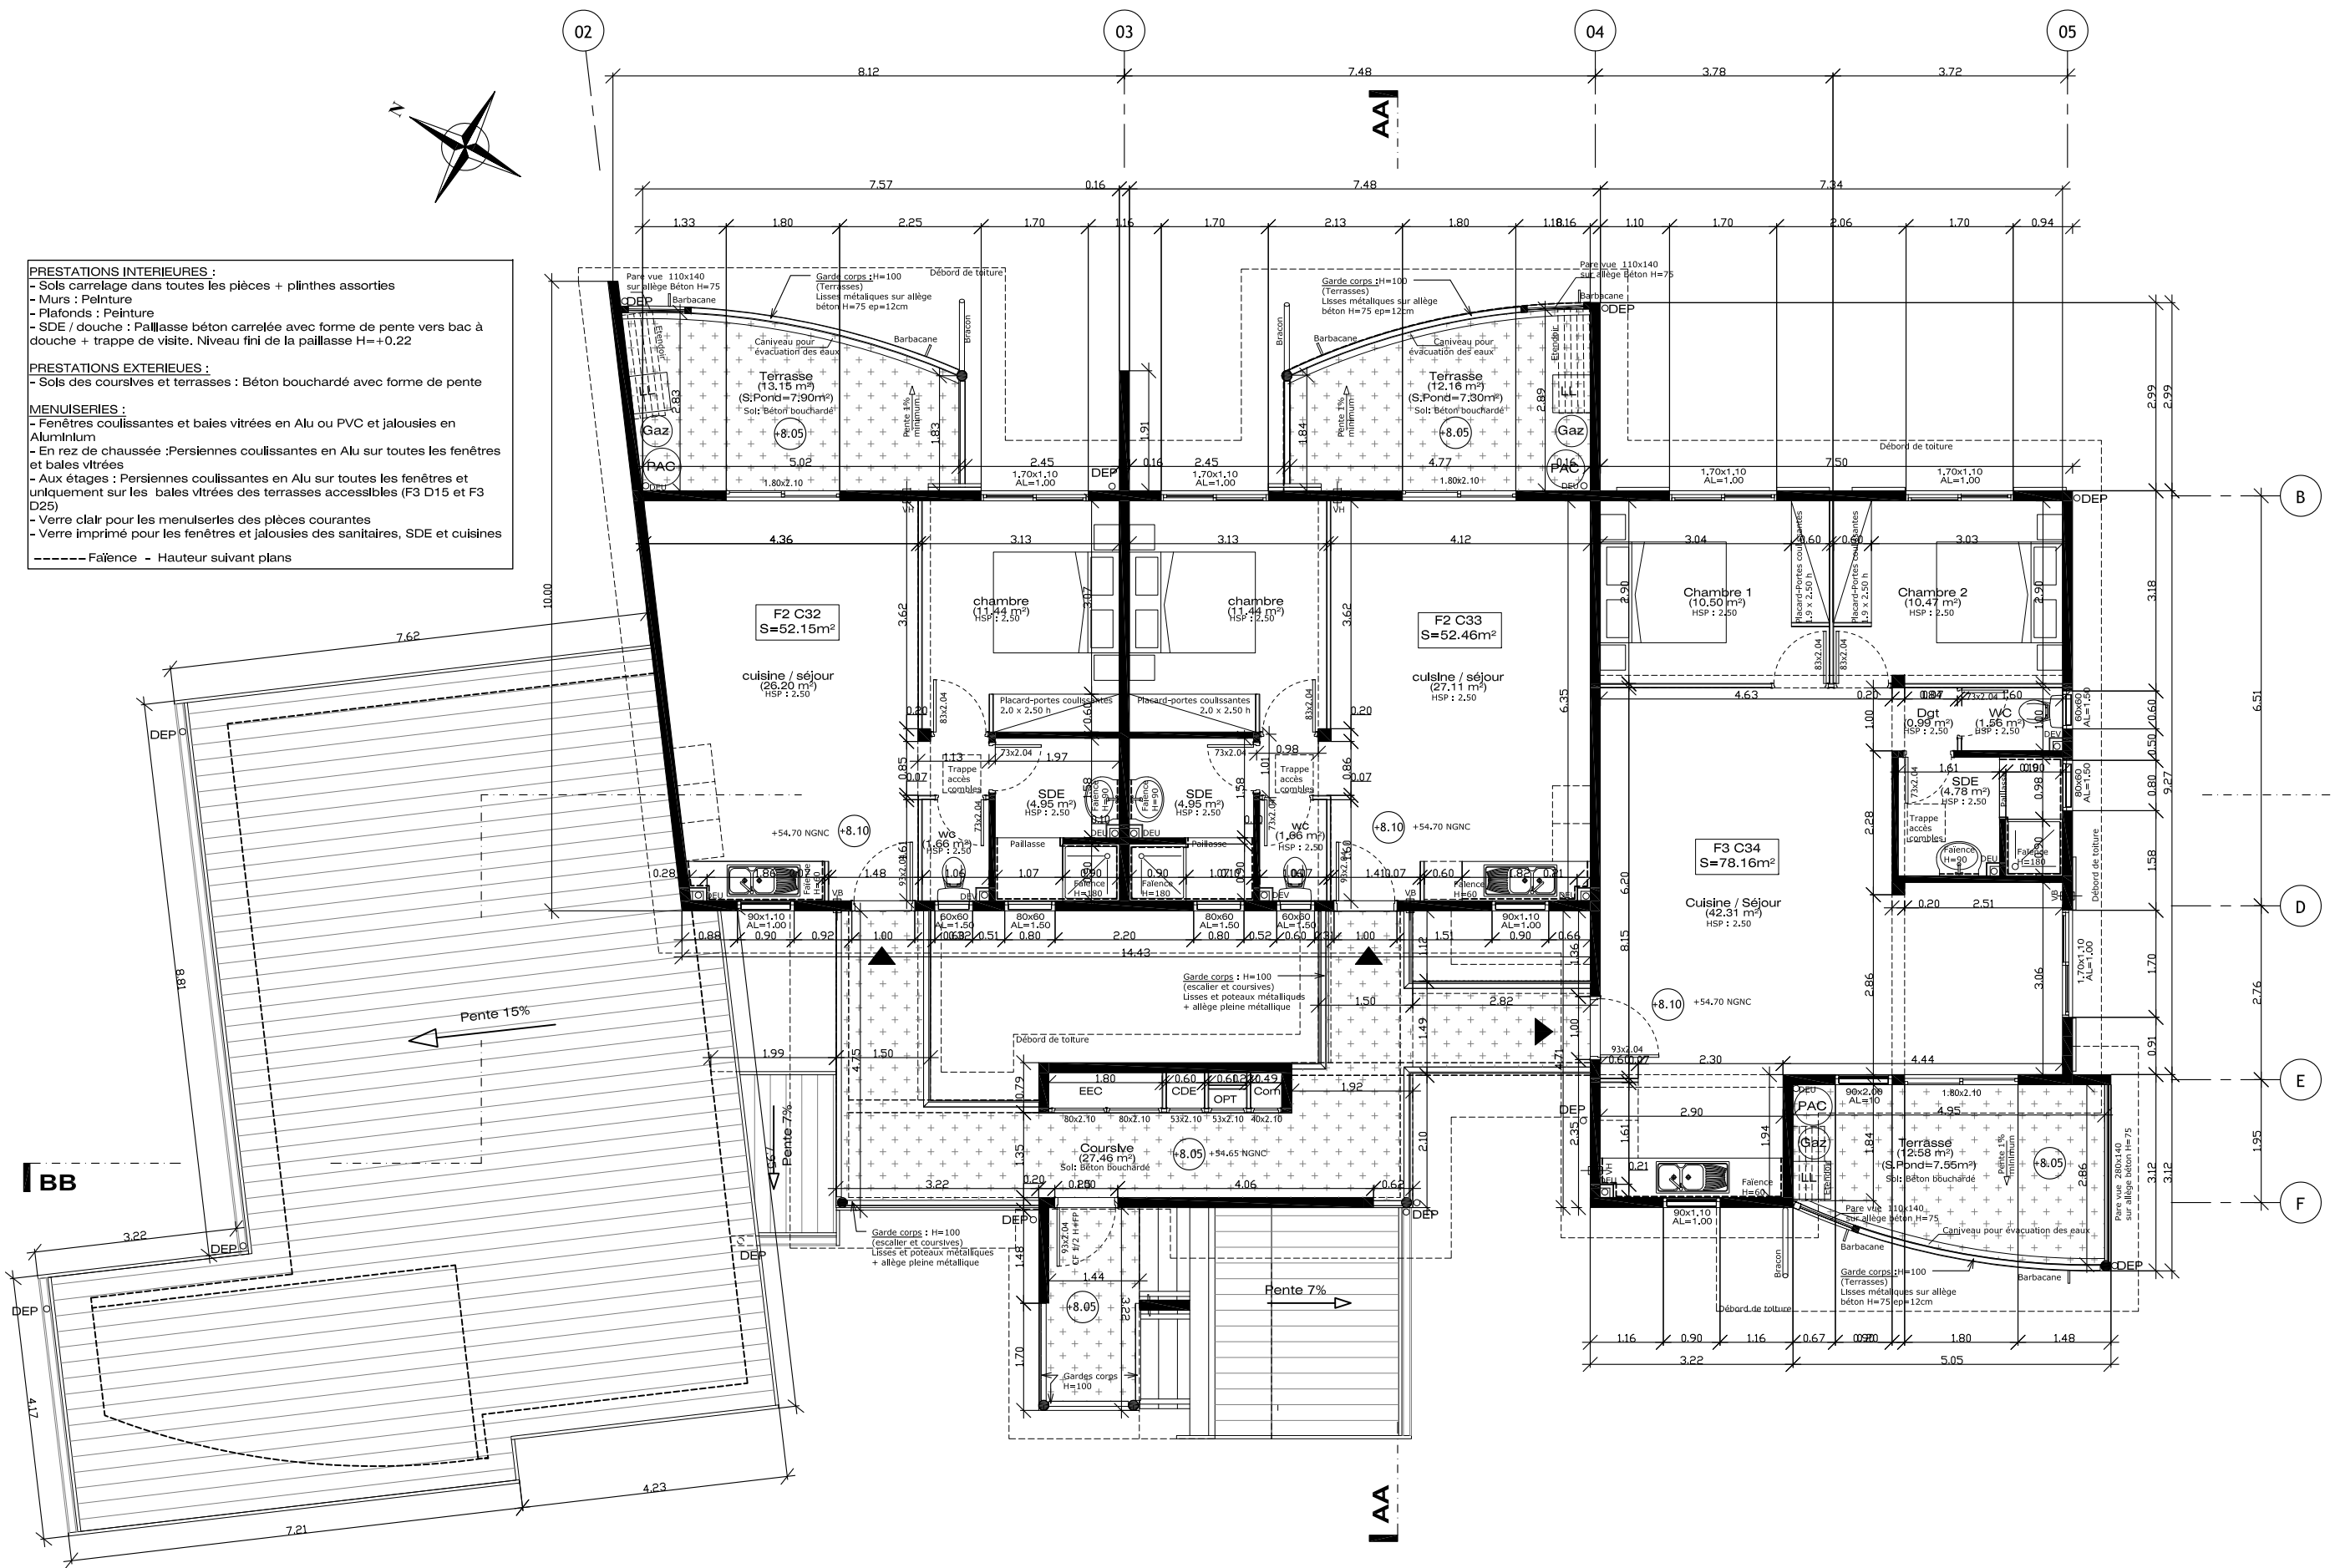

- PRESTATIONS INTERIEURES :**
- Sols carrelage dans toutes les pièces + plinthes assorties
 - Murs : Peinture
 - Plafonds : Peinture
 - SDE / douche : Paillasse béton carrelée avec forme de pente vers bac à douche + trappe de visite. Niveau fini de la paillasse H=+0.22
- PRESTATIONS EXTERIEURES :**
- Sols des coursives et terrasses : Béton bouchardé avec forme de pente
- MENUISERIES :**
- Fenêtres coulissantes et baies vitrées en Alu ou PVC et jalousies en Aluminium
 - En rez de chaussée : Persiennes coulissantes en Alu sur toutes les fenêtres et baies vitrées
 - Aux étages : Persiennes coulissantes en Alu sur toutes les fenêtres et uniquement sur les baies vitrées des terrasses accessibles (F3 D15 et F3 D25)
 - Verre clair pour les menuiseries des pièces courantes
 - Verre imprimé pour les fenêtres et jalousies des sanitaires, SDE et cuisines
- Faïence - Hauteur suivant plans

PLAN DE RECOLEMENT - ARTIMON

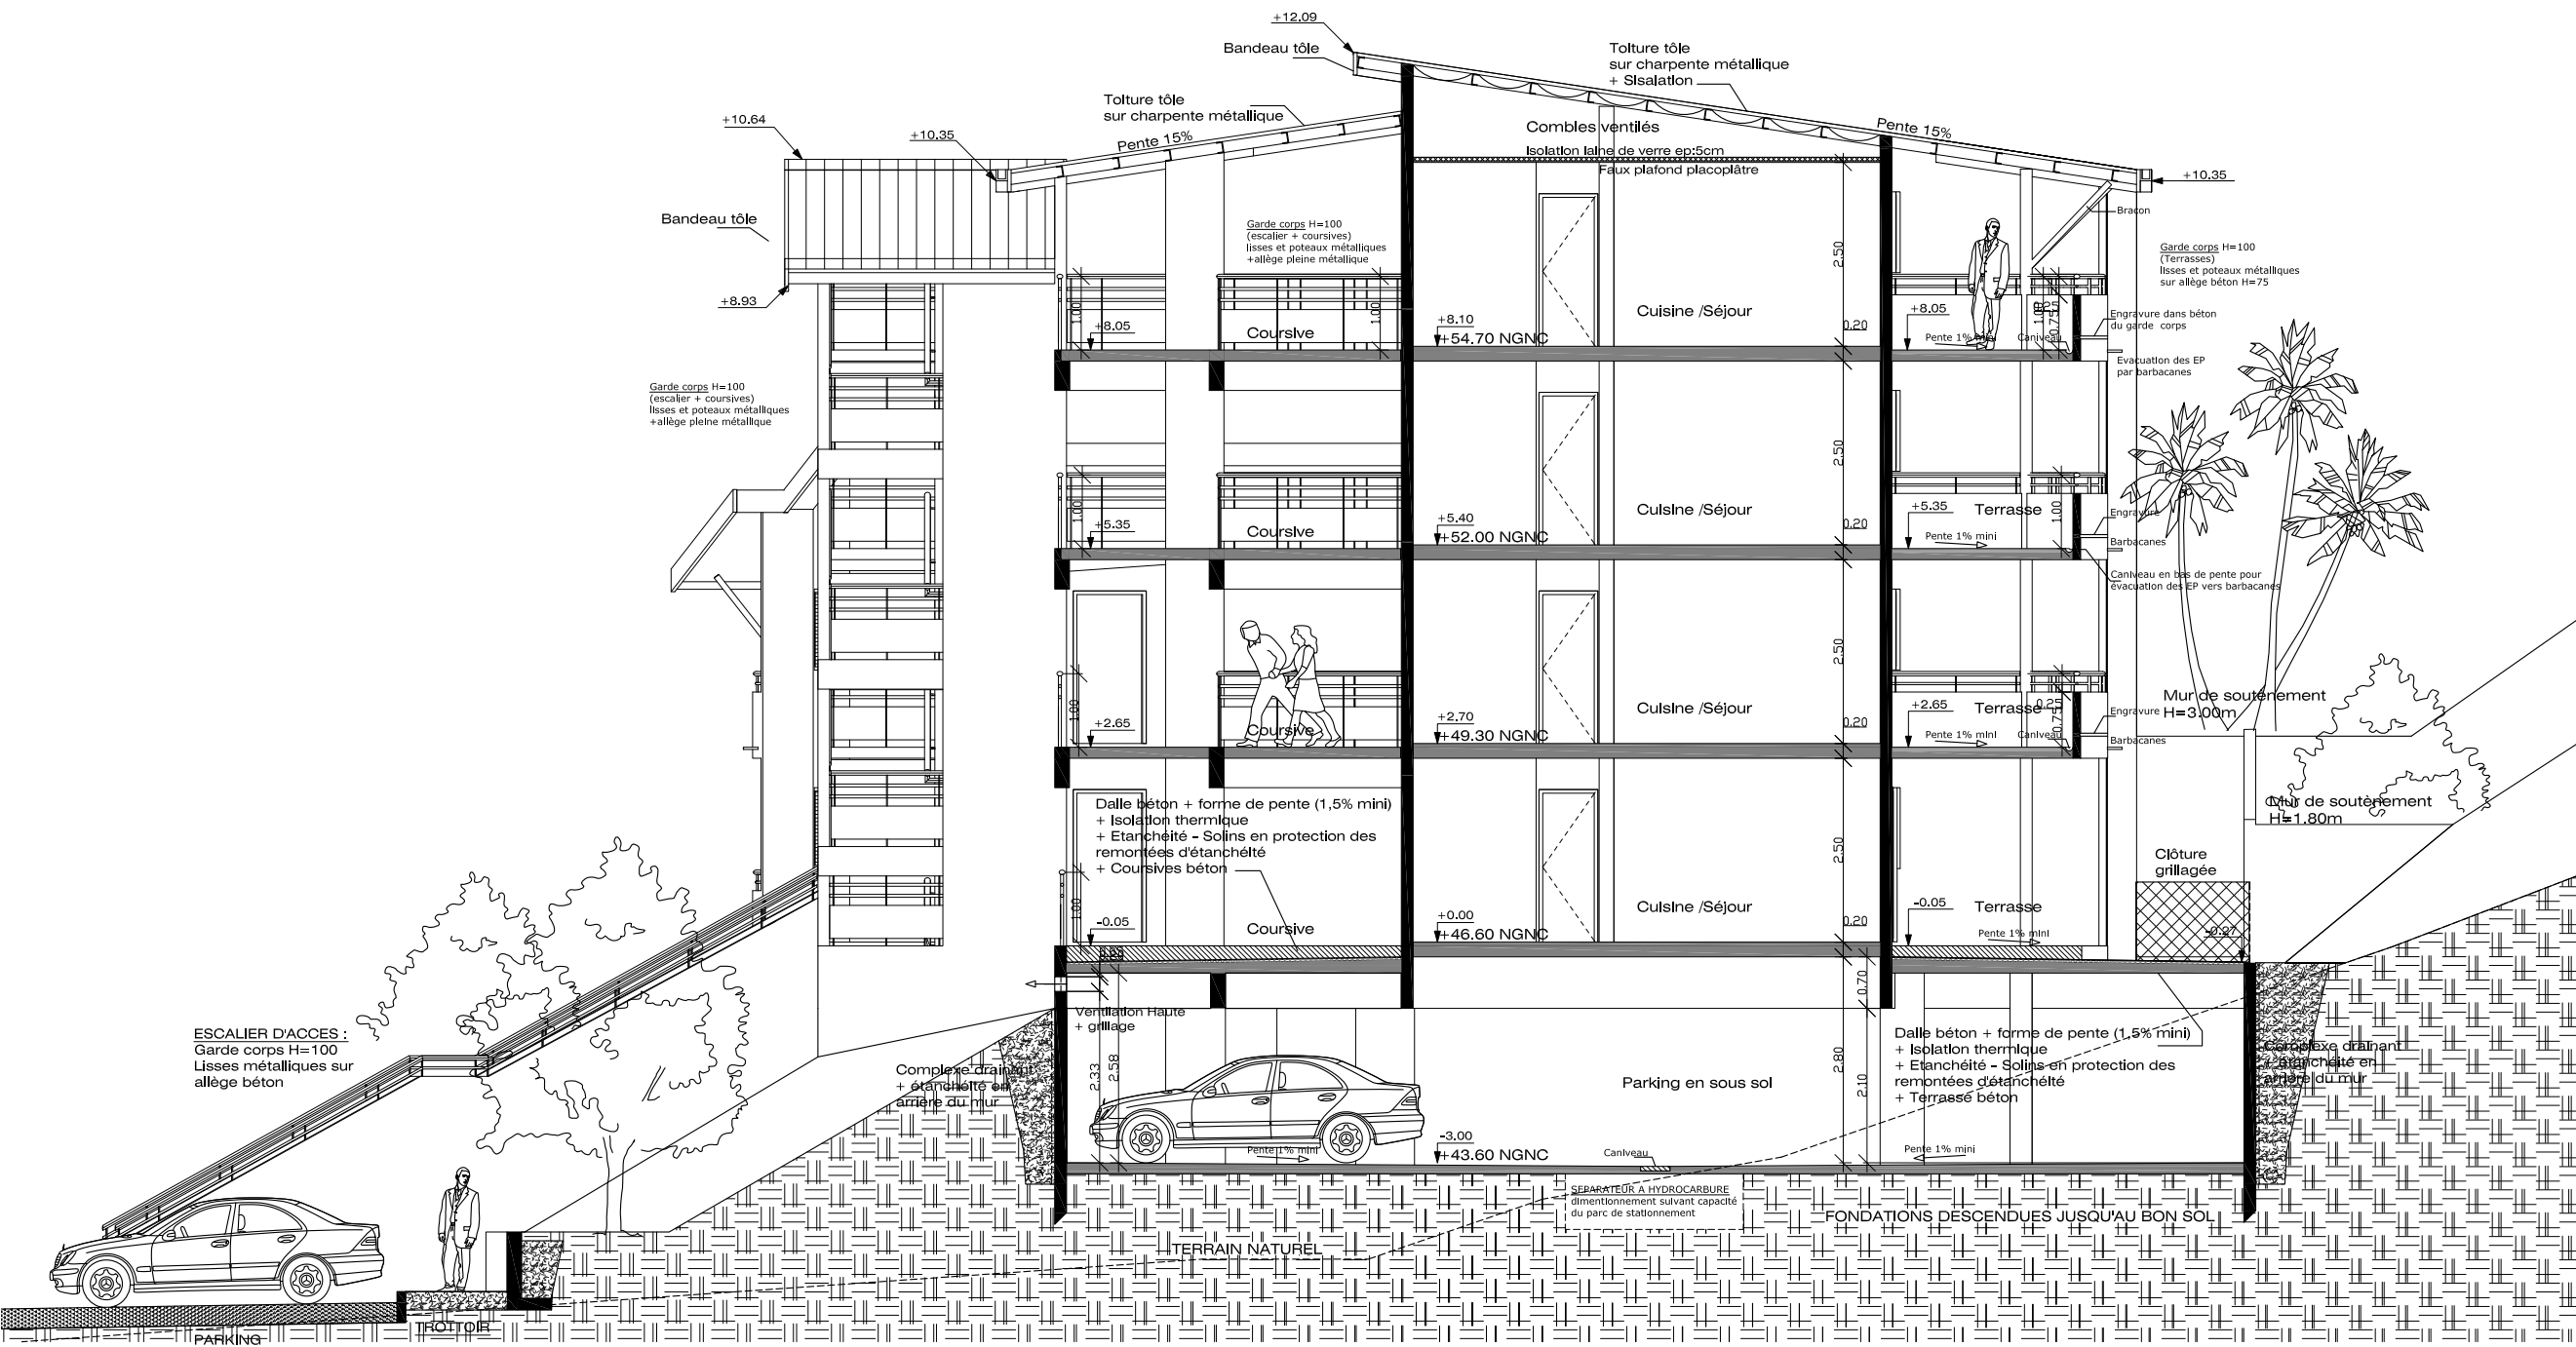

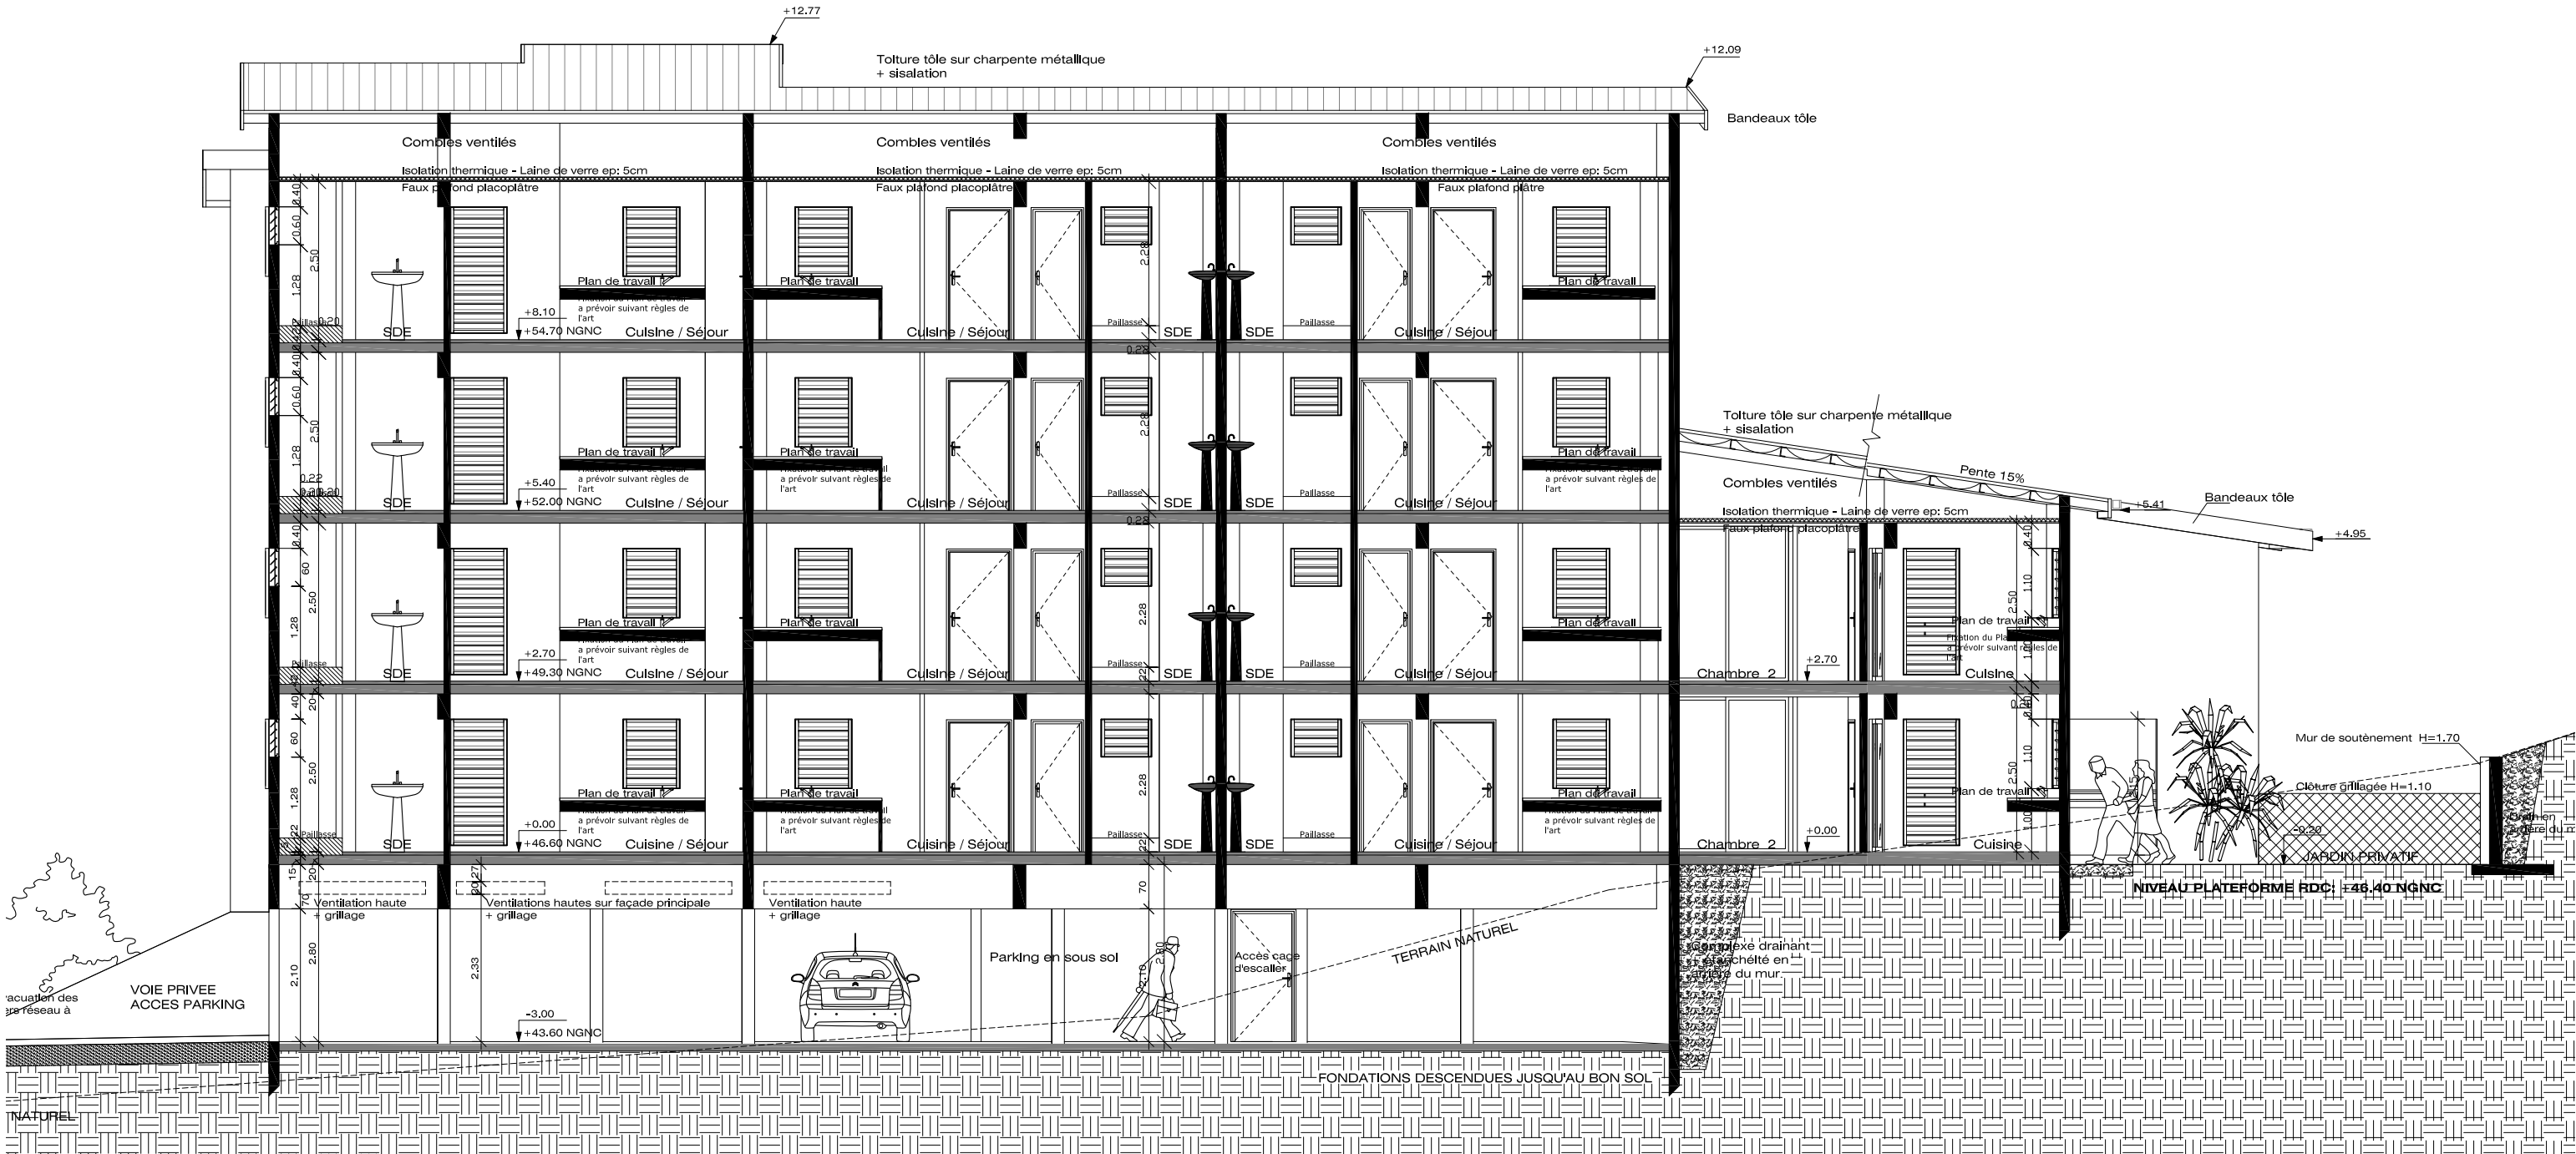

PLAN DE RECOLEMENT - ARTIMON



RESIDENCE MONE
VALORISATION DE RESIDENCE - RAVALEMENT DE FACADE
DUMBEA - PROVINCE SUD 98805 NC
Client : Gabrielle DEMERS - Tel : 73 59 90 / @ : gdemers@fsh.nc


DCE
Dessin : SK

22/04/2024

1/100

C.07
240419_MONE_DCE_DOSSIER DE PLANS.pln

COUPE BB
ERP 511
TEL: 28 56 74
@ : bpi@vrgpnp.nc

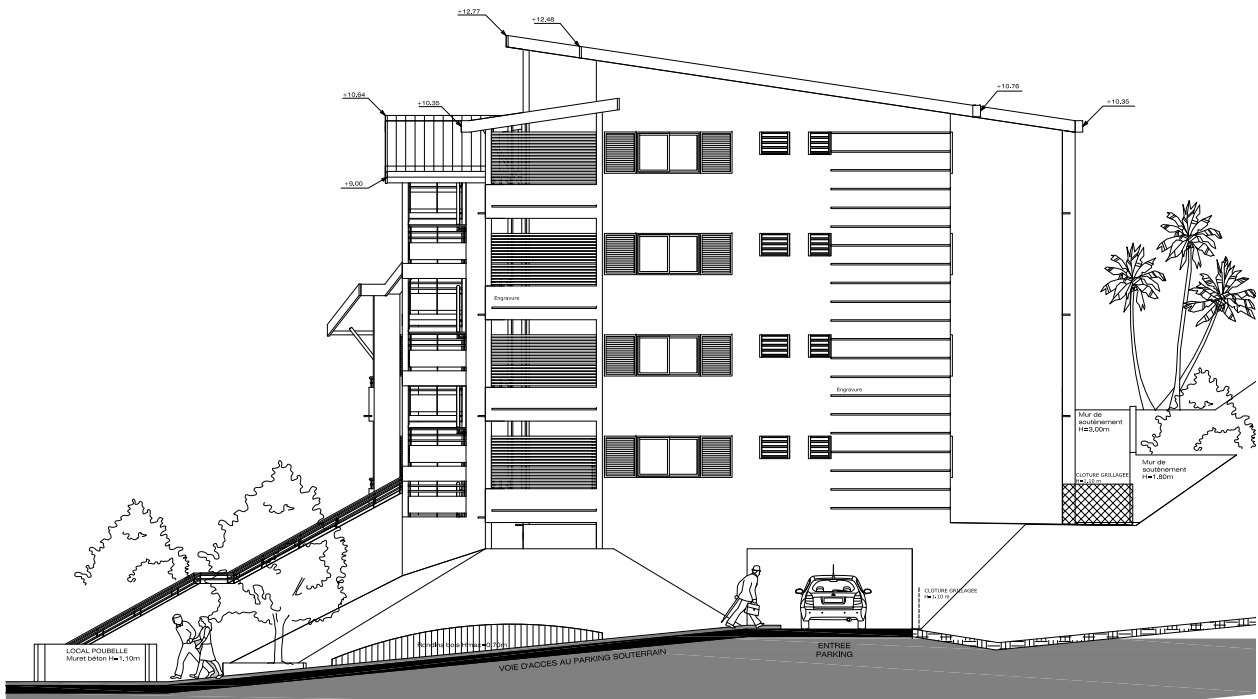

RESIDENCE MONE

VALORISATION DE RESIDENCE - RAVALEMENT DE FACADE

DUMBEA - PROVINCE SUD 98805 NC

DOSSIER DE CONSULTATION DES ENTREPRISES

COMMUNE DE DUMBEA



Date: 22/04/2024	Plan réalisé par : ERPBTB	N° Affaire:	Fichier: 240419_MONE_DCE_DOSSIER DE PLANS.pln
DCE	DOSSIER DE PLANS - BATIMENT D	D	Dessin : SK
			Indice:
			Echelle:
DATE	INDICE	MODIFICATIONS	

MAÎTRE D'OUVRAGE :




MAÎTRISE D'ŒUVRE :




Mail: bet@erpbtb.nc - Tel: 28.56.74



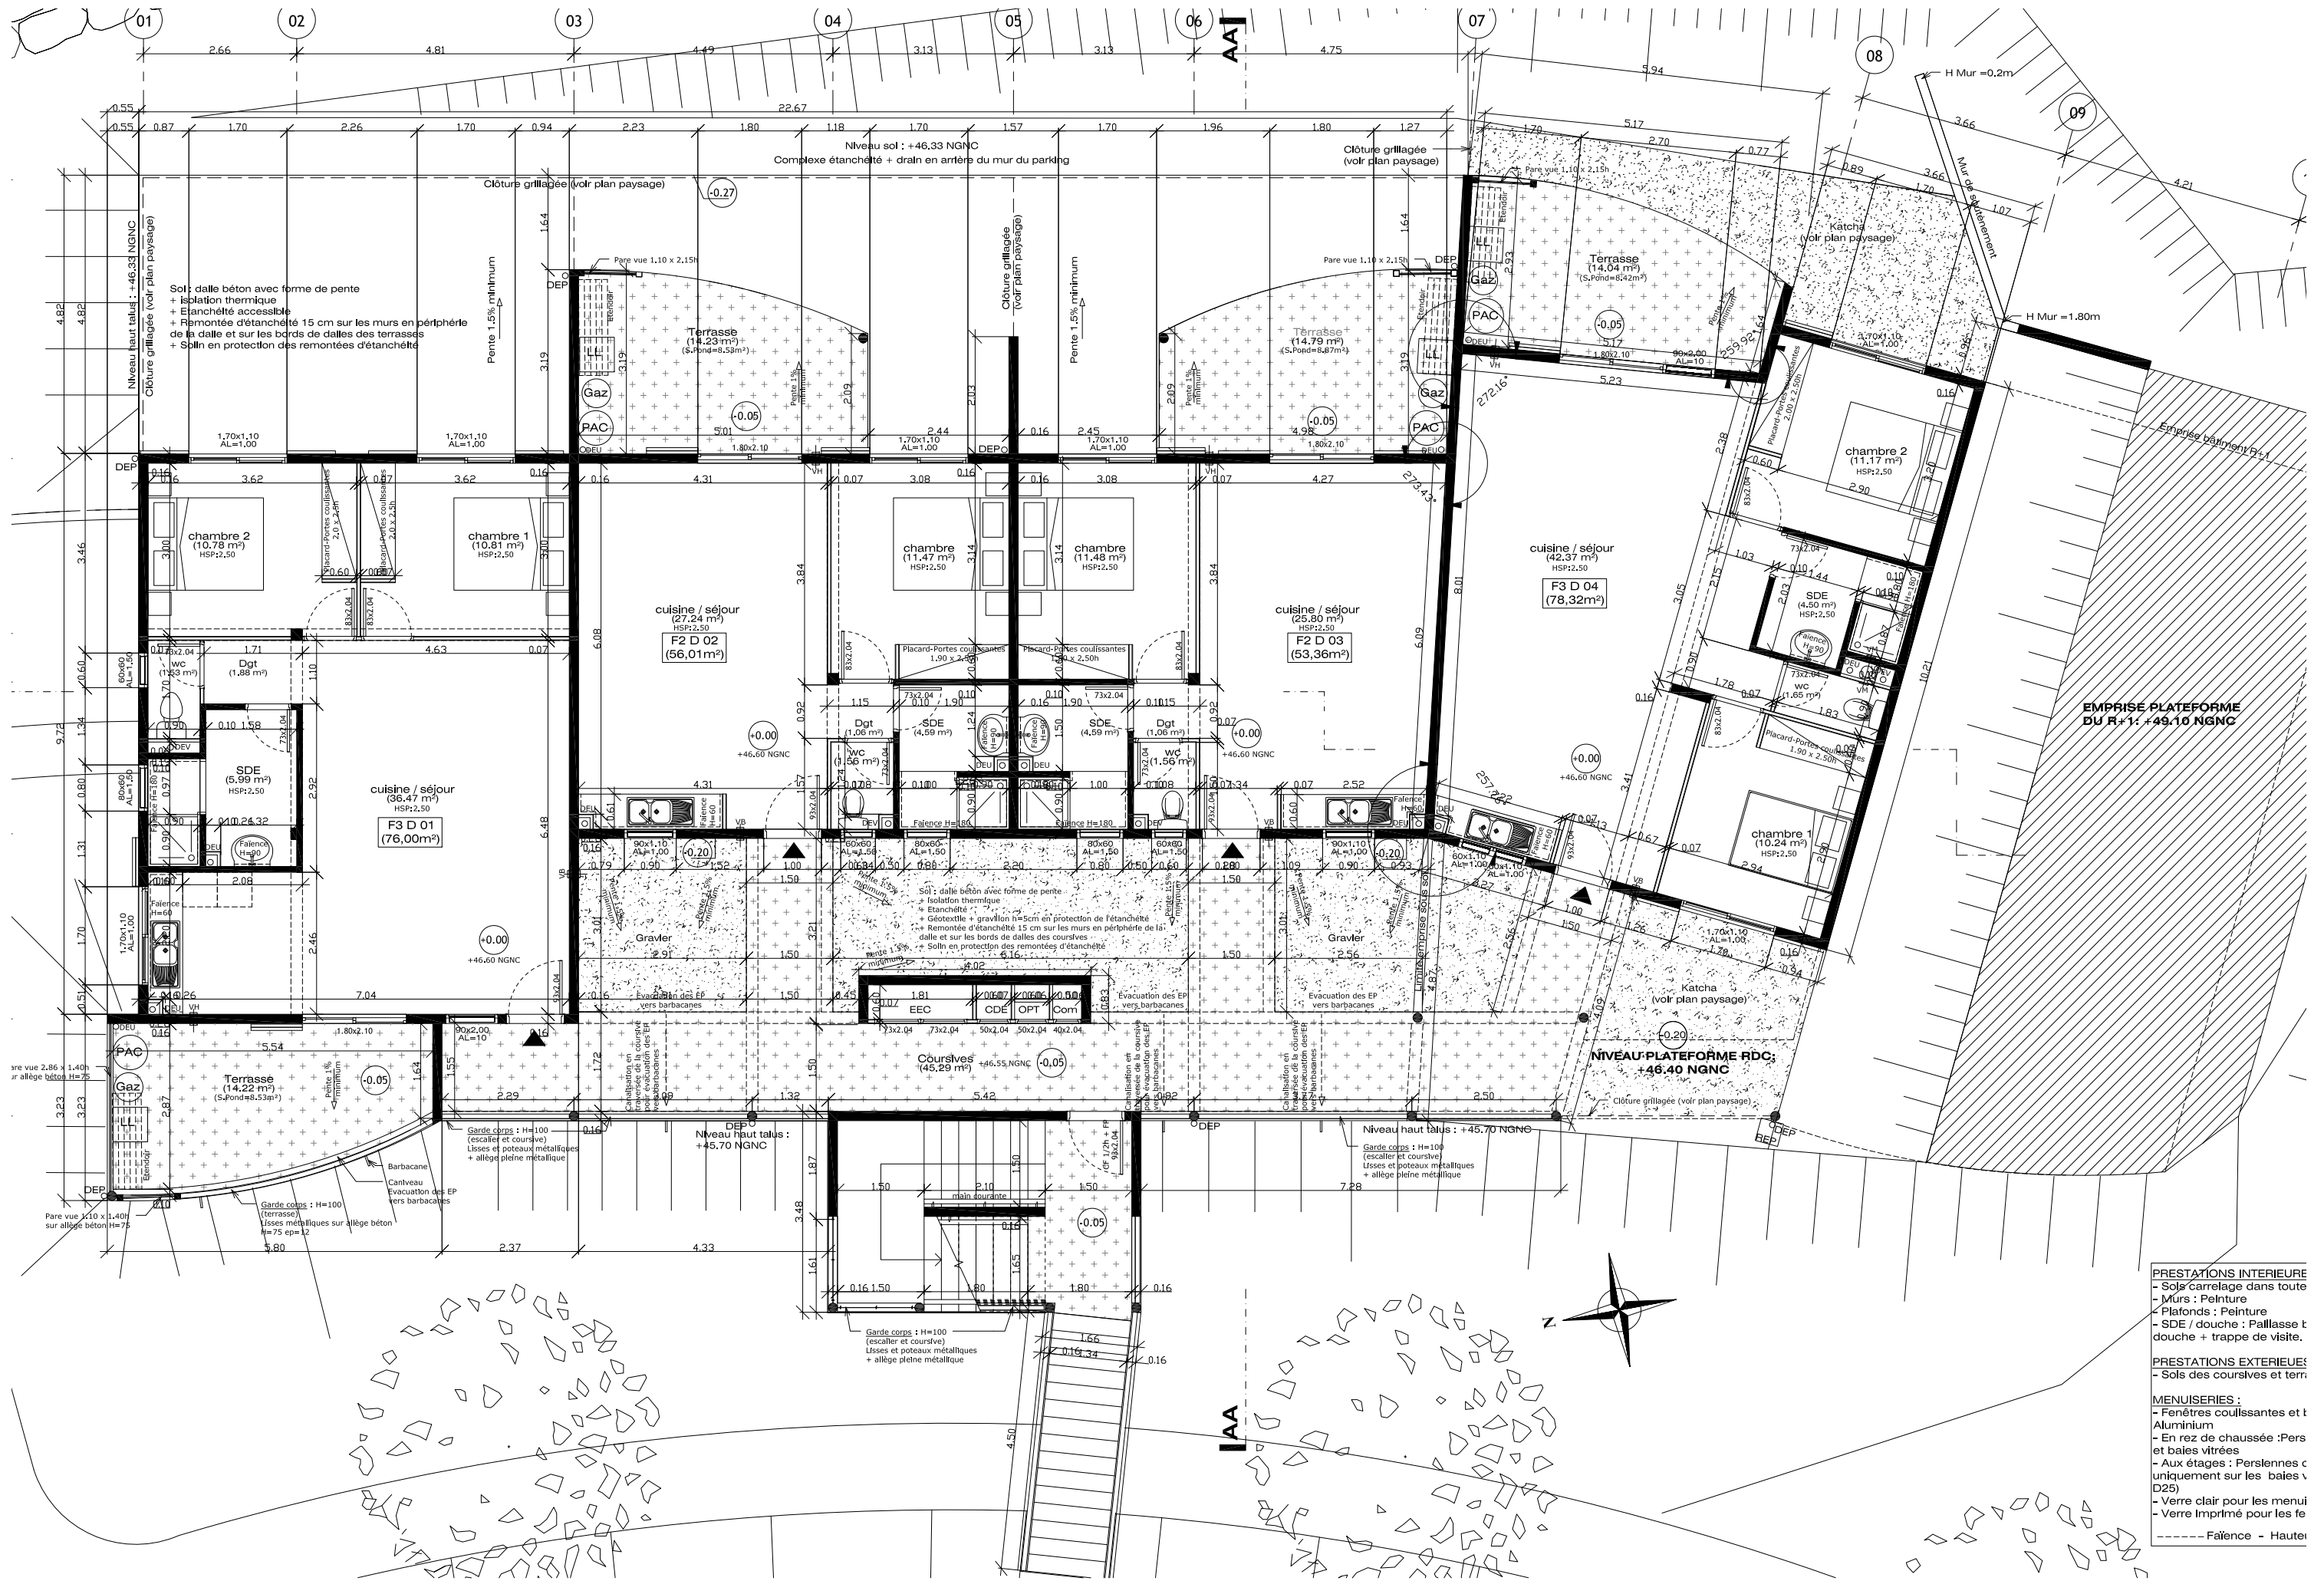

PLAN DE RECOLEMENT - ARTIMON

- PRESTATIONS INTERIEURE**
- Sols : carrelage dans toute
 - Murs : Peinture
 - Plafonds : Peinture
 - SDE / douche : Paillasses t
 - douche + trappe de visite.
- PRESTATIONS EXTERIEURES**
- Sols des coursives et terr
- MENUISERIES :**
- Fenêtres coulissantes et t
 - Aluminium
 - En rez de chaussée : Pers
 - et baies vitrées
 - Aux étages : Persiennes c
 - uniquement sur les baies v
 - D25)
 - Verre clair pour les menui
 - Verre Imprimé pour les fe
 - - - - - Faïence - Hautei

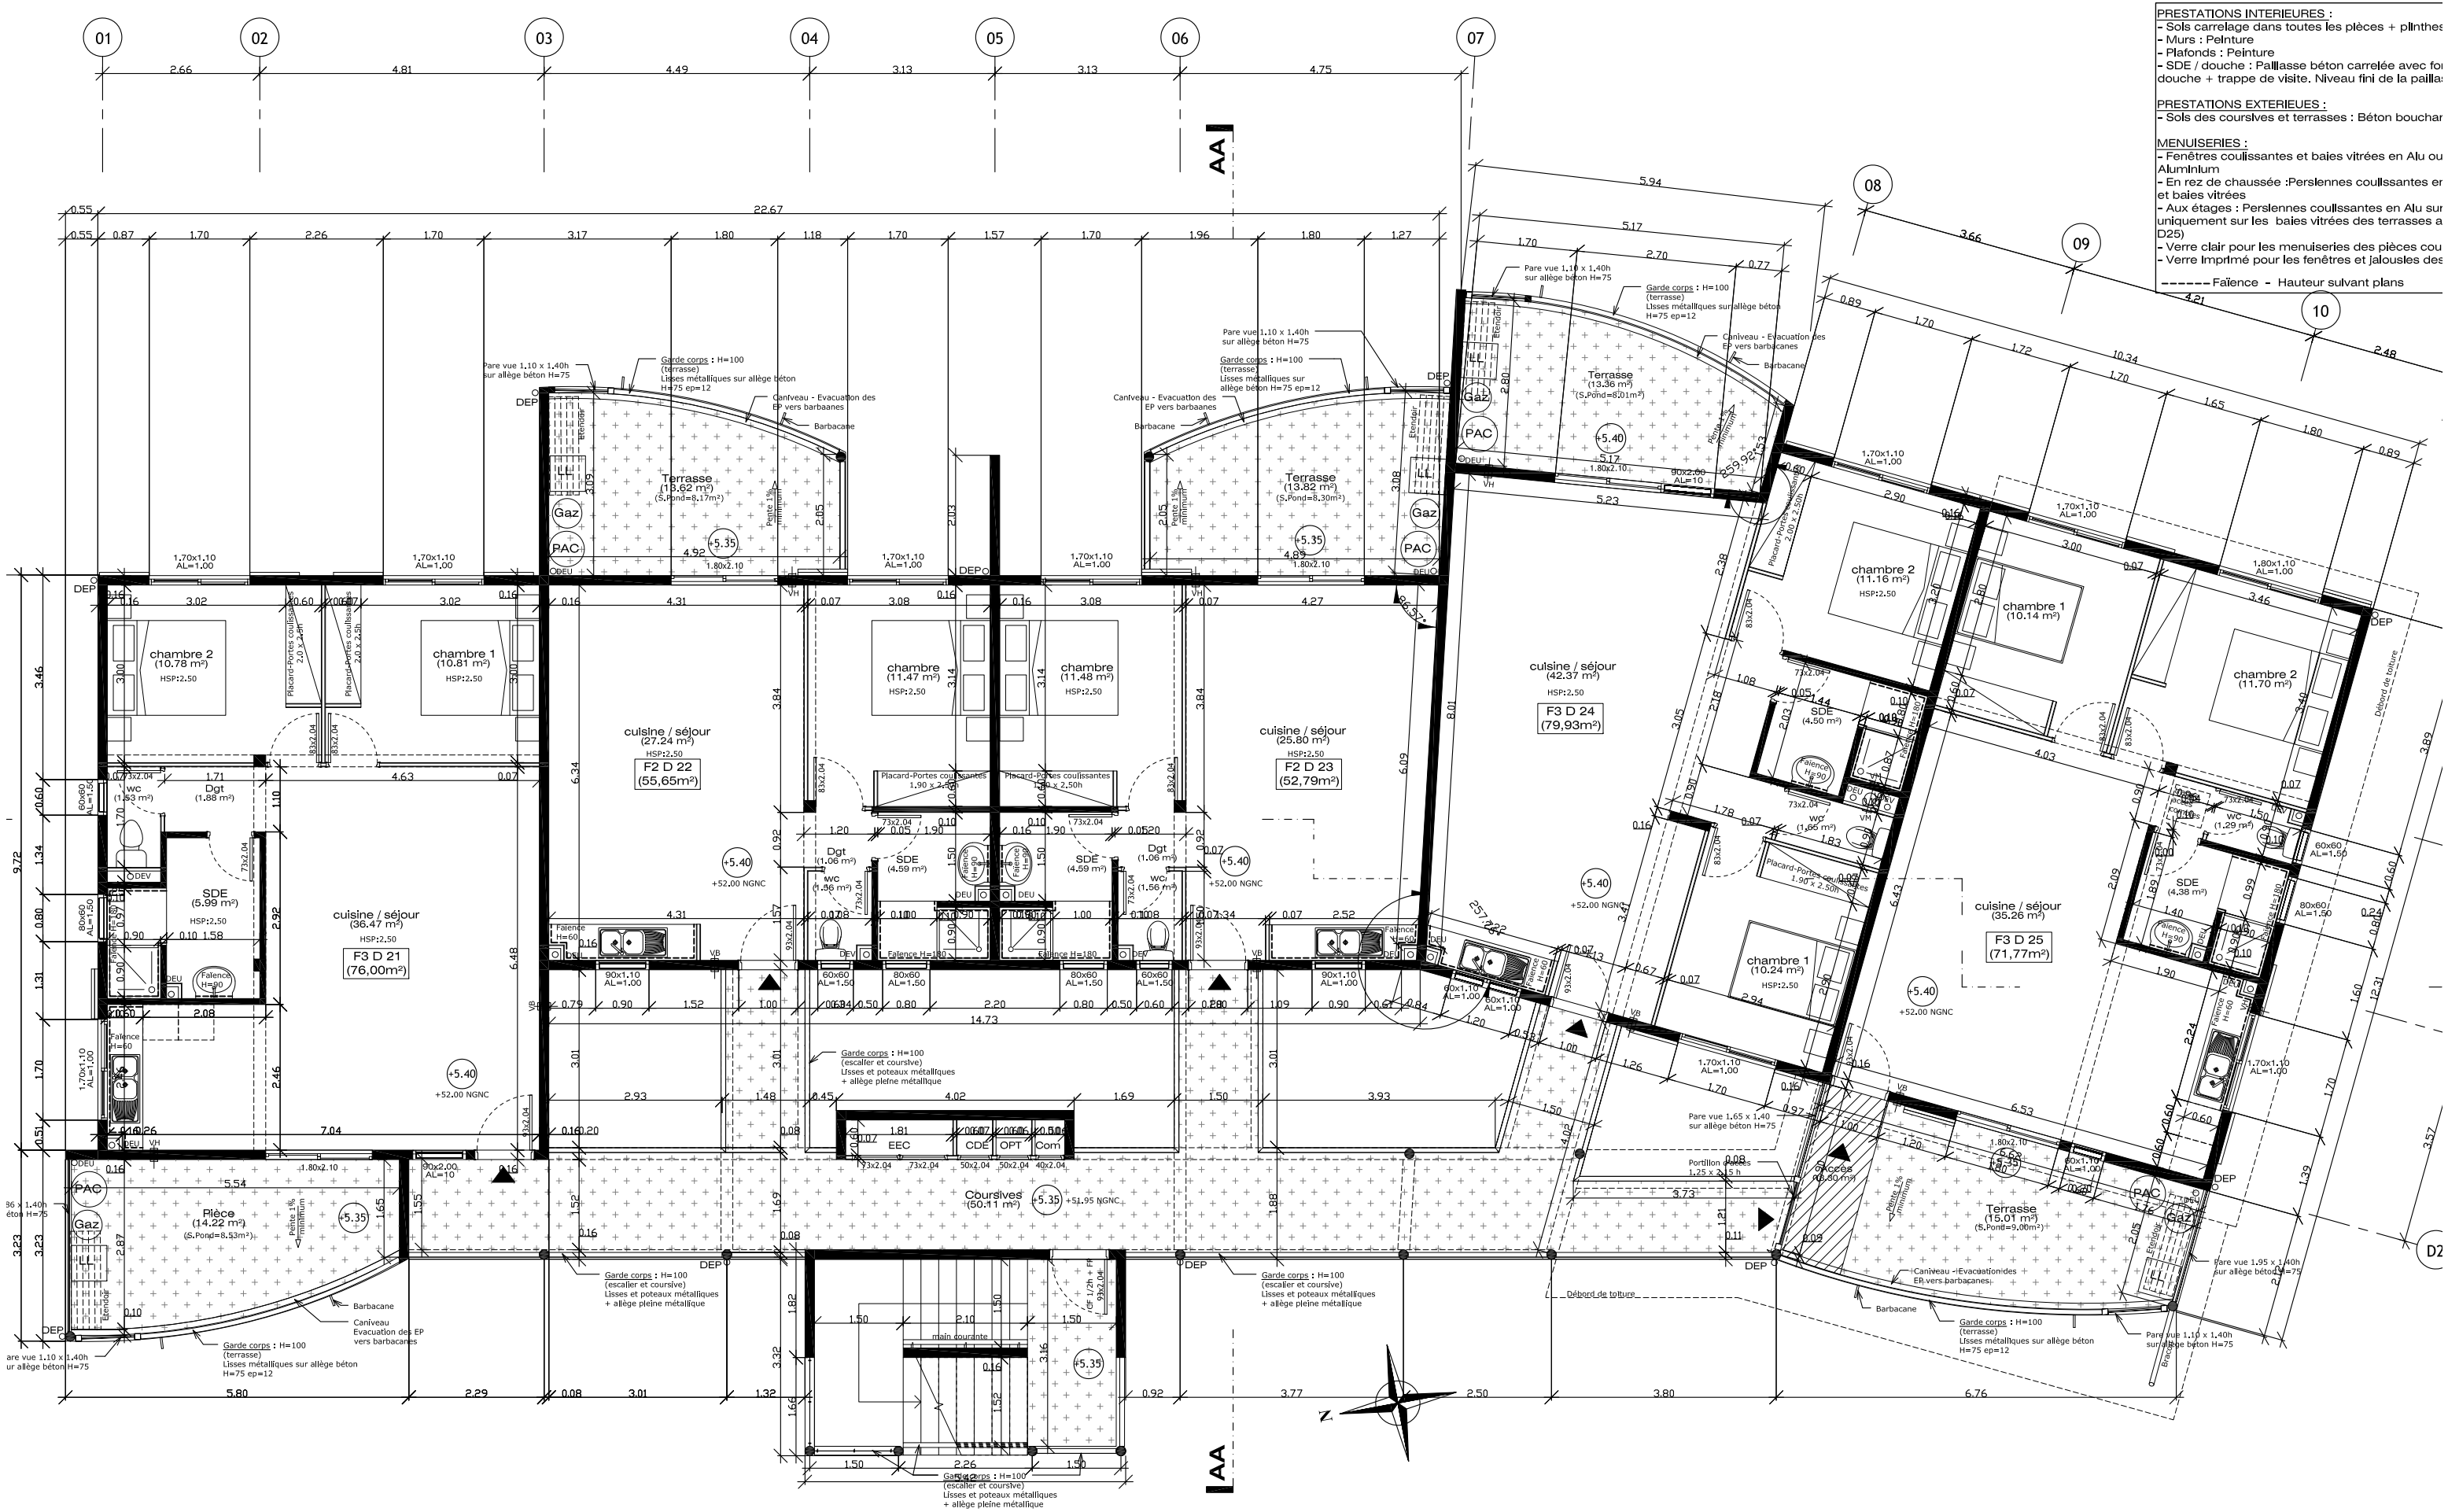

- PRESTATIONS INTERIEURES :**
- Sols carrelage dans toutes les pièces + plinthes
 - Murs : Peinture
 - Plafonds : Peinture
 - SDE / douche : Paillasson béton carrelée avec foi
 - douche + trappe de visite. Niveau fini de la paillasson
- PRESTATIONS EXTERIEURES :**
- Sols des coursives et terrasses : Béton bouchard
- MENUISERIES :**
- Fenêtres coulissantes et baies vitrées en Alu ou Aluminium
 - En rez de chaussée : Persiennes coulissantes en et baies vitrées
 - Aux étages : Persiennes coulissantes en Alu sur uniquement sur les baies vitrées des terrasses a D25)
 - Verre clair pour les menuiseries des pièces cou
 - Verre Imprimé pour les fenêtres et jalouses des
- Faïence - Hauteur suivant plans

PLAN DE RECOLEMENT - ARTIMON



RESIDENCE MONE
VALORISATION DE RESIDENCE - RAVALEMENT DE FACADE
DUMBEA - PROVINCE SUD 98805 NC

Client : Gabrielle DEMERS - Tel : 73 59 90 / @ : gdemers@fah.nc

DCE

22/04/2024


1/100

C.03

PLAN DU R+2


240419_MONE_DCE_DOSSIER DE PLANS.pln



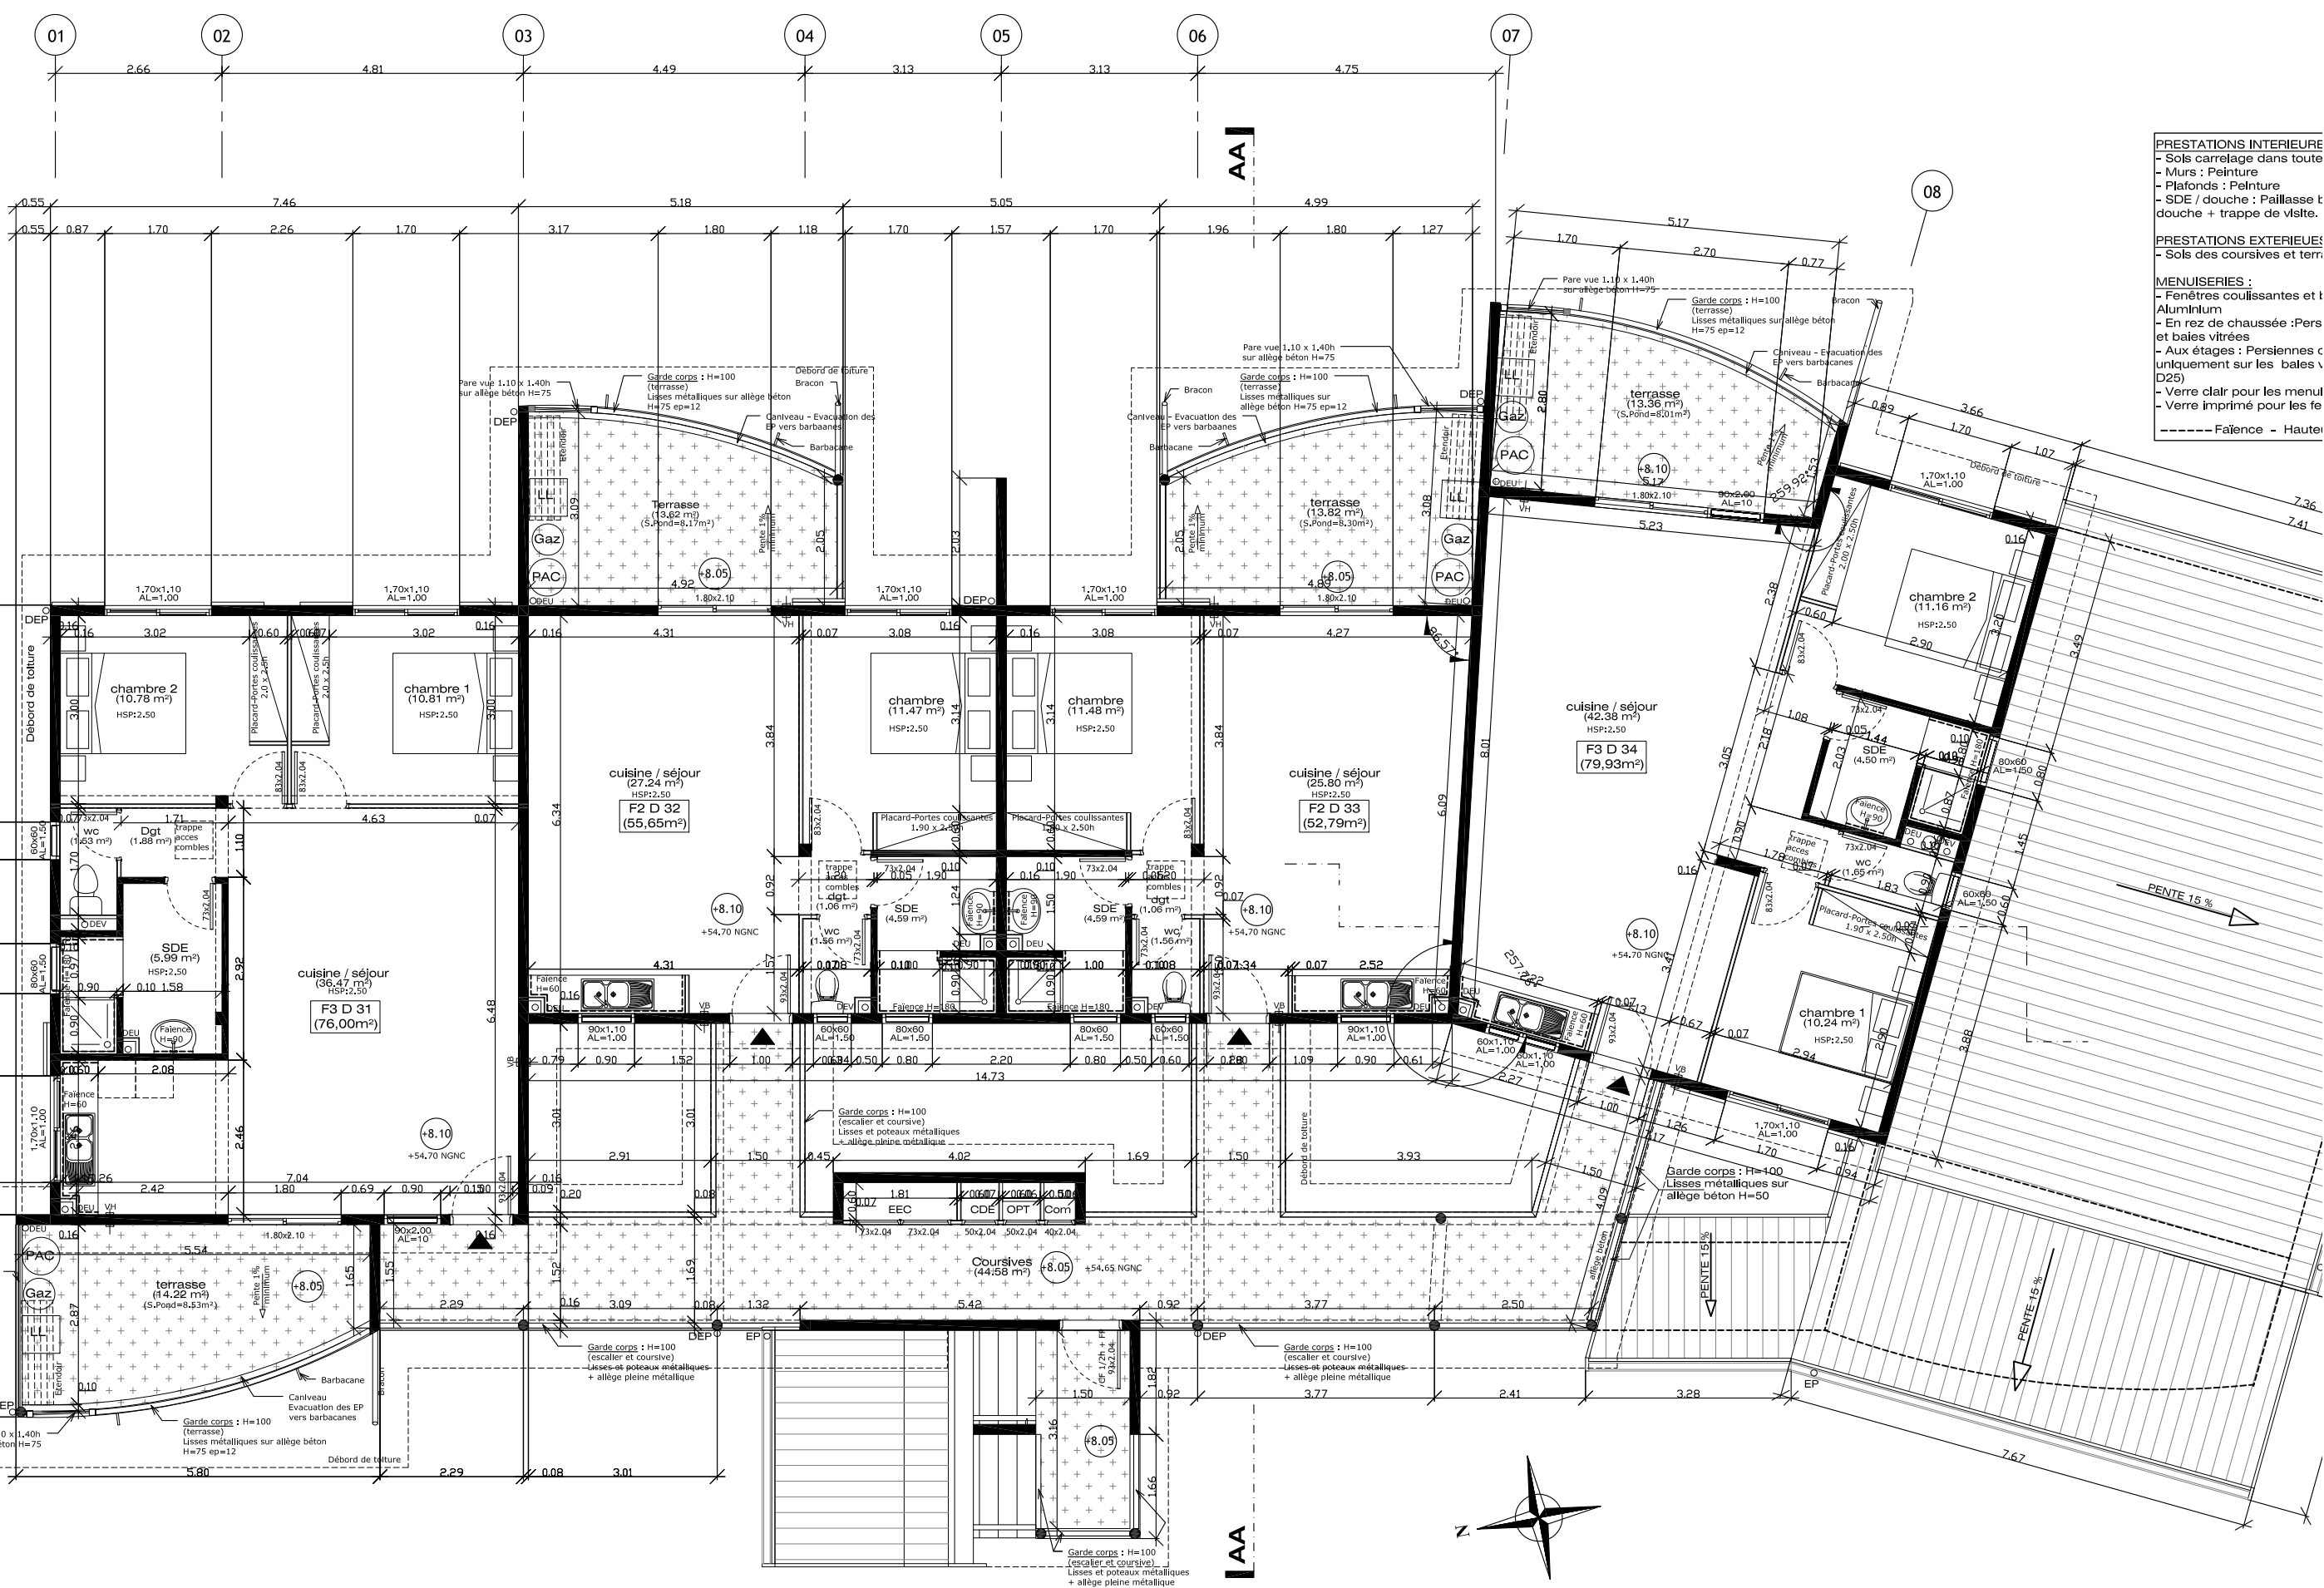



- PRESTATIONS INTERIEURE**
- Sols : carrelage dans toute
 - Murs : Peinture
 - Plafonds : Peinture
 - SDE / douche : Paillasse + douche + trappe de visite.
- PRESTATIONS EXTERIEURES**
- Sols des coursives et terr
- MENUISERIES :**
- Fenêtres coulissantes et t
 - Aluminium
 - En rez de chaussée : Pers
 - et baies vitrées
 - Aux étages : Persiennes c
 - uniquement sur les baies v
 - D25)
 - Verre clair pour les menui
 - Verre imprimé pour les fe
- Faïence - Haute

PLAN DE RECOLEMENT - ARTIMON

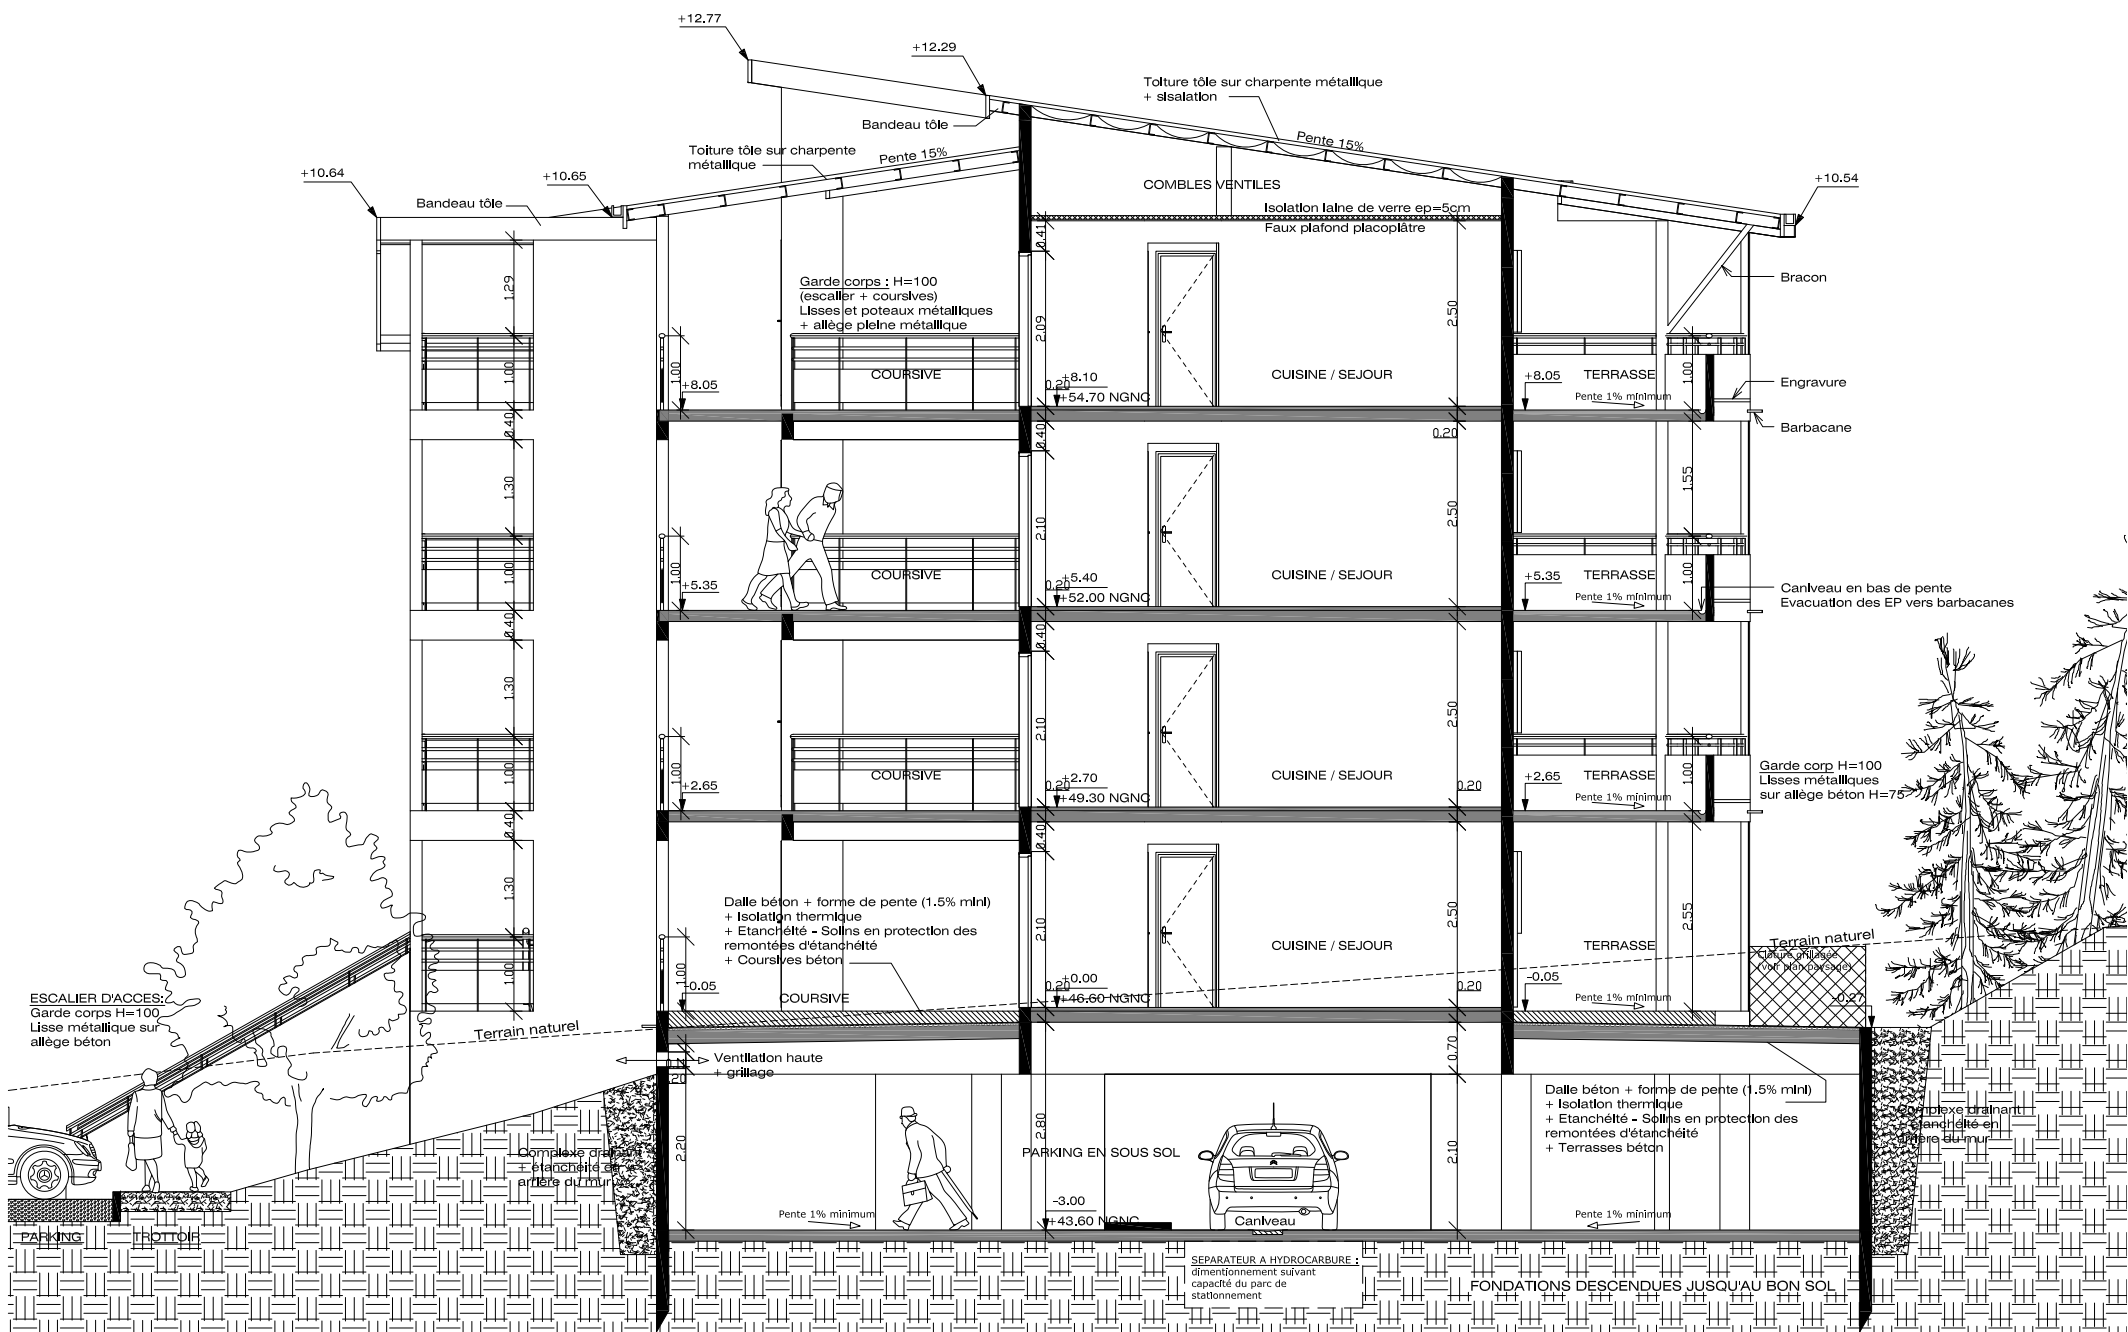



PLAN DE RECOLEMENT - ARTIMON

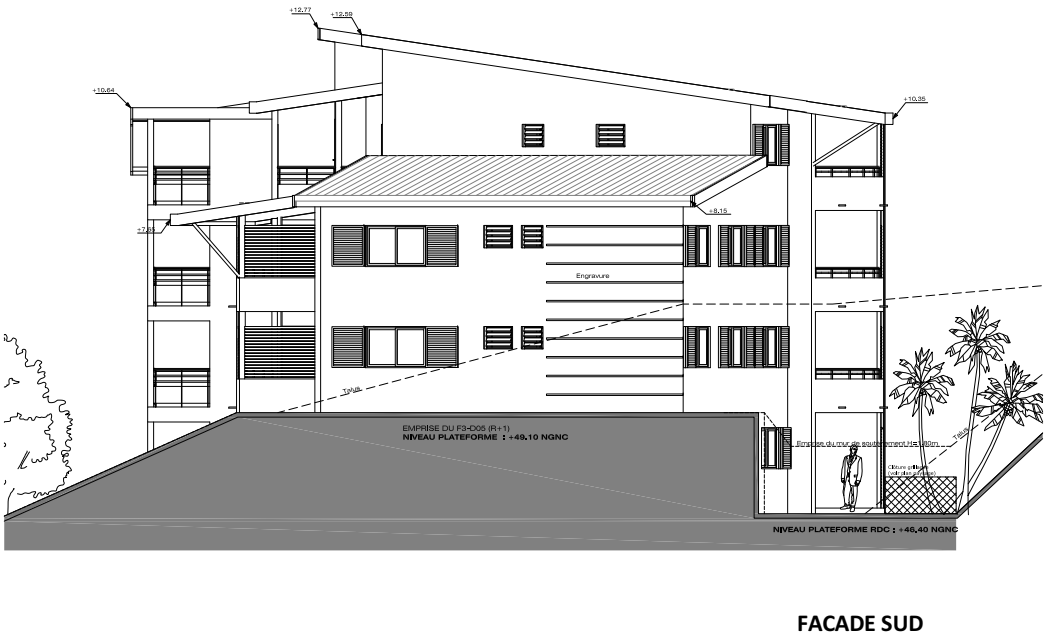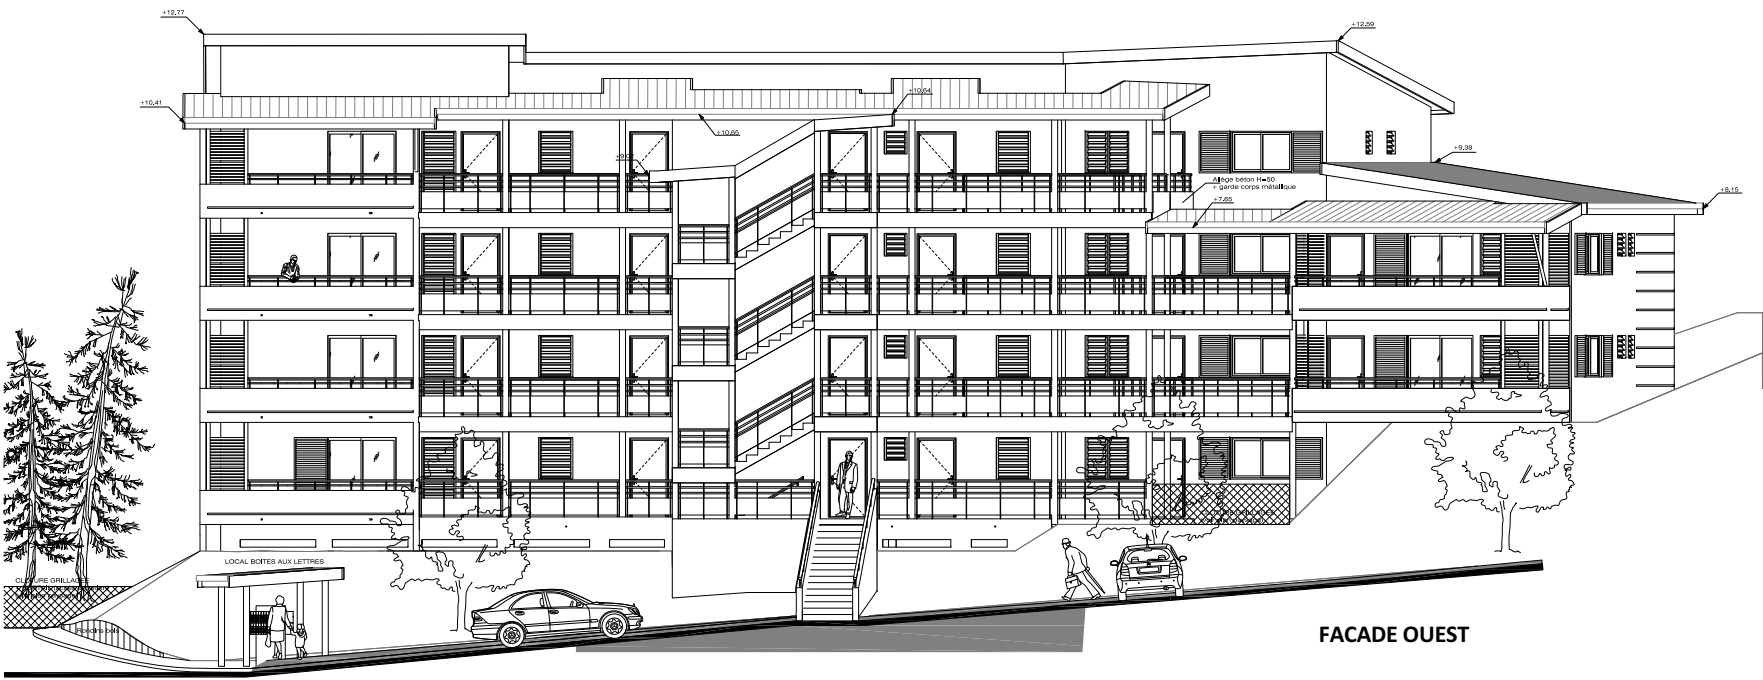

RESIDENCE MONE

VALORISATION DE RESIDENCE - RAVALEMENT DE FACADE

DUMBEA - PROVINCE SUD 98805 NC

DOSSIER DE CONSULTATION DES ENTREPRISES

COMMUNE DE DUMBEA



Date: 22/04/2024	Plan réalisé par : ERPBTB		N° Affaire:	Fichier: 240419_MONE_DCE_DOSSIER DE PLANS.pln	
DCE	GROUPE E - DUPLEX F5			E	Dessin : SK
					Indice:
					Echelle:
DATE	INDICE	MODIFICATIONS			


MAÎTRE D'OUVRAGE :



MAÎTRISE D'ŒUVRE :




Mail: bet@erpbtb.nc - Tel: 28.56.74

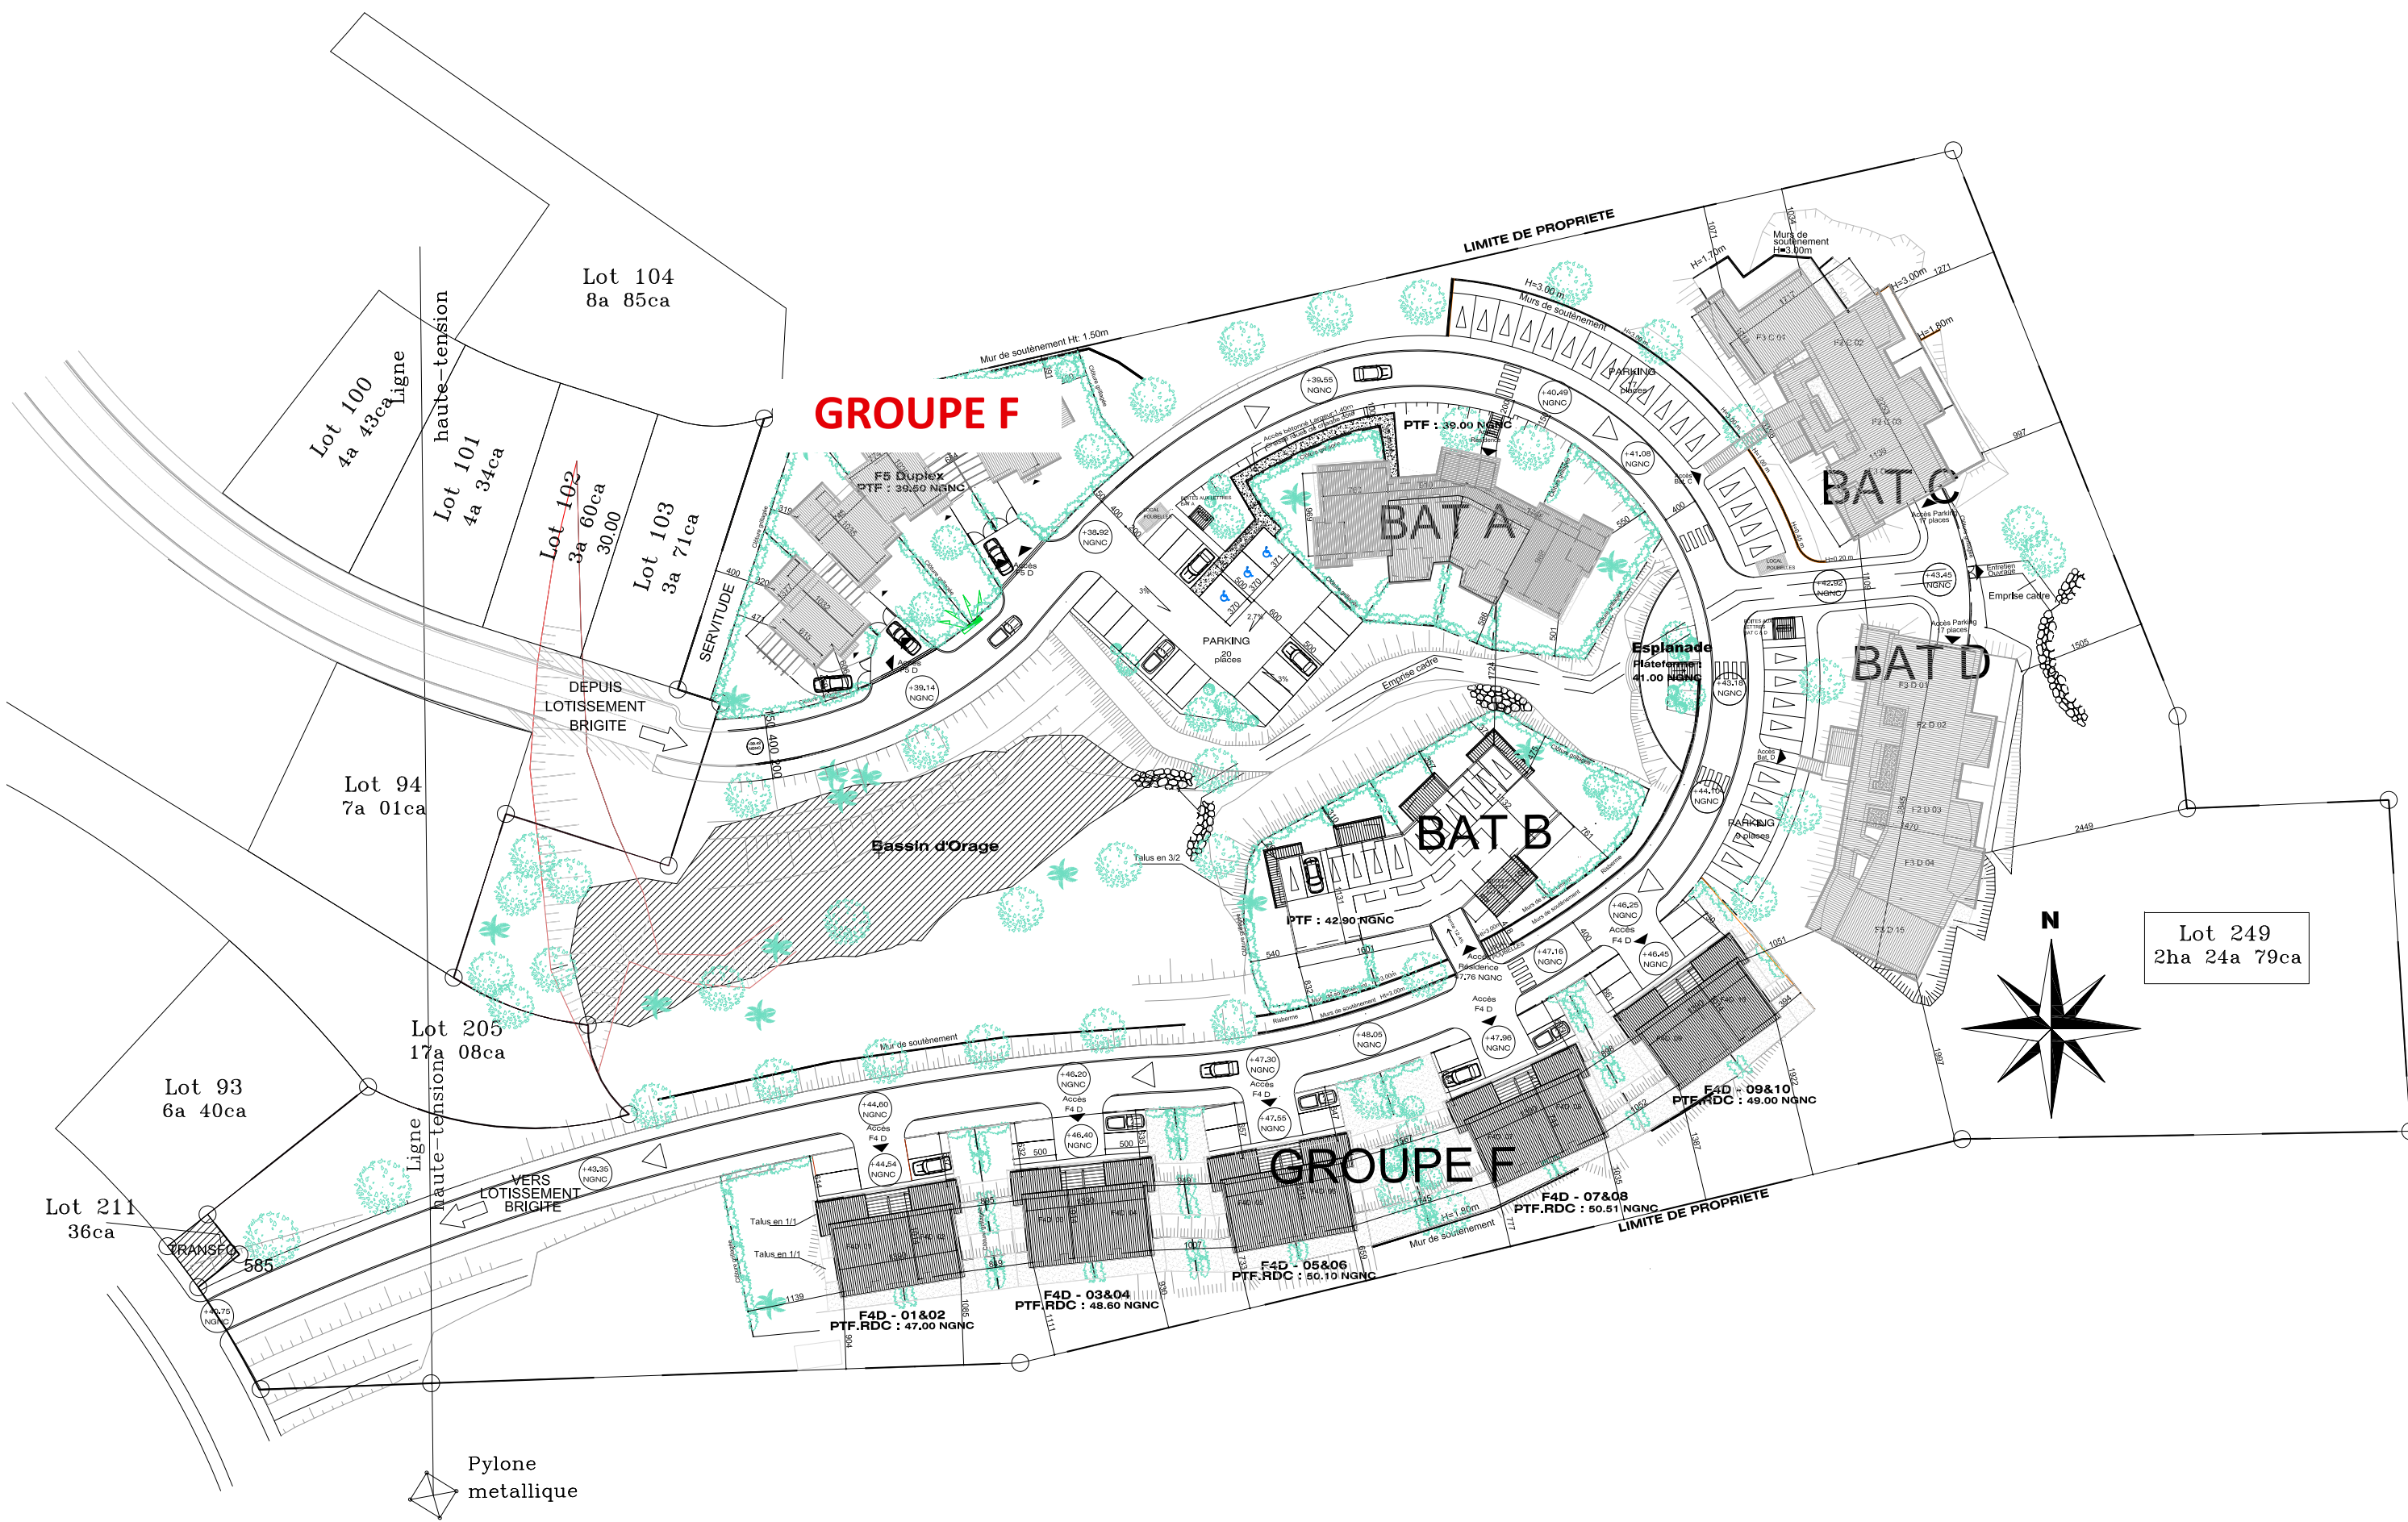


GROUPE F

GROUPE F

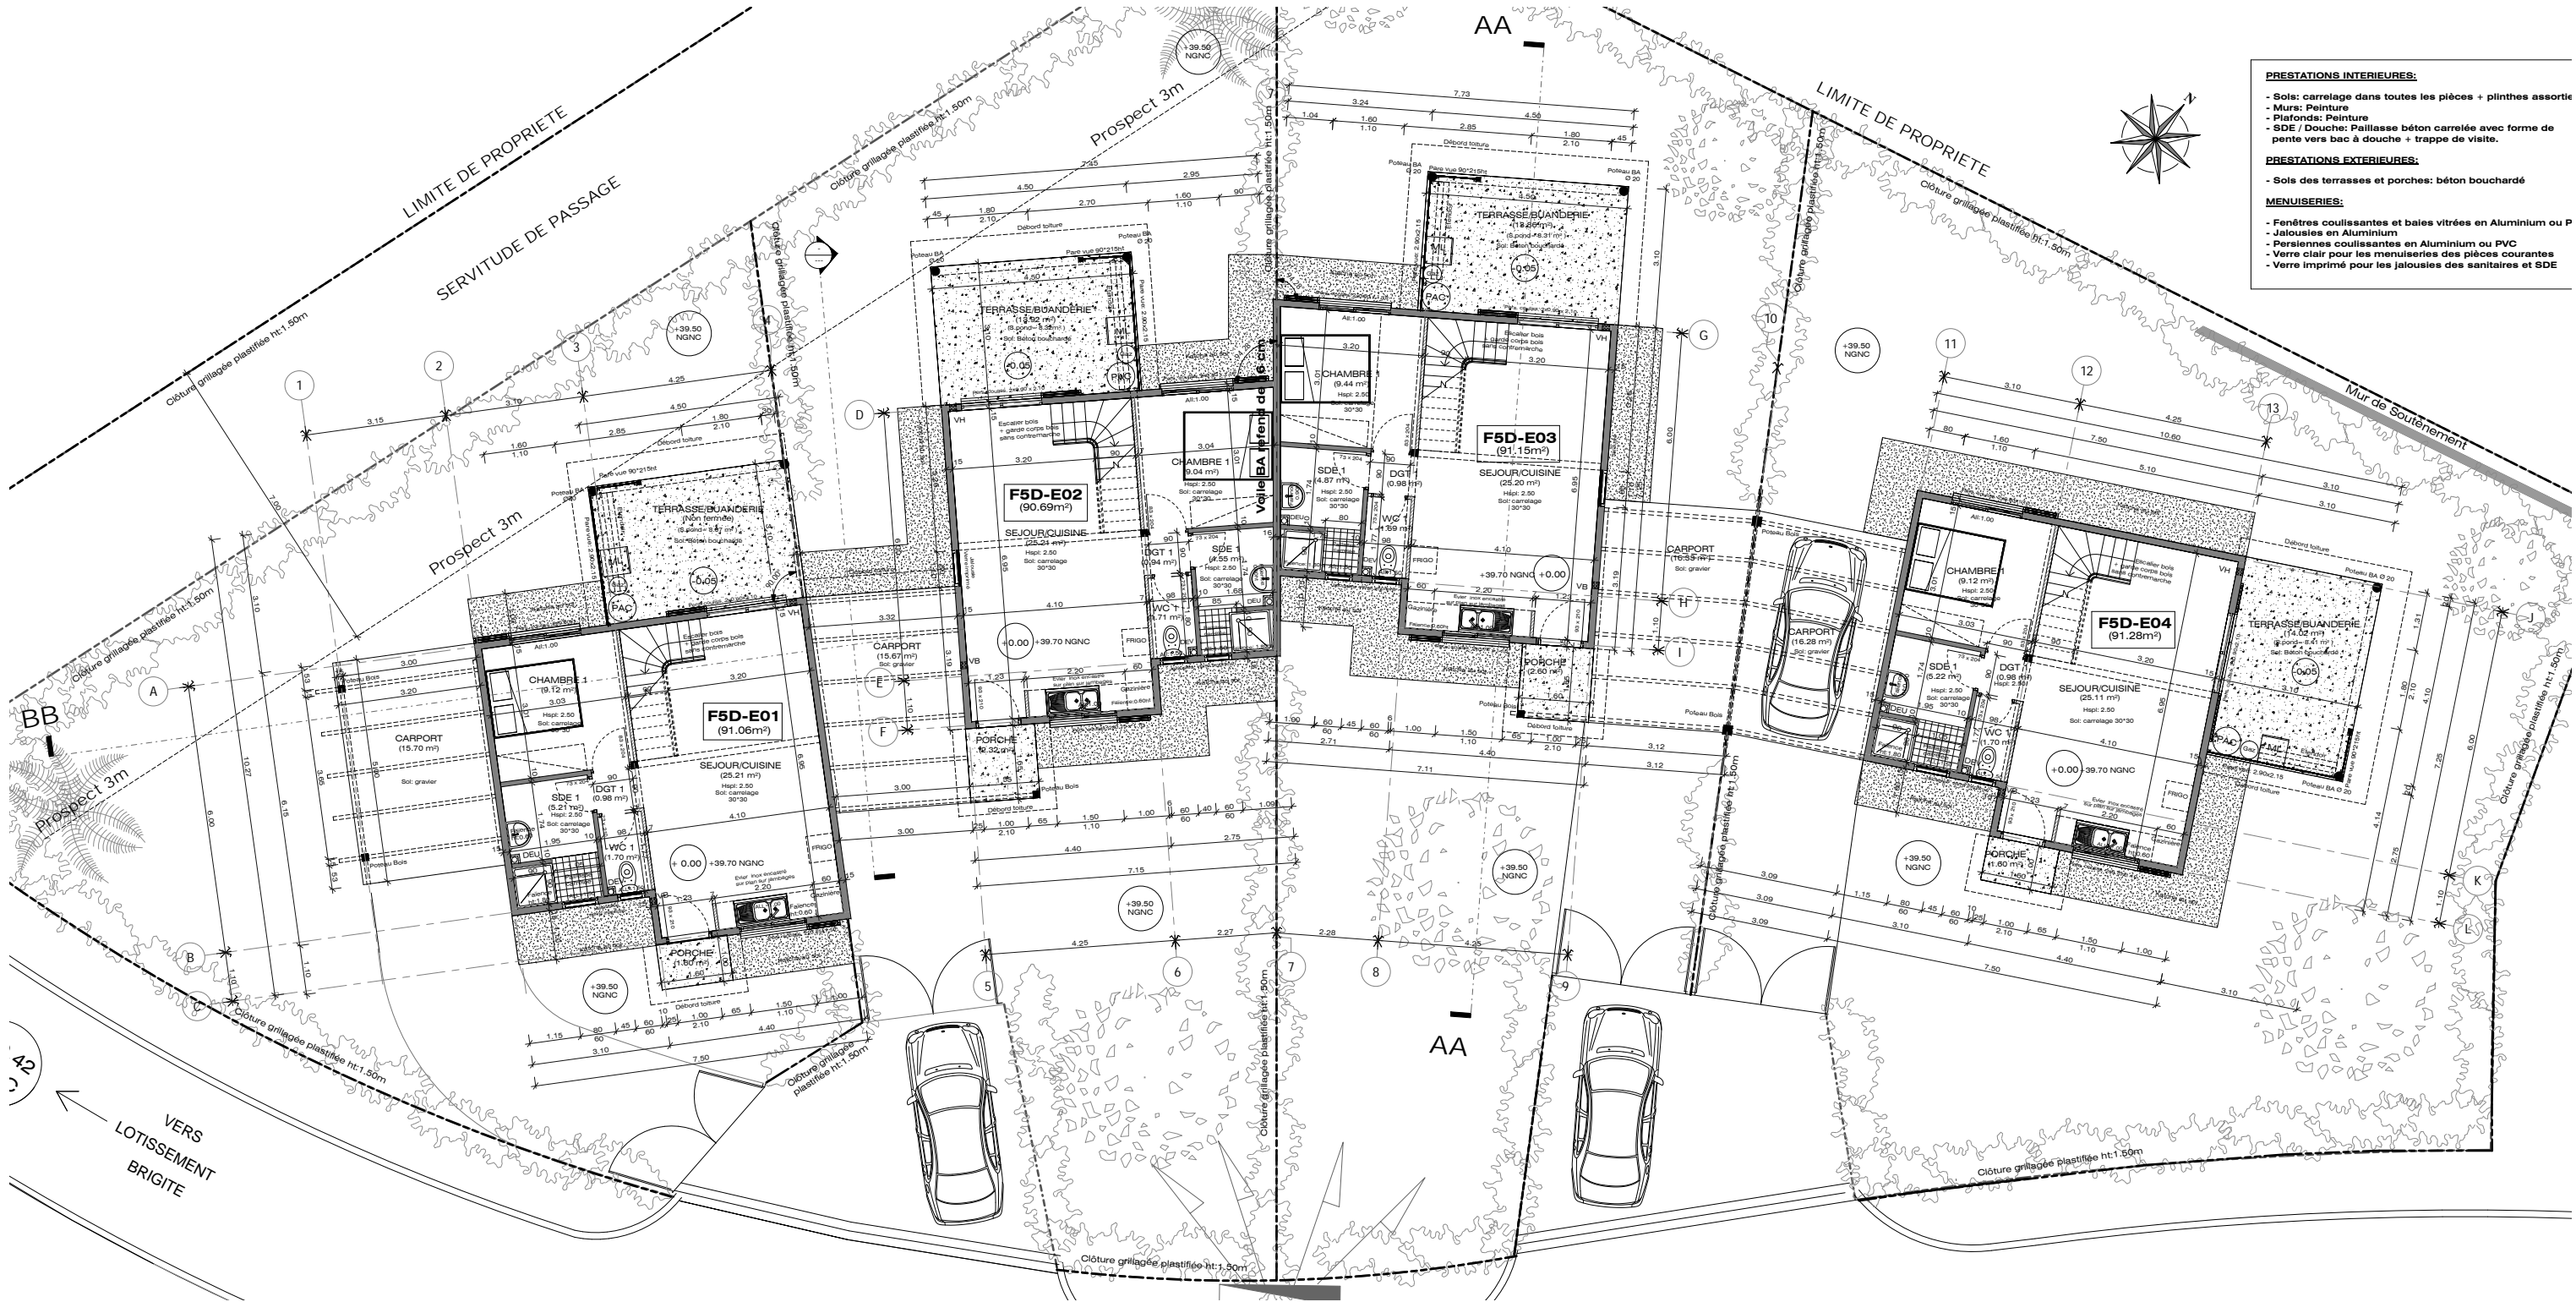

- PRESTATIONS INTERIEURES:**
- Sols: carrelage dans toutes les pièces + plinthes assortie
 - Murs: Peinture
 - Plafonds: Peinture
 - SDE / Douche: Paillasson béton carrelé avec forme de pente vers bac à douche + trappe de visite.
- PRESTATIONS EXTERIEURES:**
- Sols des terrasses et porches: béton bouchardé
- MENUISERIES:**
- Fenêtres coulissantes et baies vitrées en Aluminium ou P
 - Jalousies en Aluminium
 - Persiennes coulissantes en Aluminium ou PVC
 - Verre clair pour les menuiseries des pièces courantes
 - Verre imprimé pour les jalousies des sanitaires et SDE


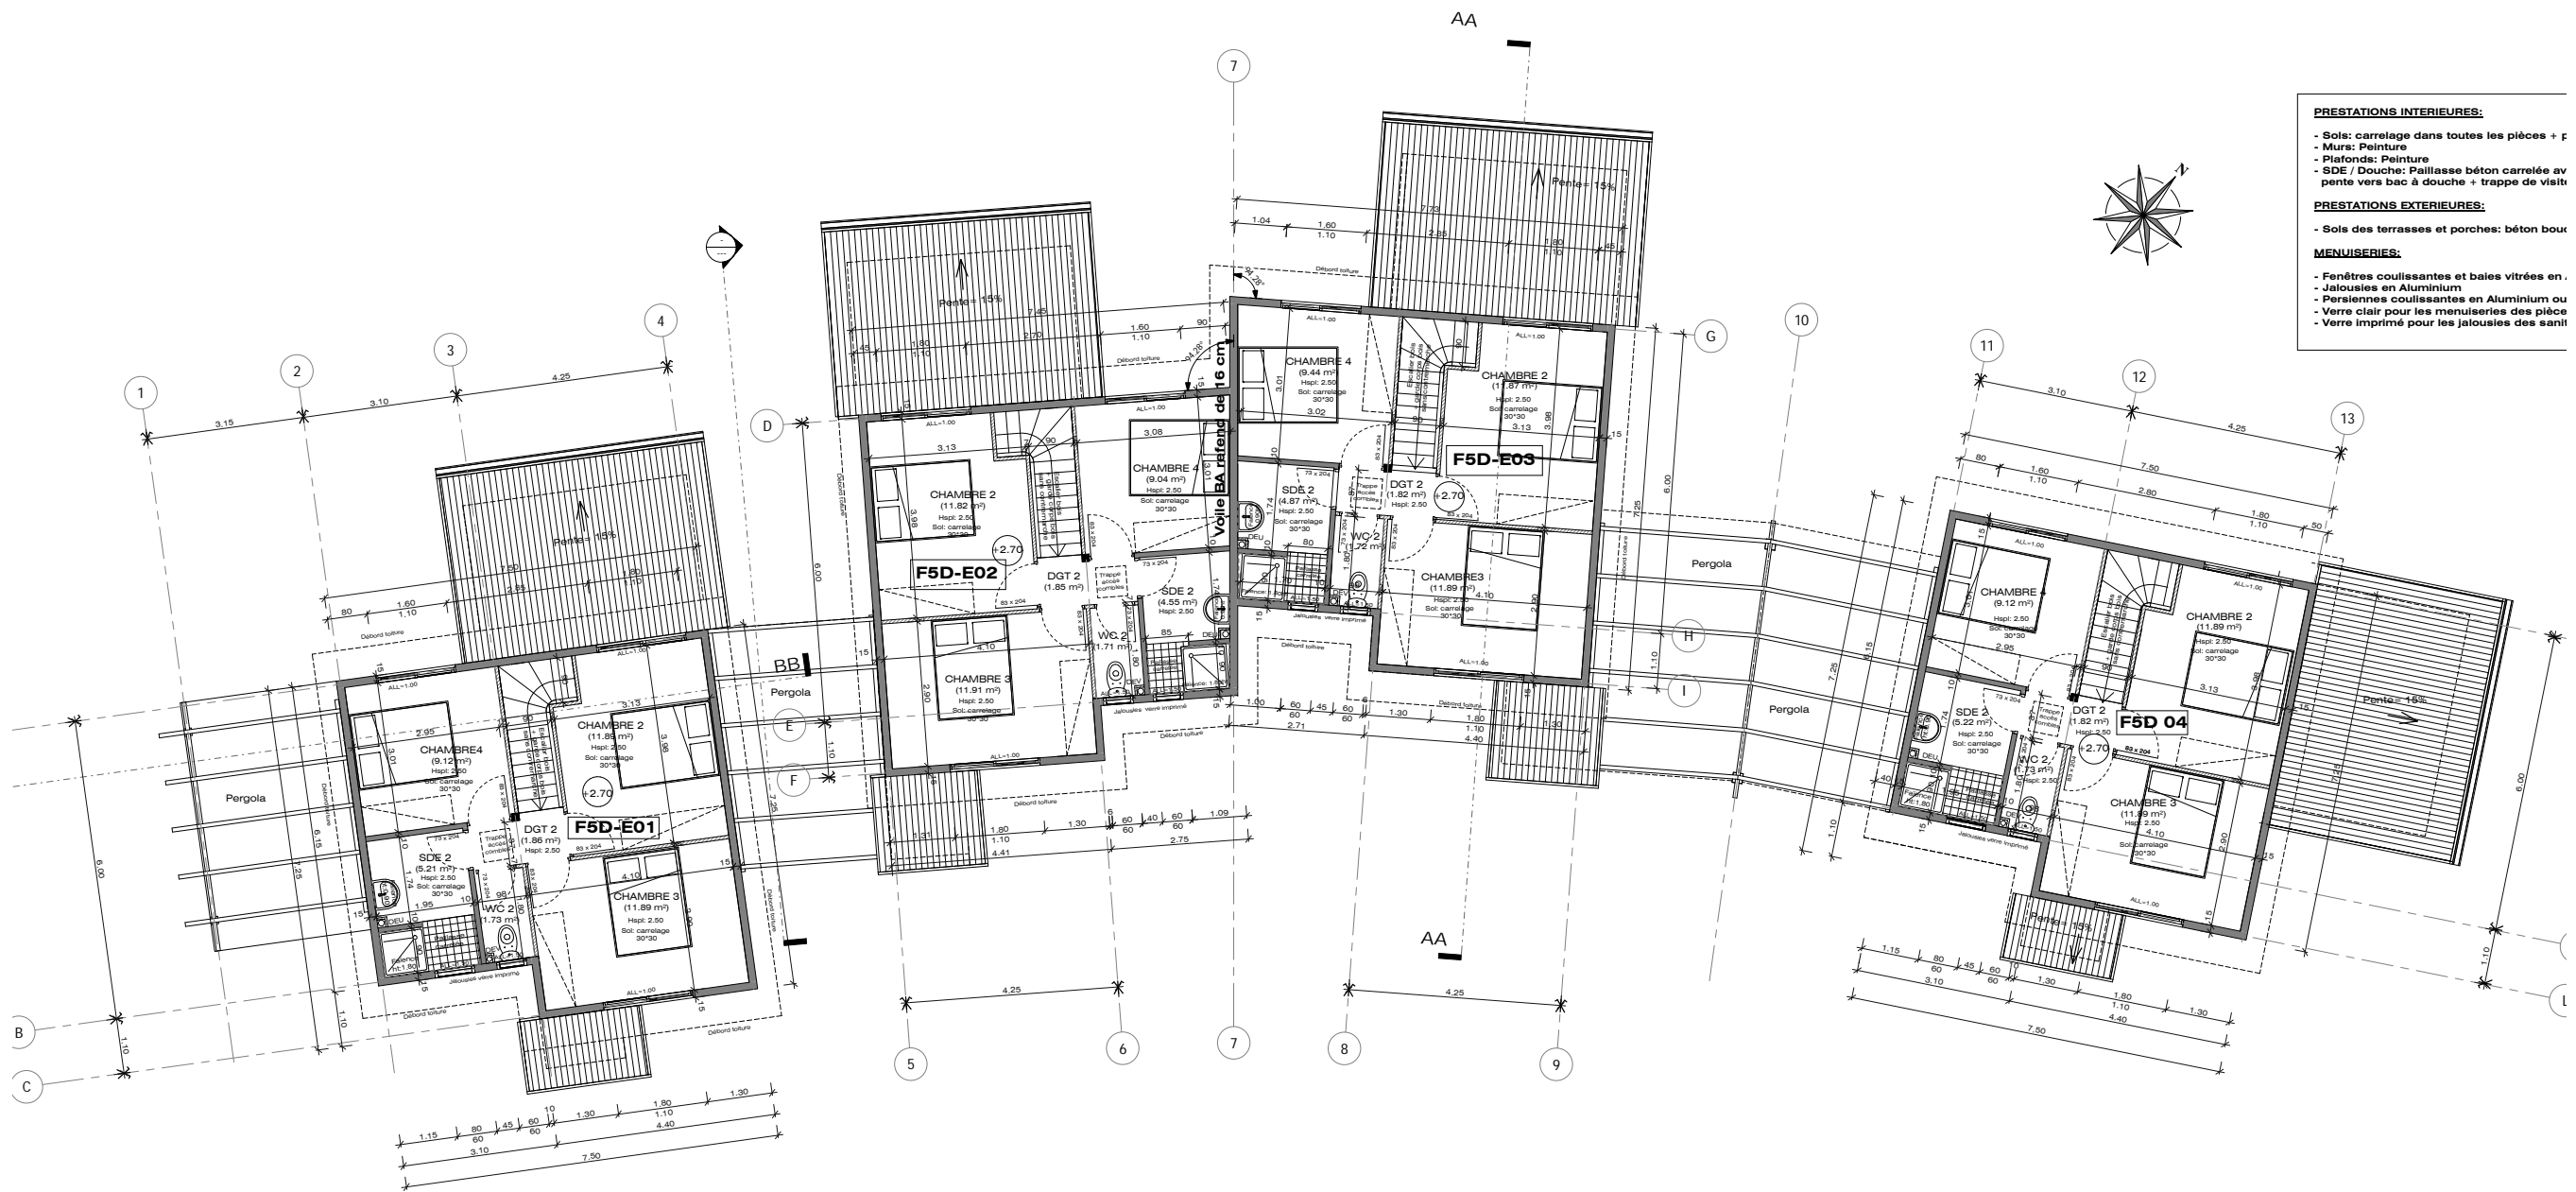

- PRESTATIONS INTERIEURES:**
- Sol: carrelage dans toutes les pièces + p
 - Murs: Peinture
 - Plafonds: Peinture
 - SDE / Douche: Paillasson béton carrelé av pente vers bac à douche + trappe de visit
- PRESTATIONS EXTERIEURES:**
- Sol des terrasses et porches: béton bou
- MENUISERIES:**
- Fenêtres coulissantes et baies vitrées en
 - Jalousies en Aluminium
 - Persiennes coulissantes en Aluminium ou
 - Verre clair pour les menuiseries des pièce
 - Verre imprimé pour les jalousies des sanit



ELEVATION NORD OUEST



ELEVATION NORD EST



ELEVATION SUD EST



ELEVATION SUD OUEST

RESIDENCE MONE

VALORISATION DE RESIDENCE - RAVALEMENT DE FACADE

DUMBEA - PROVINCE SUD 98805 NC

DOSSIER DE CONSULTATION DES ENTREPRISES

COMMUNE DE DUMBEA



Date: 22/04/2024	Plan réalisé par : ERPBTB		N° Affaire:	Fichier: 240419_MONE_DCE_DOSSIER DE PLANS.pln
DCE	GROUPE F - DUPLEX F4 TYPE (X 5)			Dessin : SK
				Indice:
				Echelle:
DATE	INDICE	MODIFICATIONS		


MAÎTRE D'OUVRAGE :






MAÎTRISE D'ŒUVRE :



Mail: bet@erpbtb.nc - Tel: 28.56.74

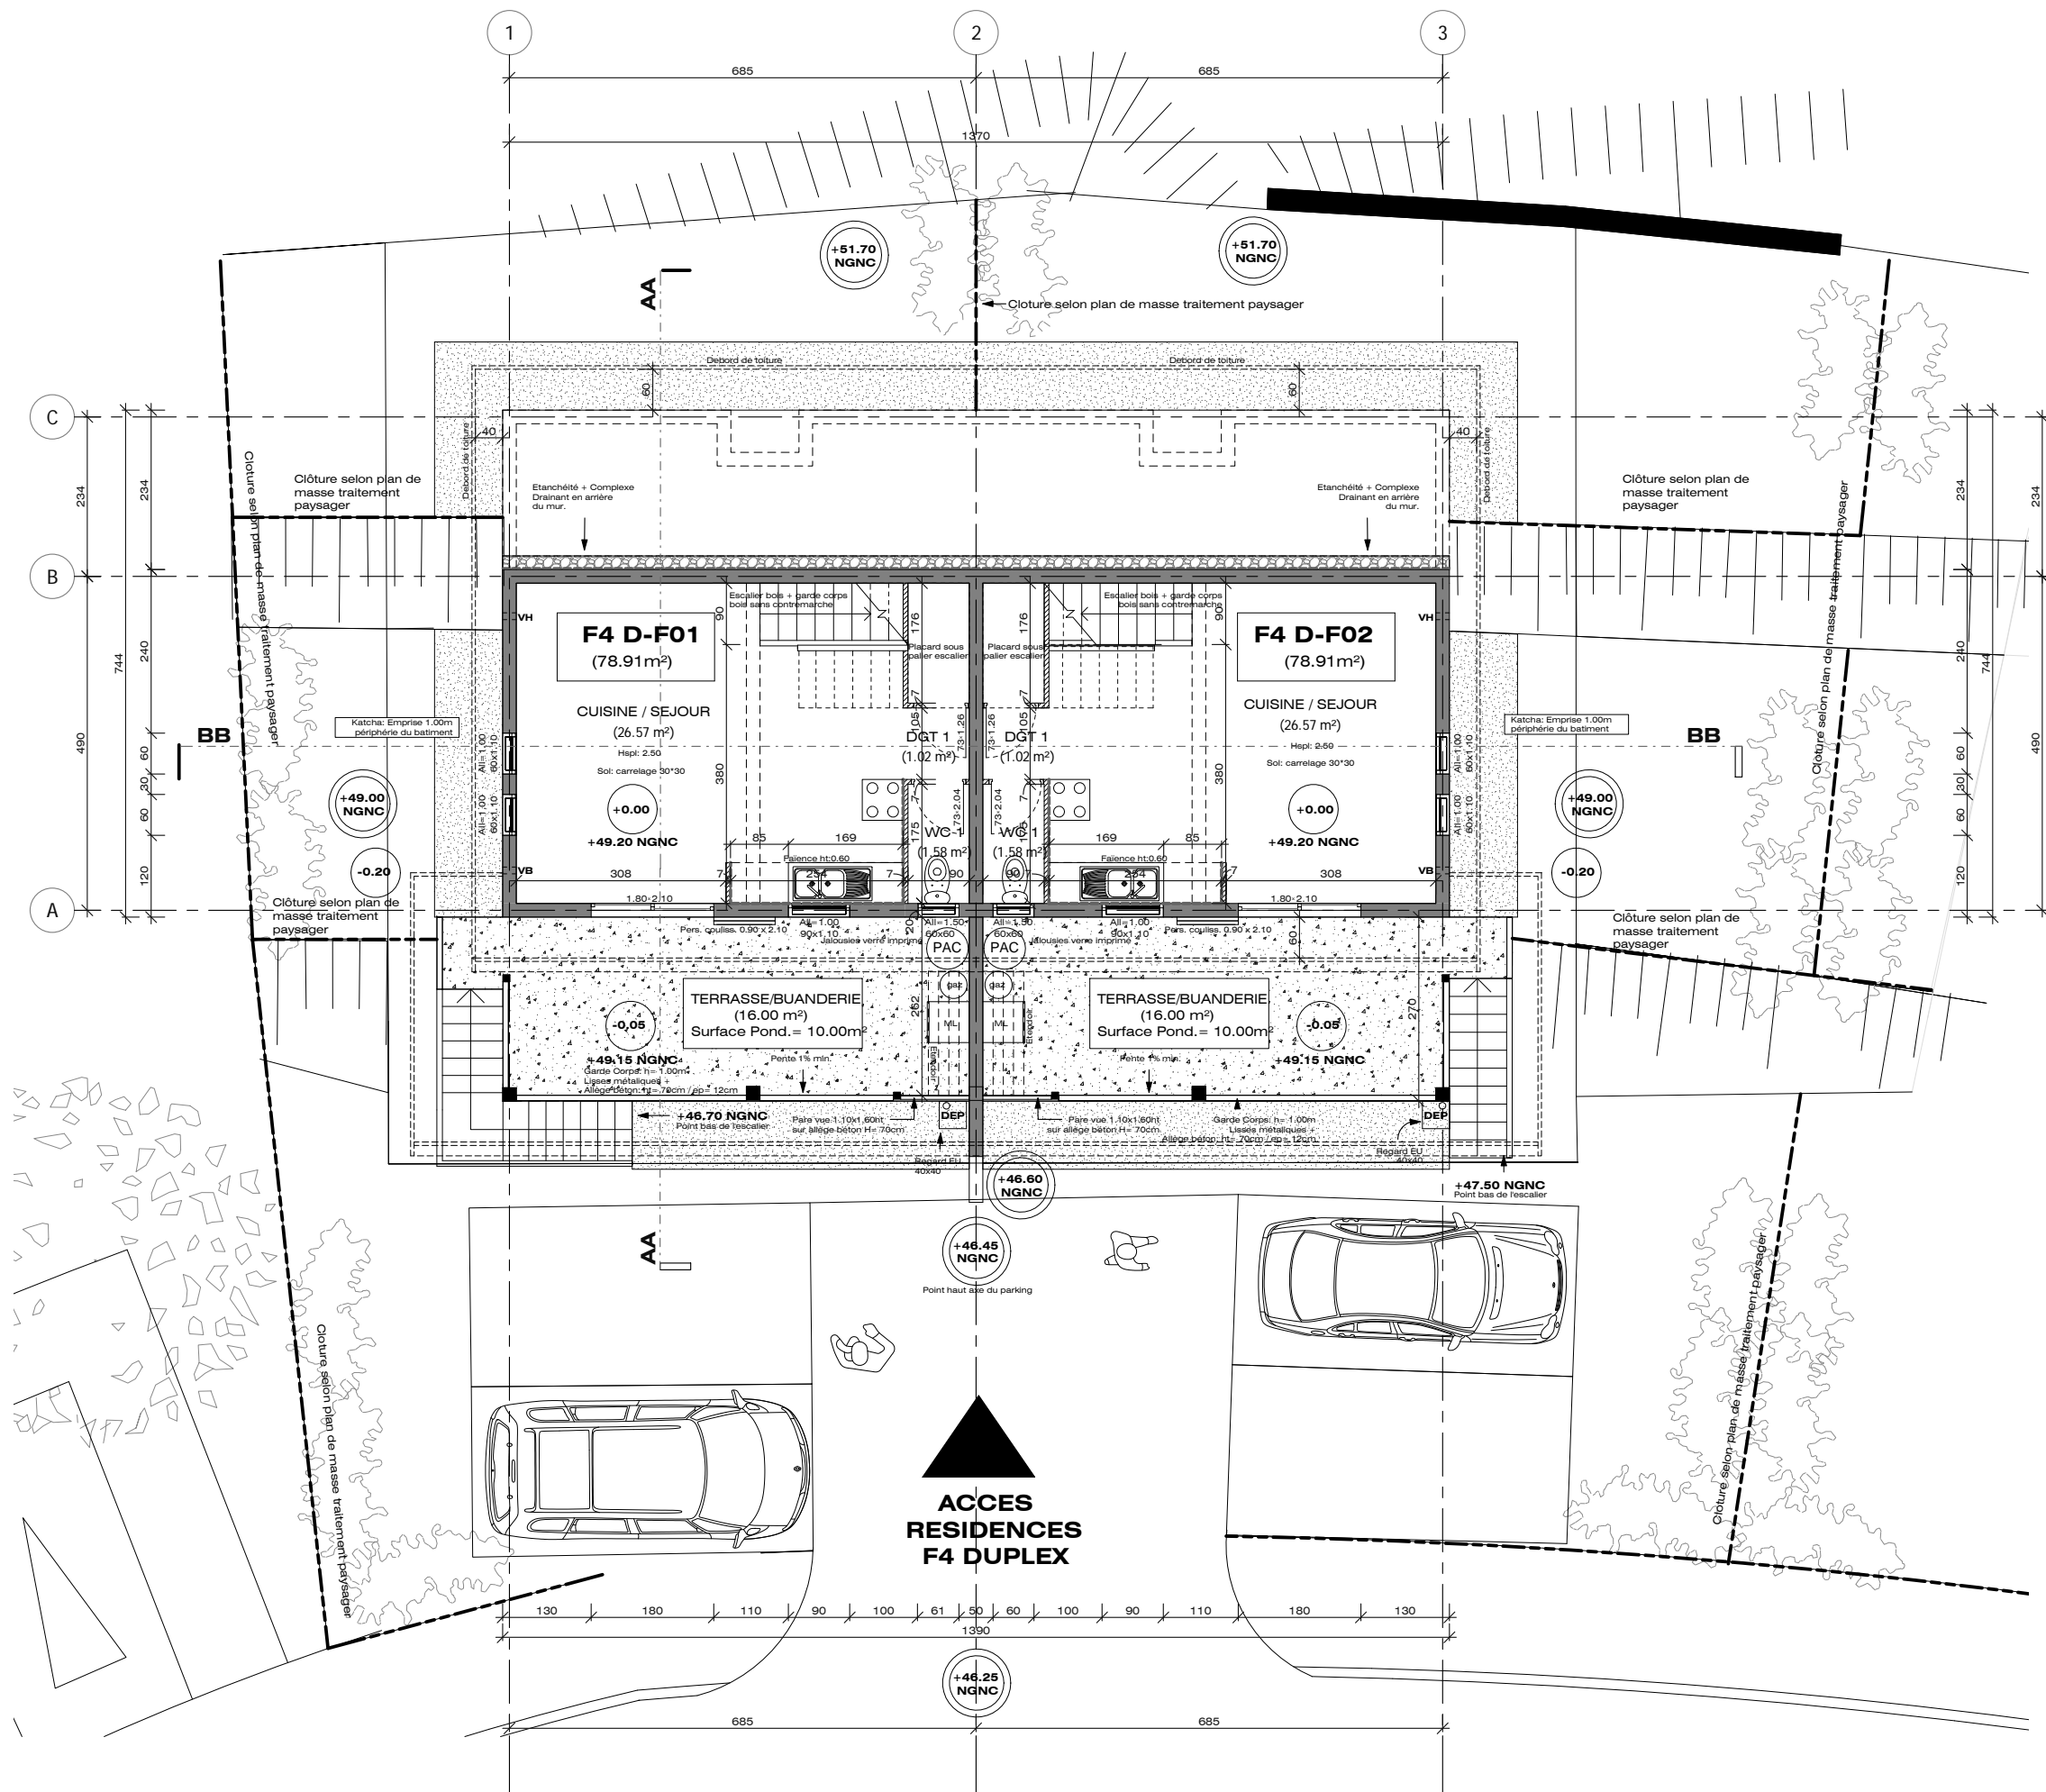


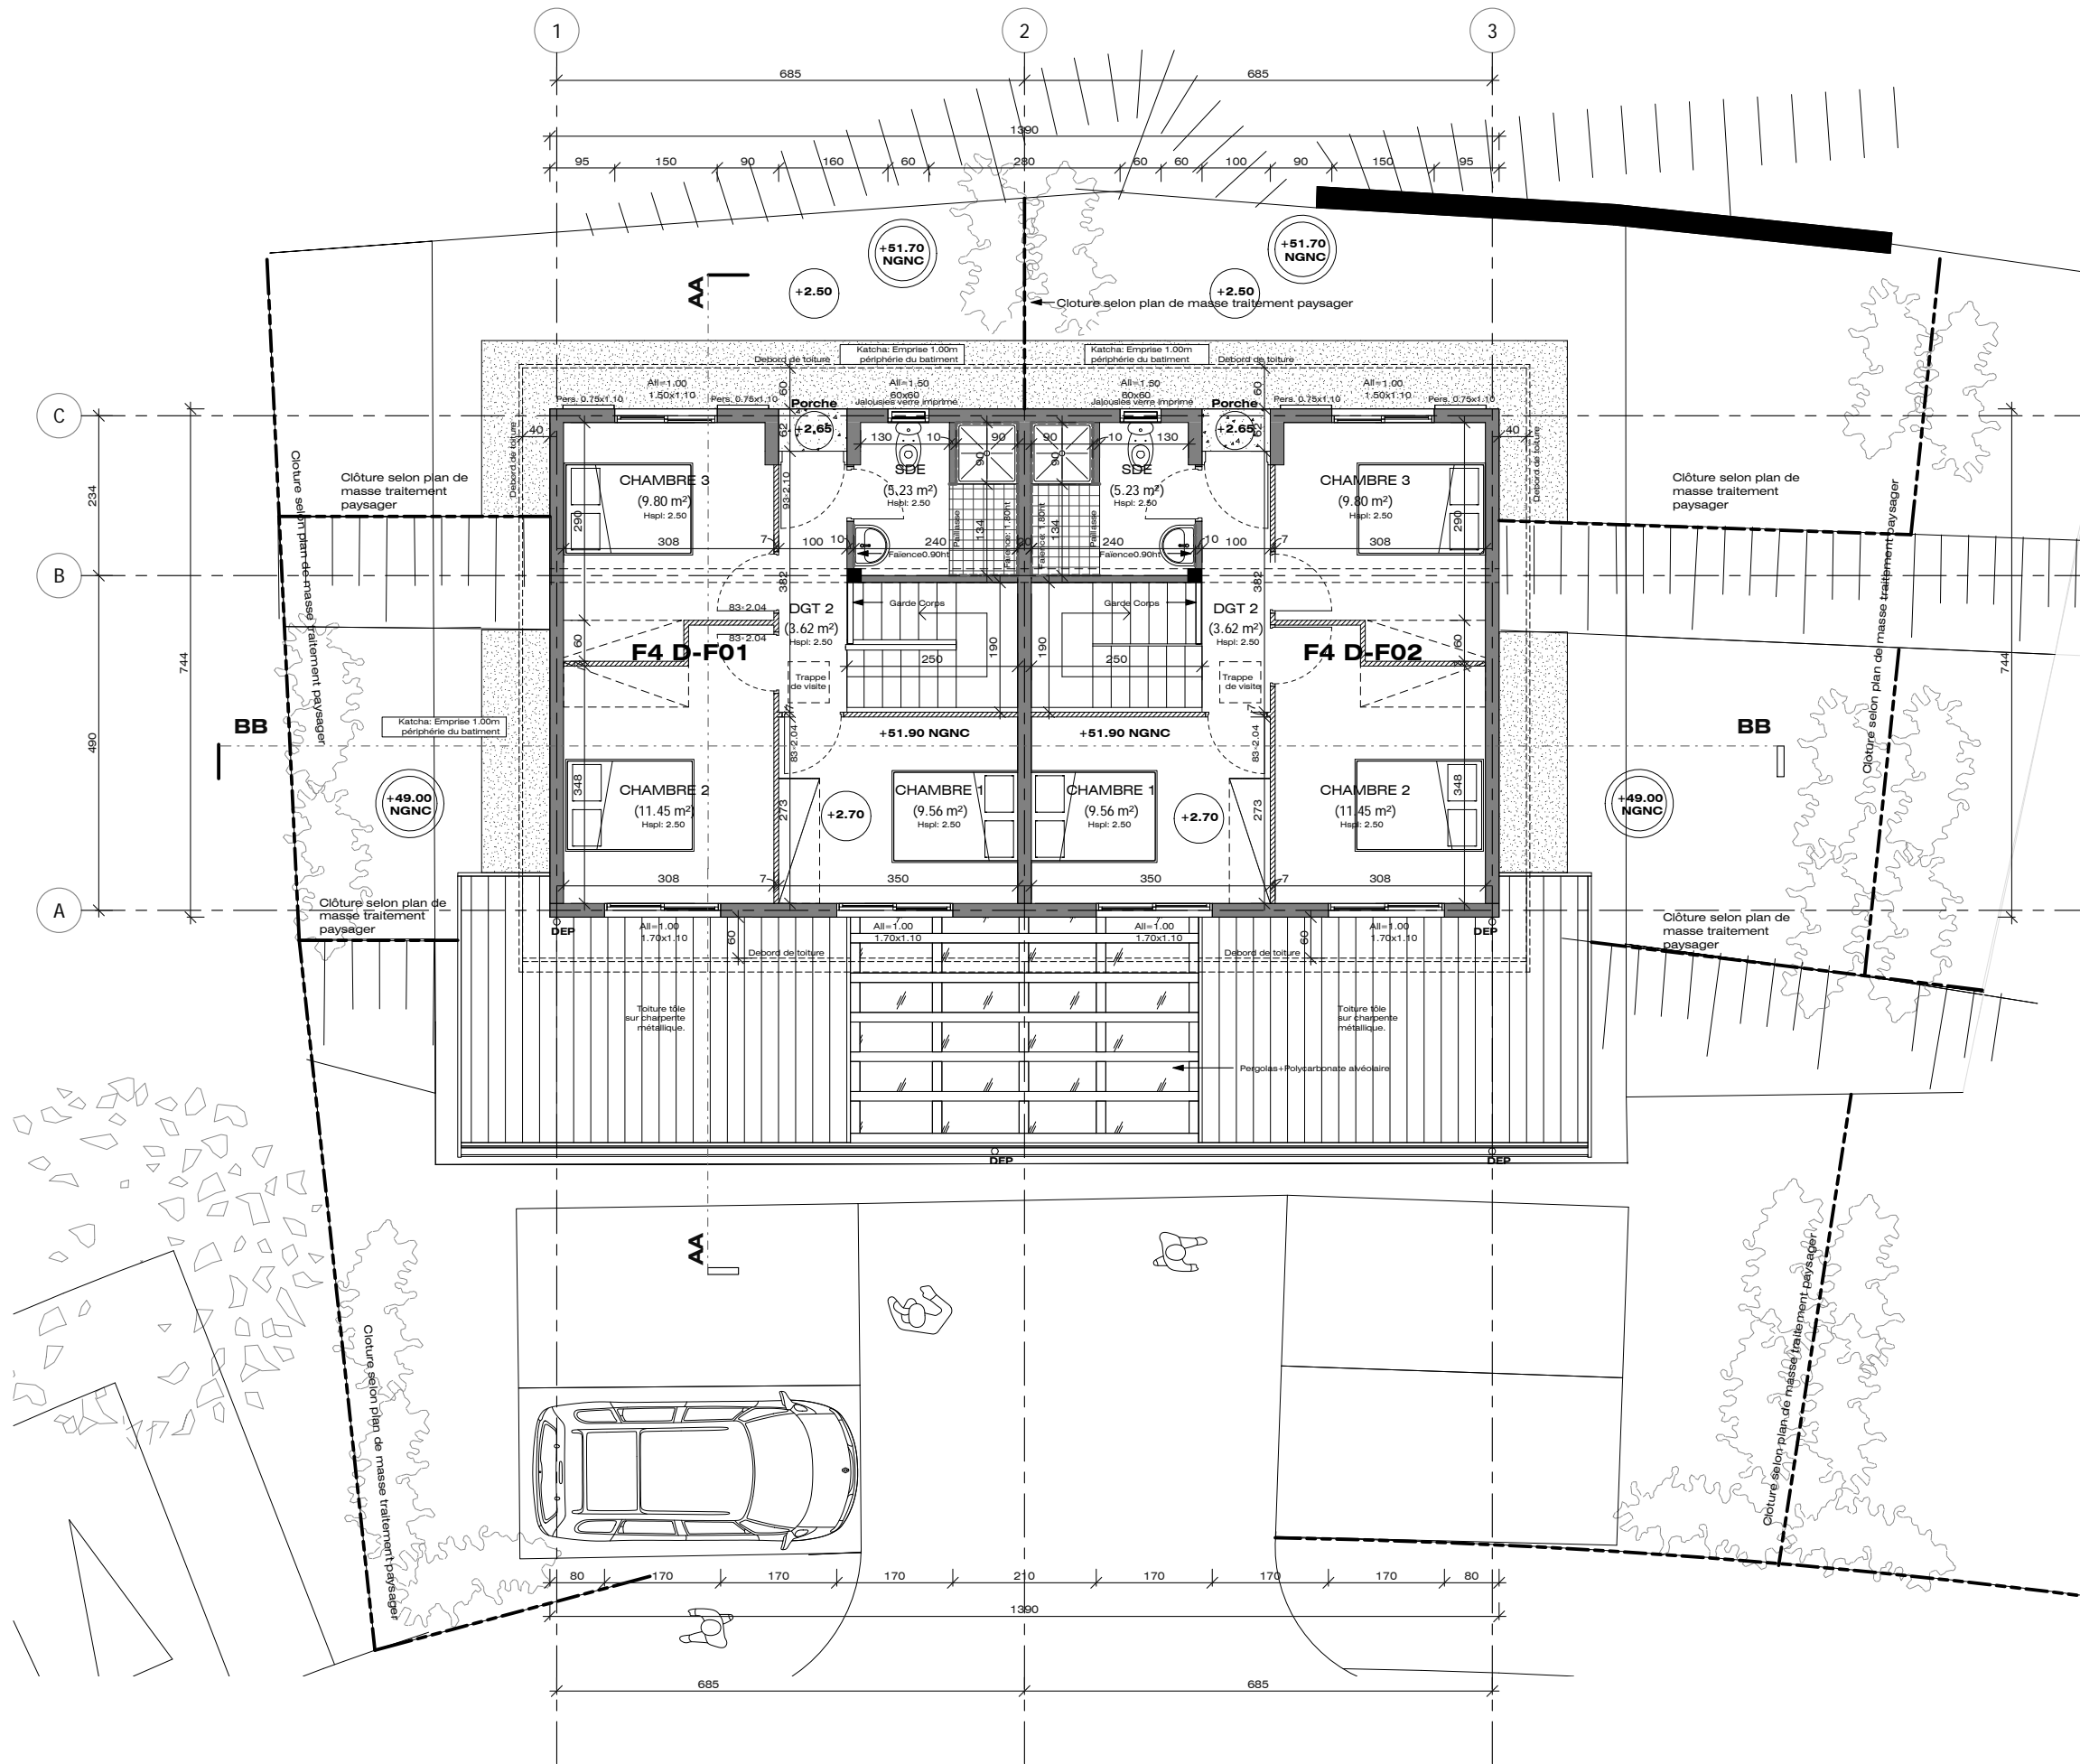

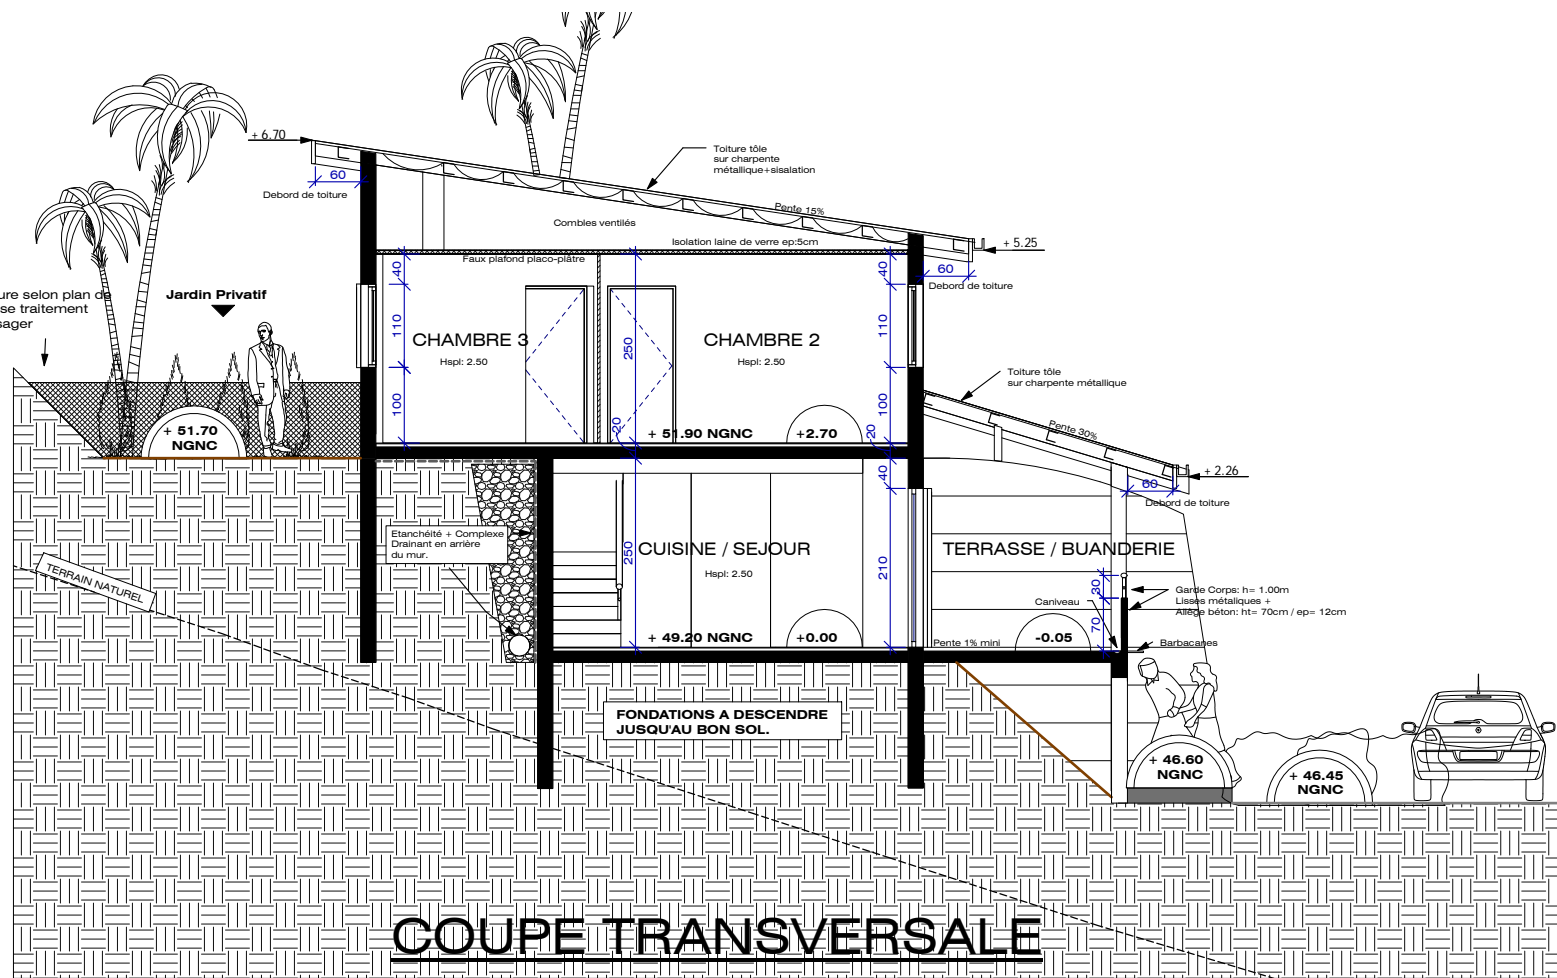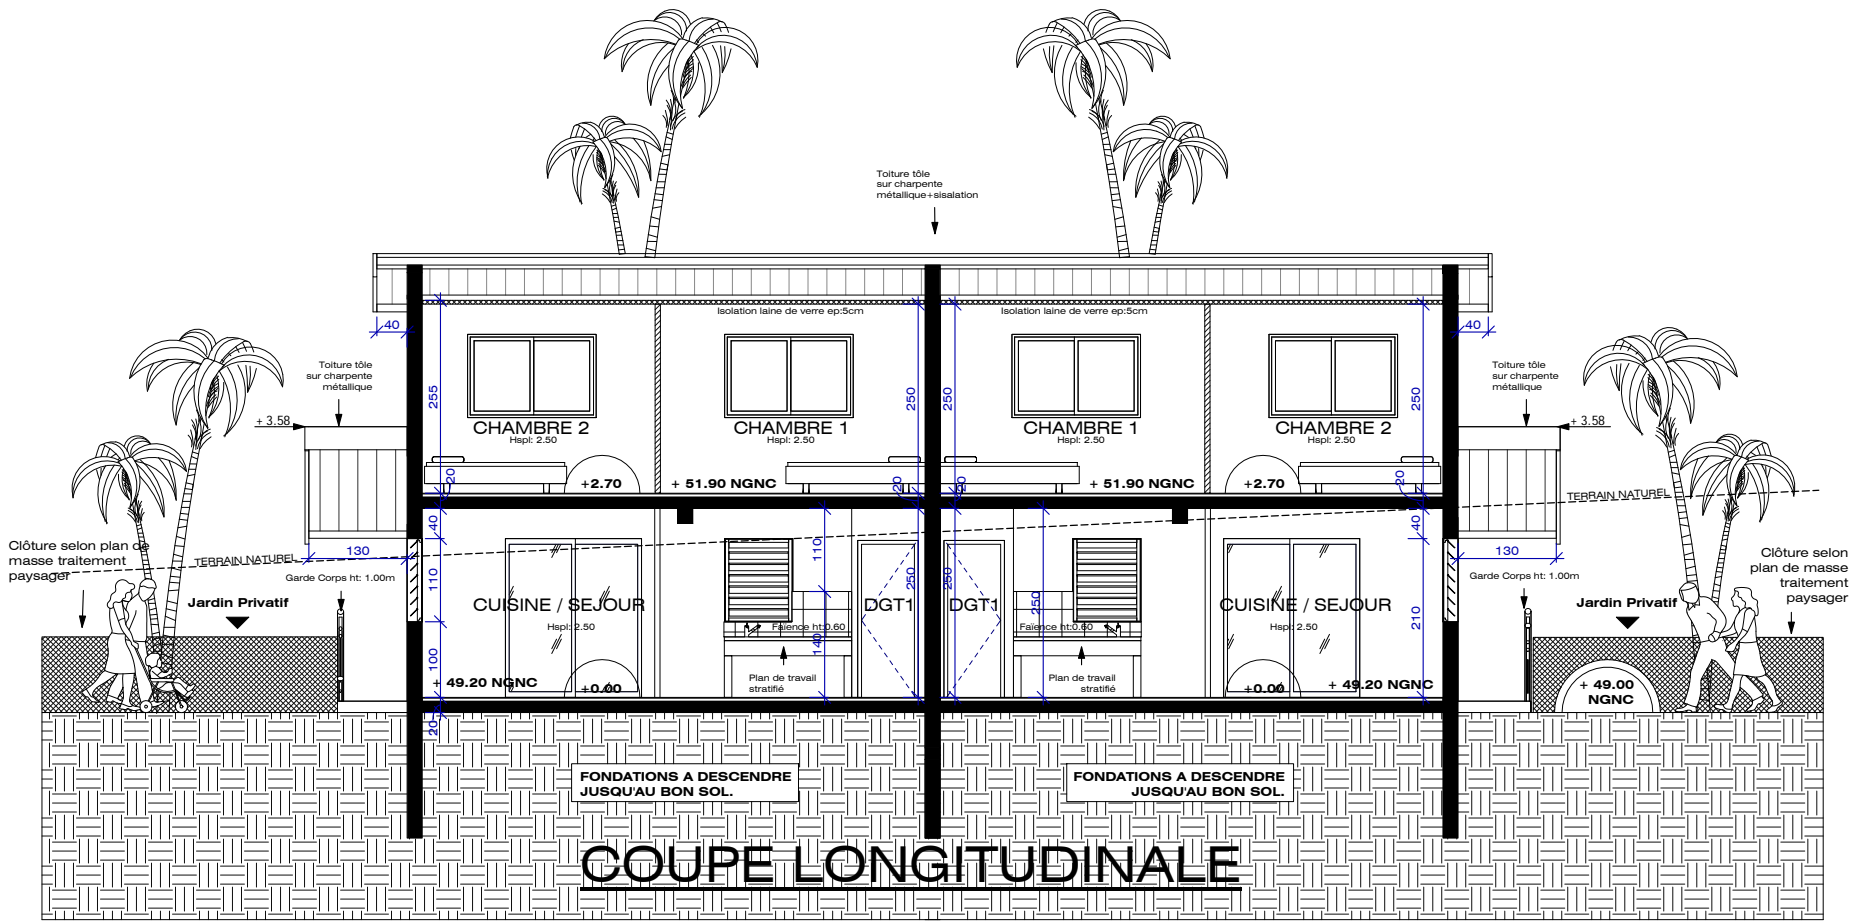





FACADE PRINCIPALE

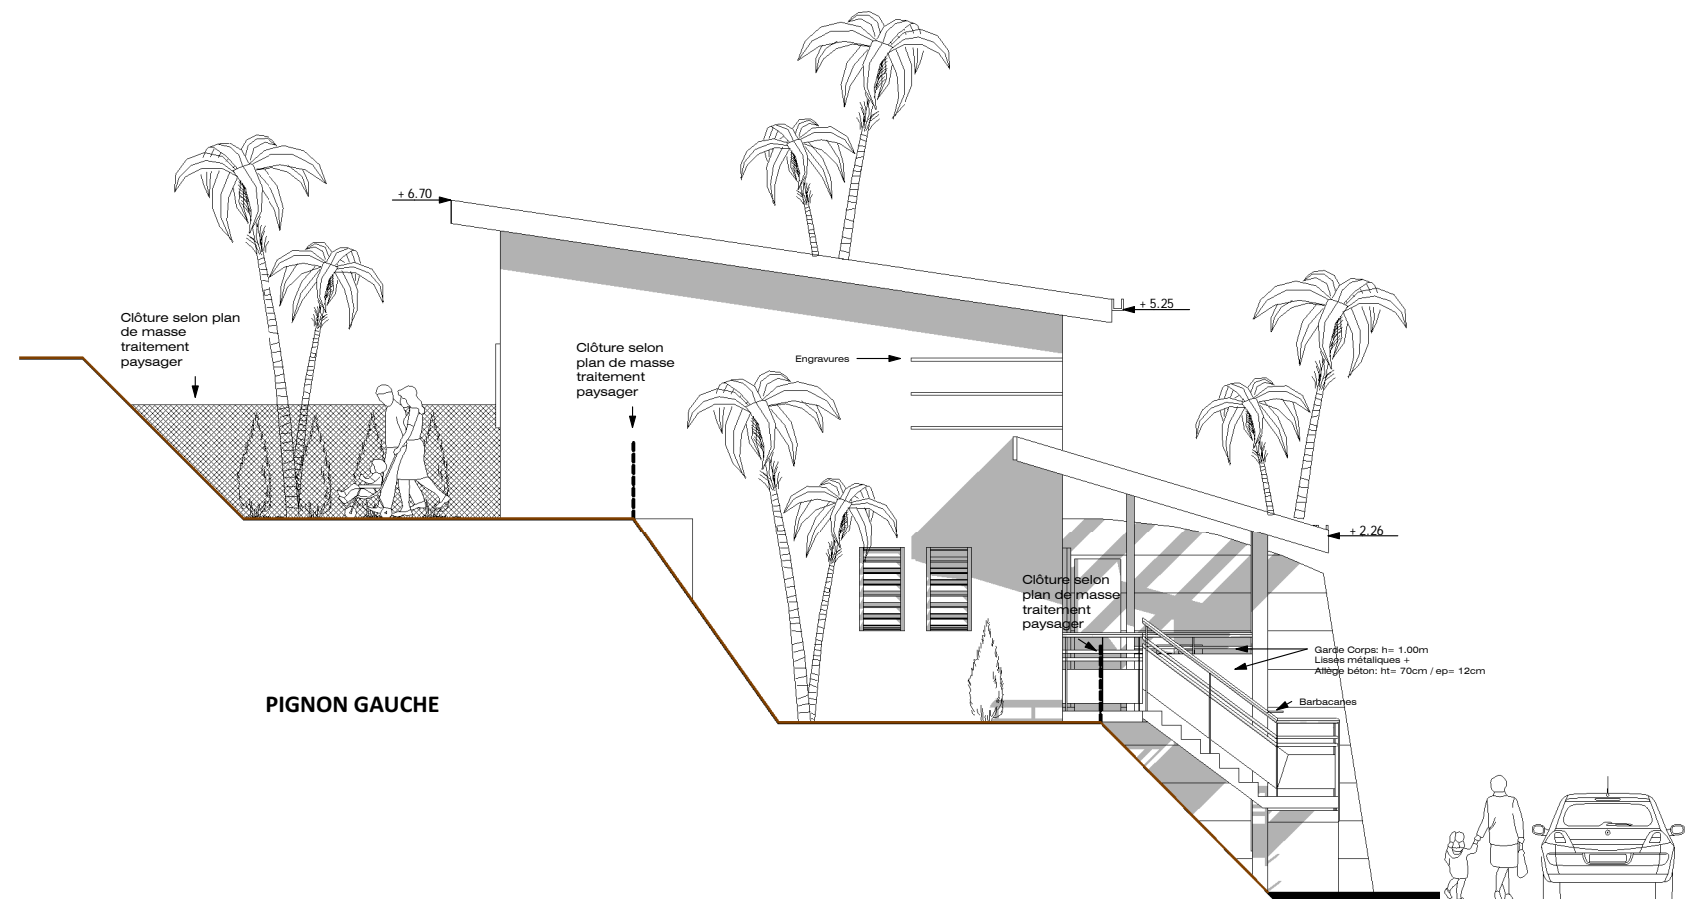

PIGNON GAUCHE

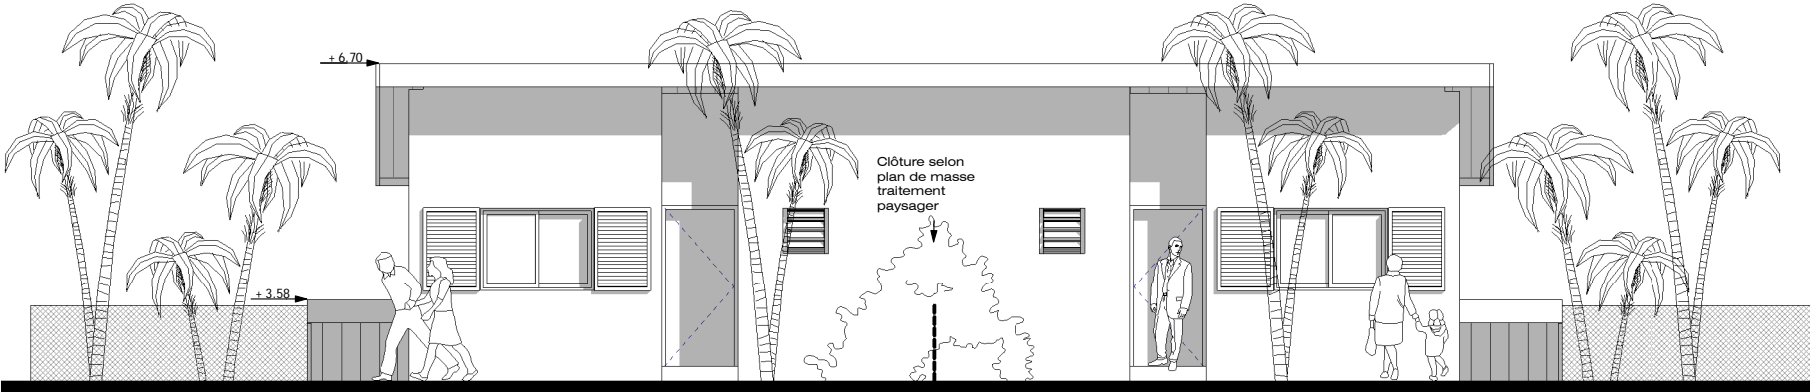

FACADE JARDIN

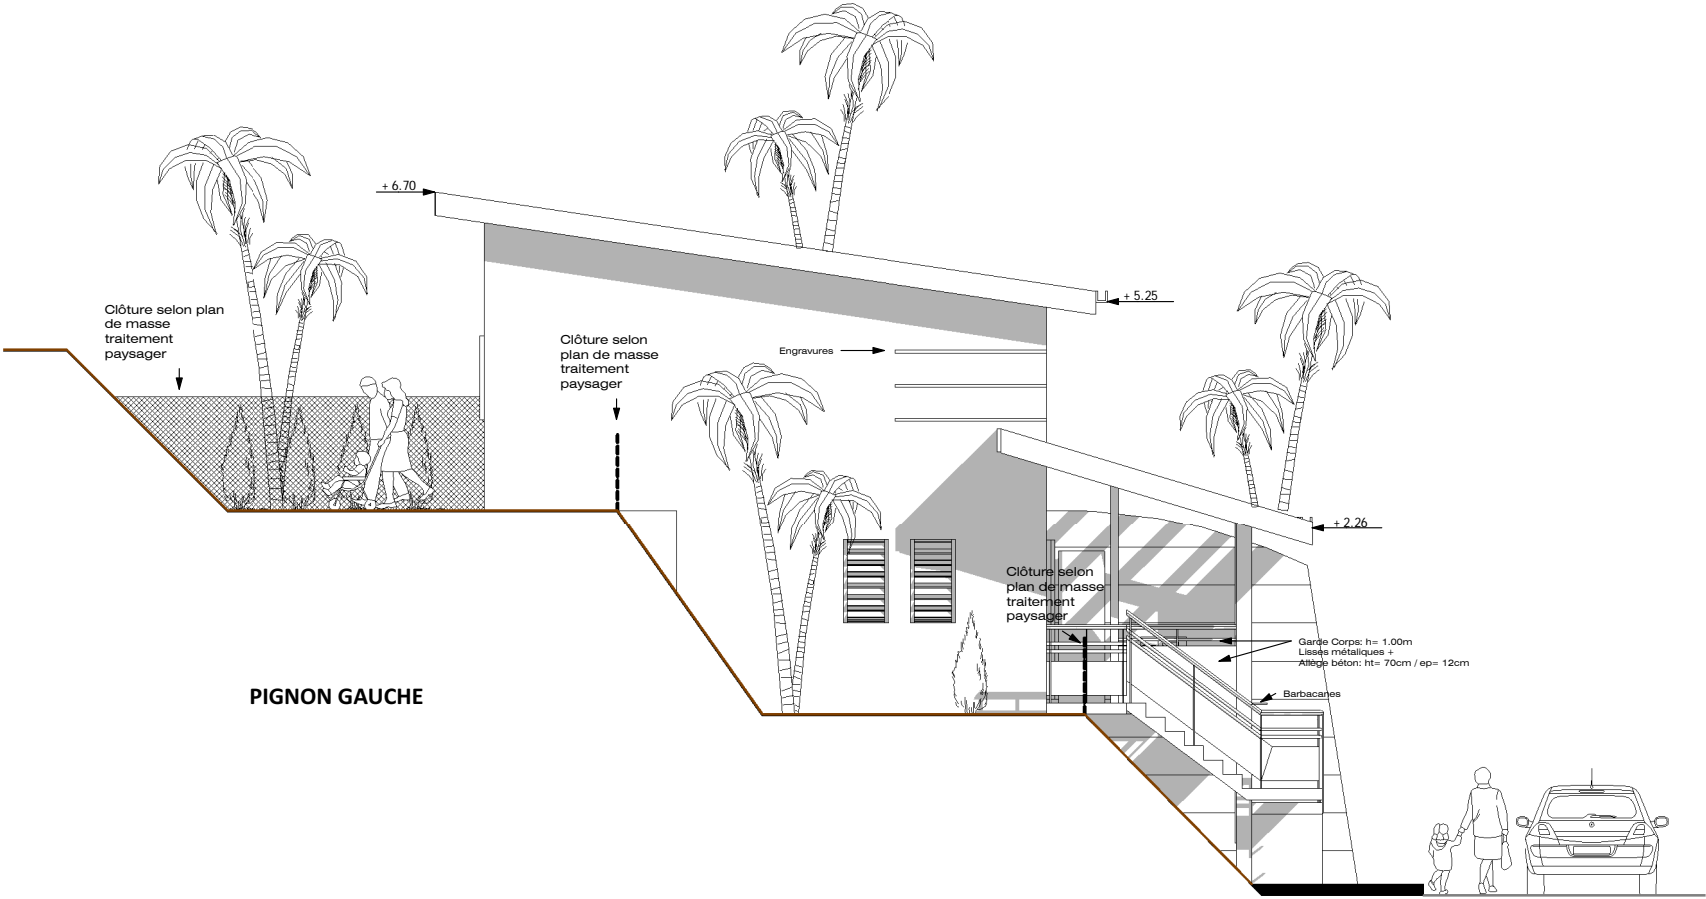

PIGNON GAUCHE