


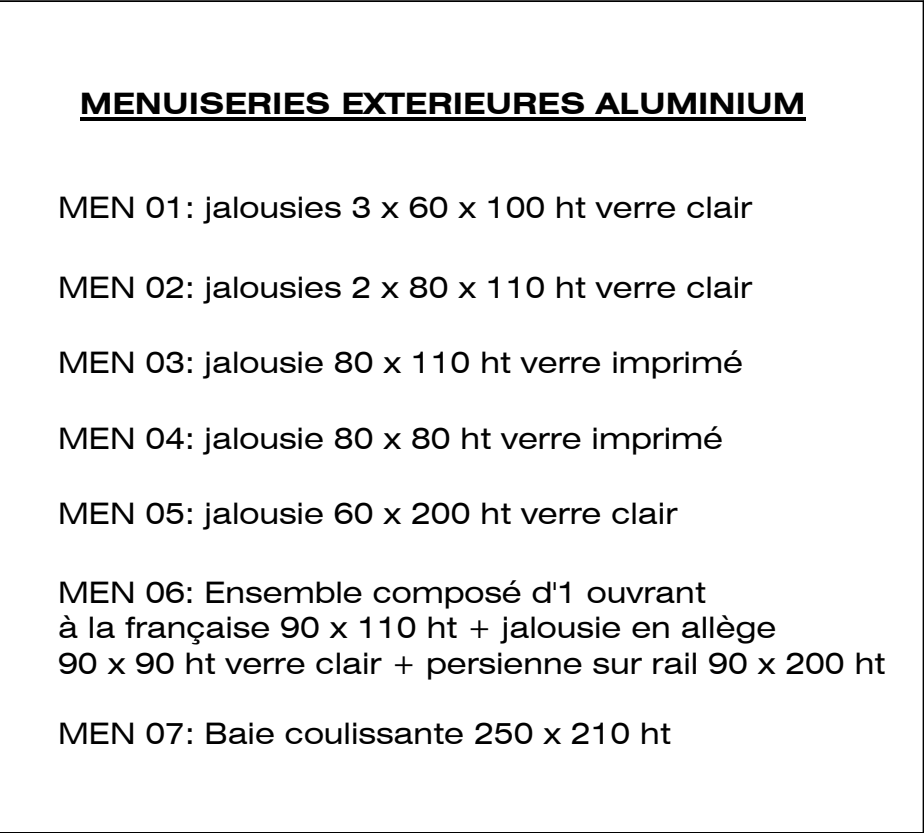

NOUVELLE CALEDONIE  
PROVINCE NORD  
COMMUNE DE KONE

# DOSSIER DE RECOLEMENT

[illegible]