

DESCRIPTIF SOMMAIRE:

Toiture:

Tôle nervurée (pente 10%) sur
Charpente acier (arbas + pannes 'C')
Isolation: laine de verre
Finition sous rampant en placo peint


Murs:

- extérieures:
Agglos de 20cm+enduit ciment extérieur
+enduit plâtre intérieur

- intérieures:

SDE:Agglos de 10cm+enduit ciment fin
côté SDE+ enduit plâtre autre face
Cloisons placo sur les autres pièces

Plafonds: rampants (excepté sur les
SDE-WC et DGT à 2.50m ht)

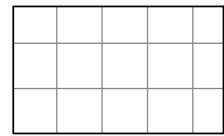

Faux Plafond placo
à 2.50m de ht

Sols:

- Intérieurs:
carrelage dans toutes les pièces
SDE: carrelage anti dérapant

- extérieures:

Terrasse: deck en bois
Buanderie: carrelage

Faïence:

- Douches: 2.10m ht
- Lavabos sur colonne: 0.80 x 0.80ht
- Cuisine : 0.60 ht au dessus plan de
travail + retours, et derrière la gazinière



Sanitaires:

-SDE: vasque à encastrer sur plan
et lavabo sur colonne

Douche à l'italienne (pas de bac)

-WC: cuvette+réservoir+abattant

-Cuisine: évier inox 2 bacs + égouttoir
à encastrer sur plan

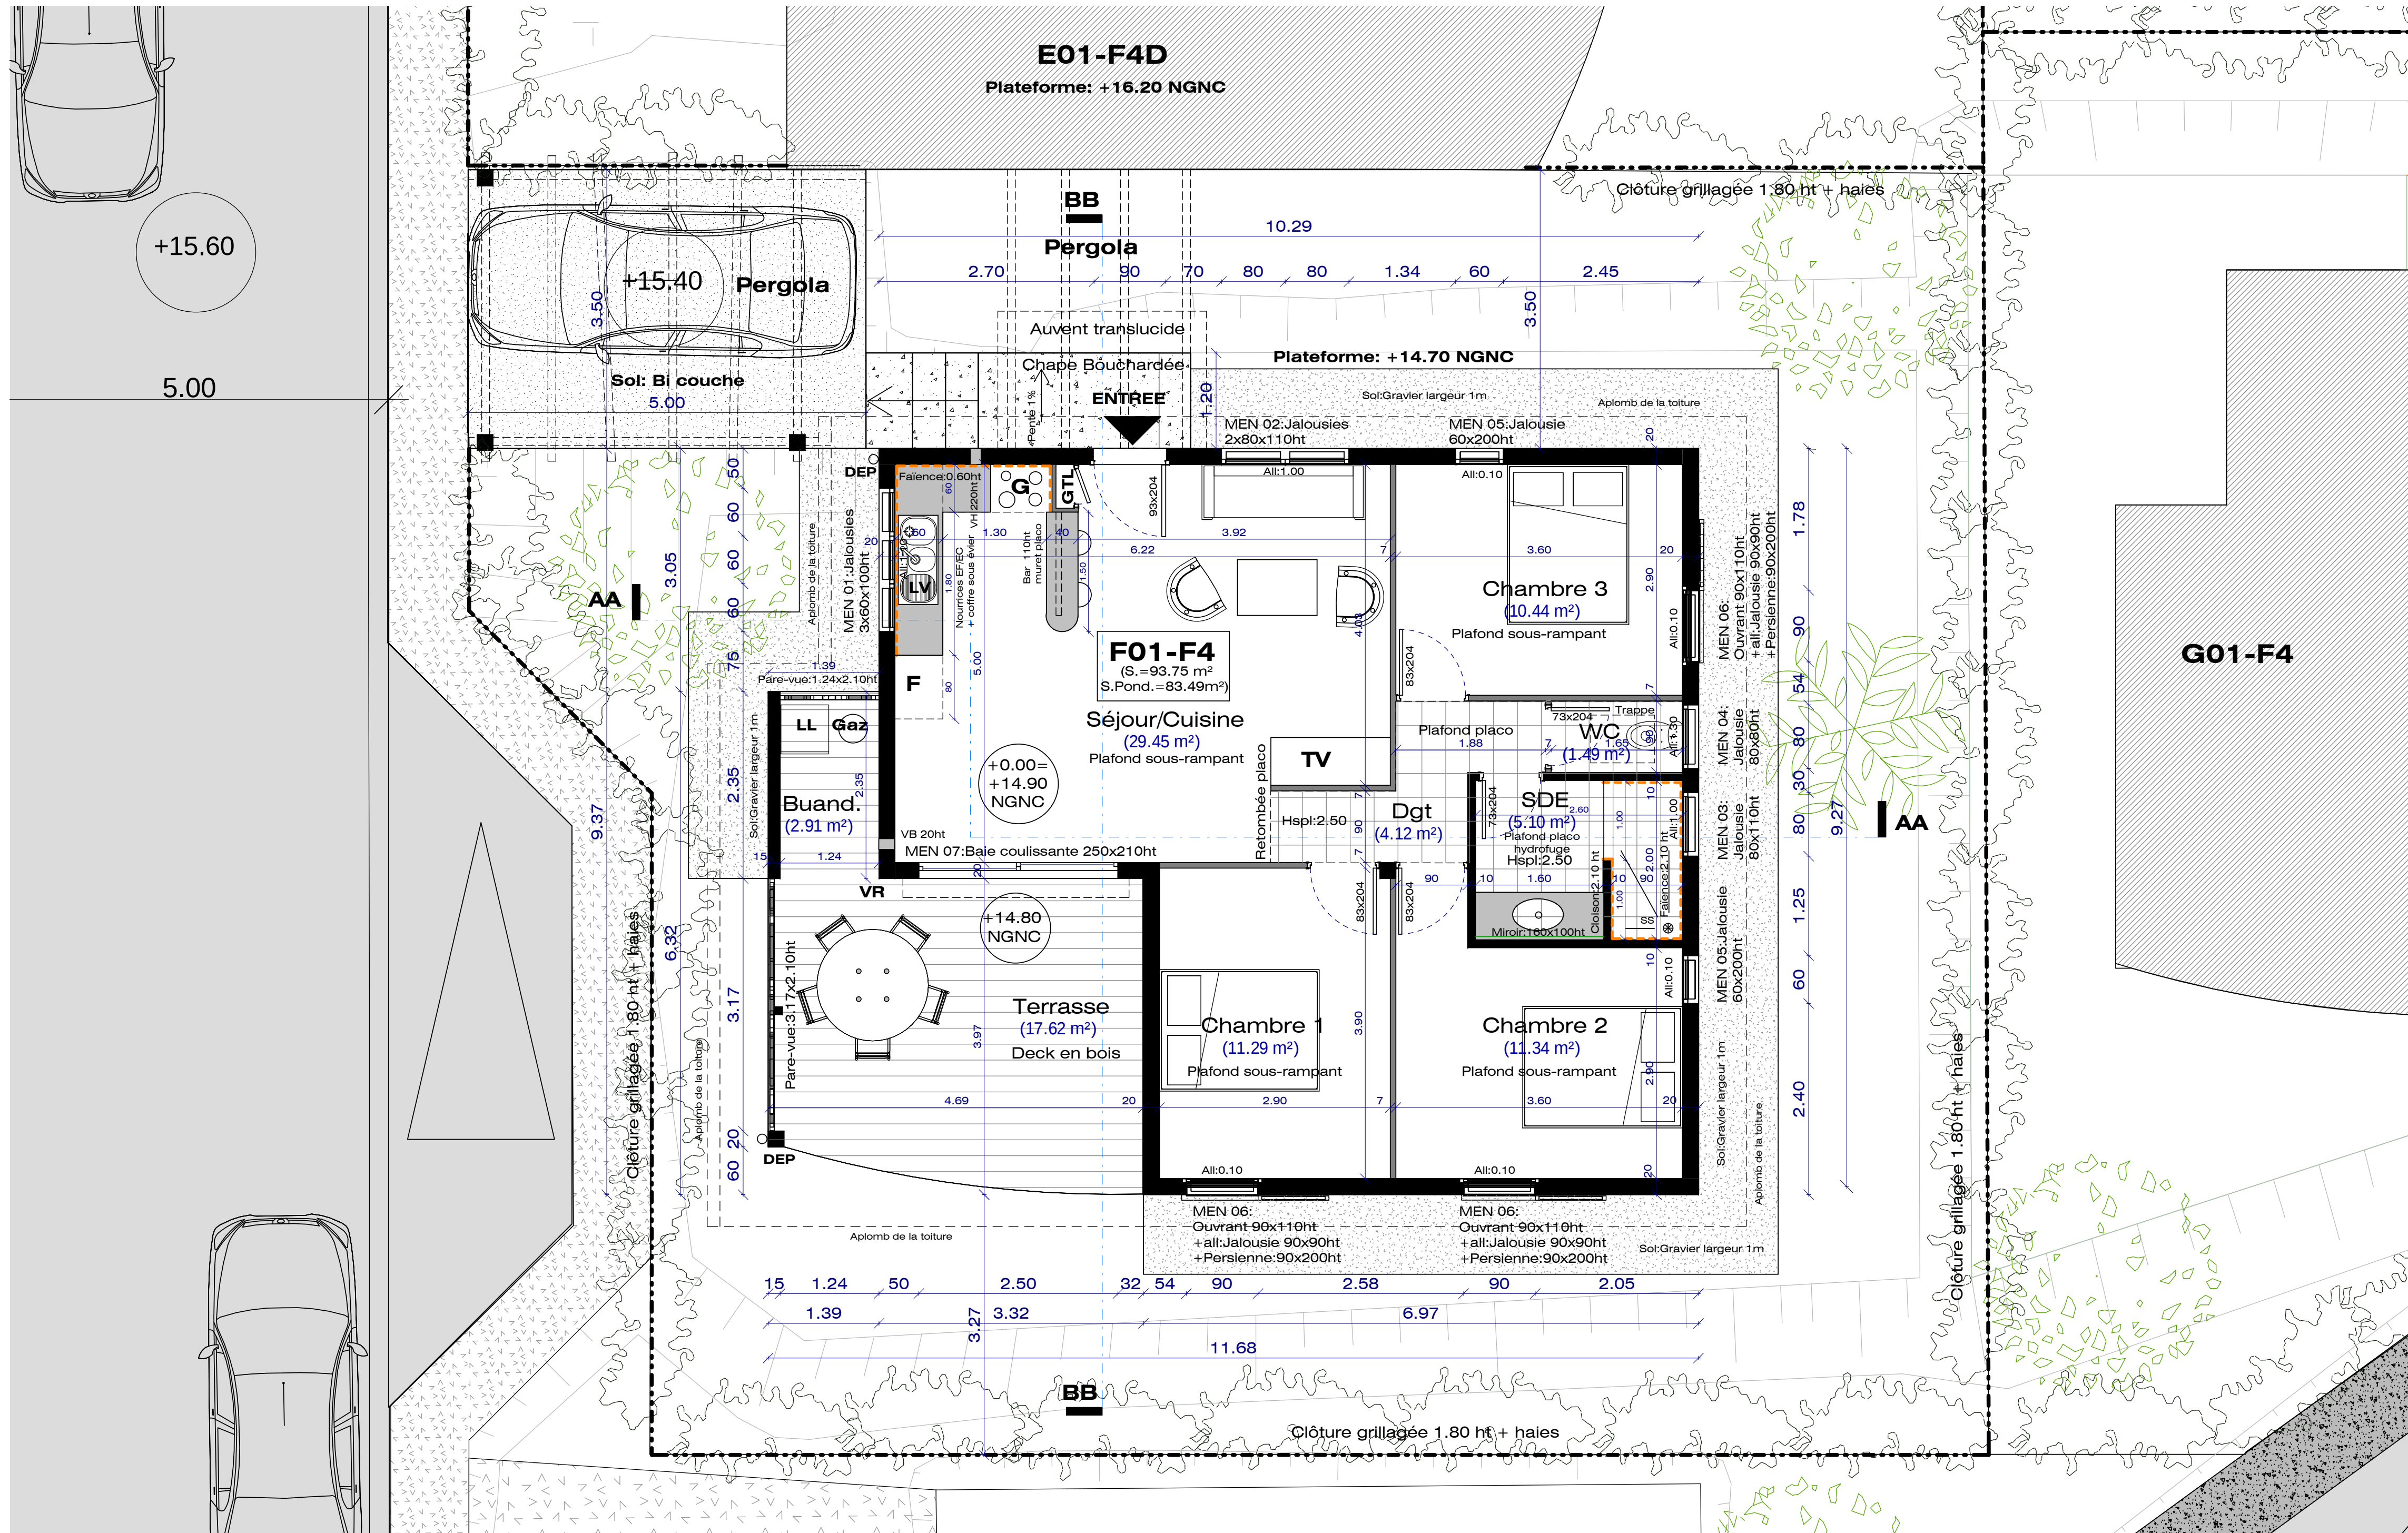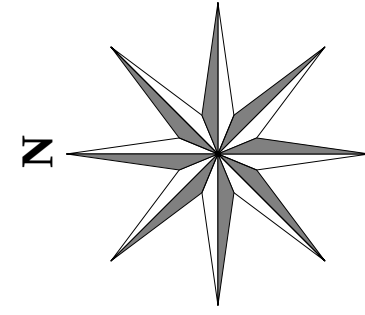

MENUISERIES EXTERIEURES ALUMINIUM

MEN 01: jalousies 3 x 60 x 100 ht verre clair

MEN 02: jalousies 2 x 80 x 110 ht verre clair

MEN 03: jalousie 80 x 110 ht verre imprimé

MEN 04: jalousie 80 x 80 ht verre imprimé

MEN 05: jalousie 60 x 200 ht verre clair

MEN 06: Ensemble composé d'1 ouvrant
à la française 90 x 110 ht + jalousie en allège
90 x 90 ht verre clair + persienne sur rail 90 x 200 ht

MEN 07: Baie coulissante 250 x 210 ht

NB : PLAN DE PRINCIPE ET NON PLAN D'EXECUTION

NOUVELLE CALEDONIE
PROVINCE NORD
COMMUNE DE KONE

RESIDENCE ELO A KONE
13 VILLAS LOCATIVES
TYPES F4 - F4 Duplex - F5

DOSSIER DE RECOLEMENT

Date : Octobre 2014	Echelle : 1 : 50	RECOL F01/F4 01
Rez de Chaussée		
Dessiné par : SG		

Maître d'Ouvrage :		Maîtrise d'Oeuvre :				
FCH 1, rue de la Somme NOUMEA Tél: 26.60.00		ARTIMON ARCHITECTURE Caroline MARLOT Architecte D.P.L.G. 15 rue E. Glasser NOUMEA Tél: 26.32.92 e-mail: etude.brh@mts.nc artimon@mts.nc				
B.R.H. 90 bis Av. Gal de Gaulle NOUMEA Tél: 26.32.92 e-mail: etude.brh@mts.nc		BECARE 26 rue A. BRUN NOUMEA Tél: 26.44.77 e-mail: becare@lagon.nc				
SIGMA 1 rue I. le Goupil NOUMEA Tél: 27.35.55 e-mail: joel.beaumont@sigma.nc		C.I.E.L. 48 Av.Mai FOCH NOUMEA Tél: 27.35.55 e-mail: ciel@ciel.nc				
Fonds Calédonien Habitat		BUREAU D'ETUDE ARTIMON ARCHITECTURE TECHNIQUE				
		becare				
		sigma ingenierie				
		C.I.E.L.				

Date	Indice	Modifications