


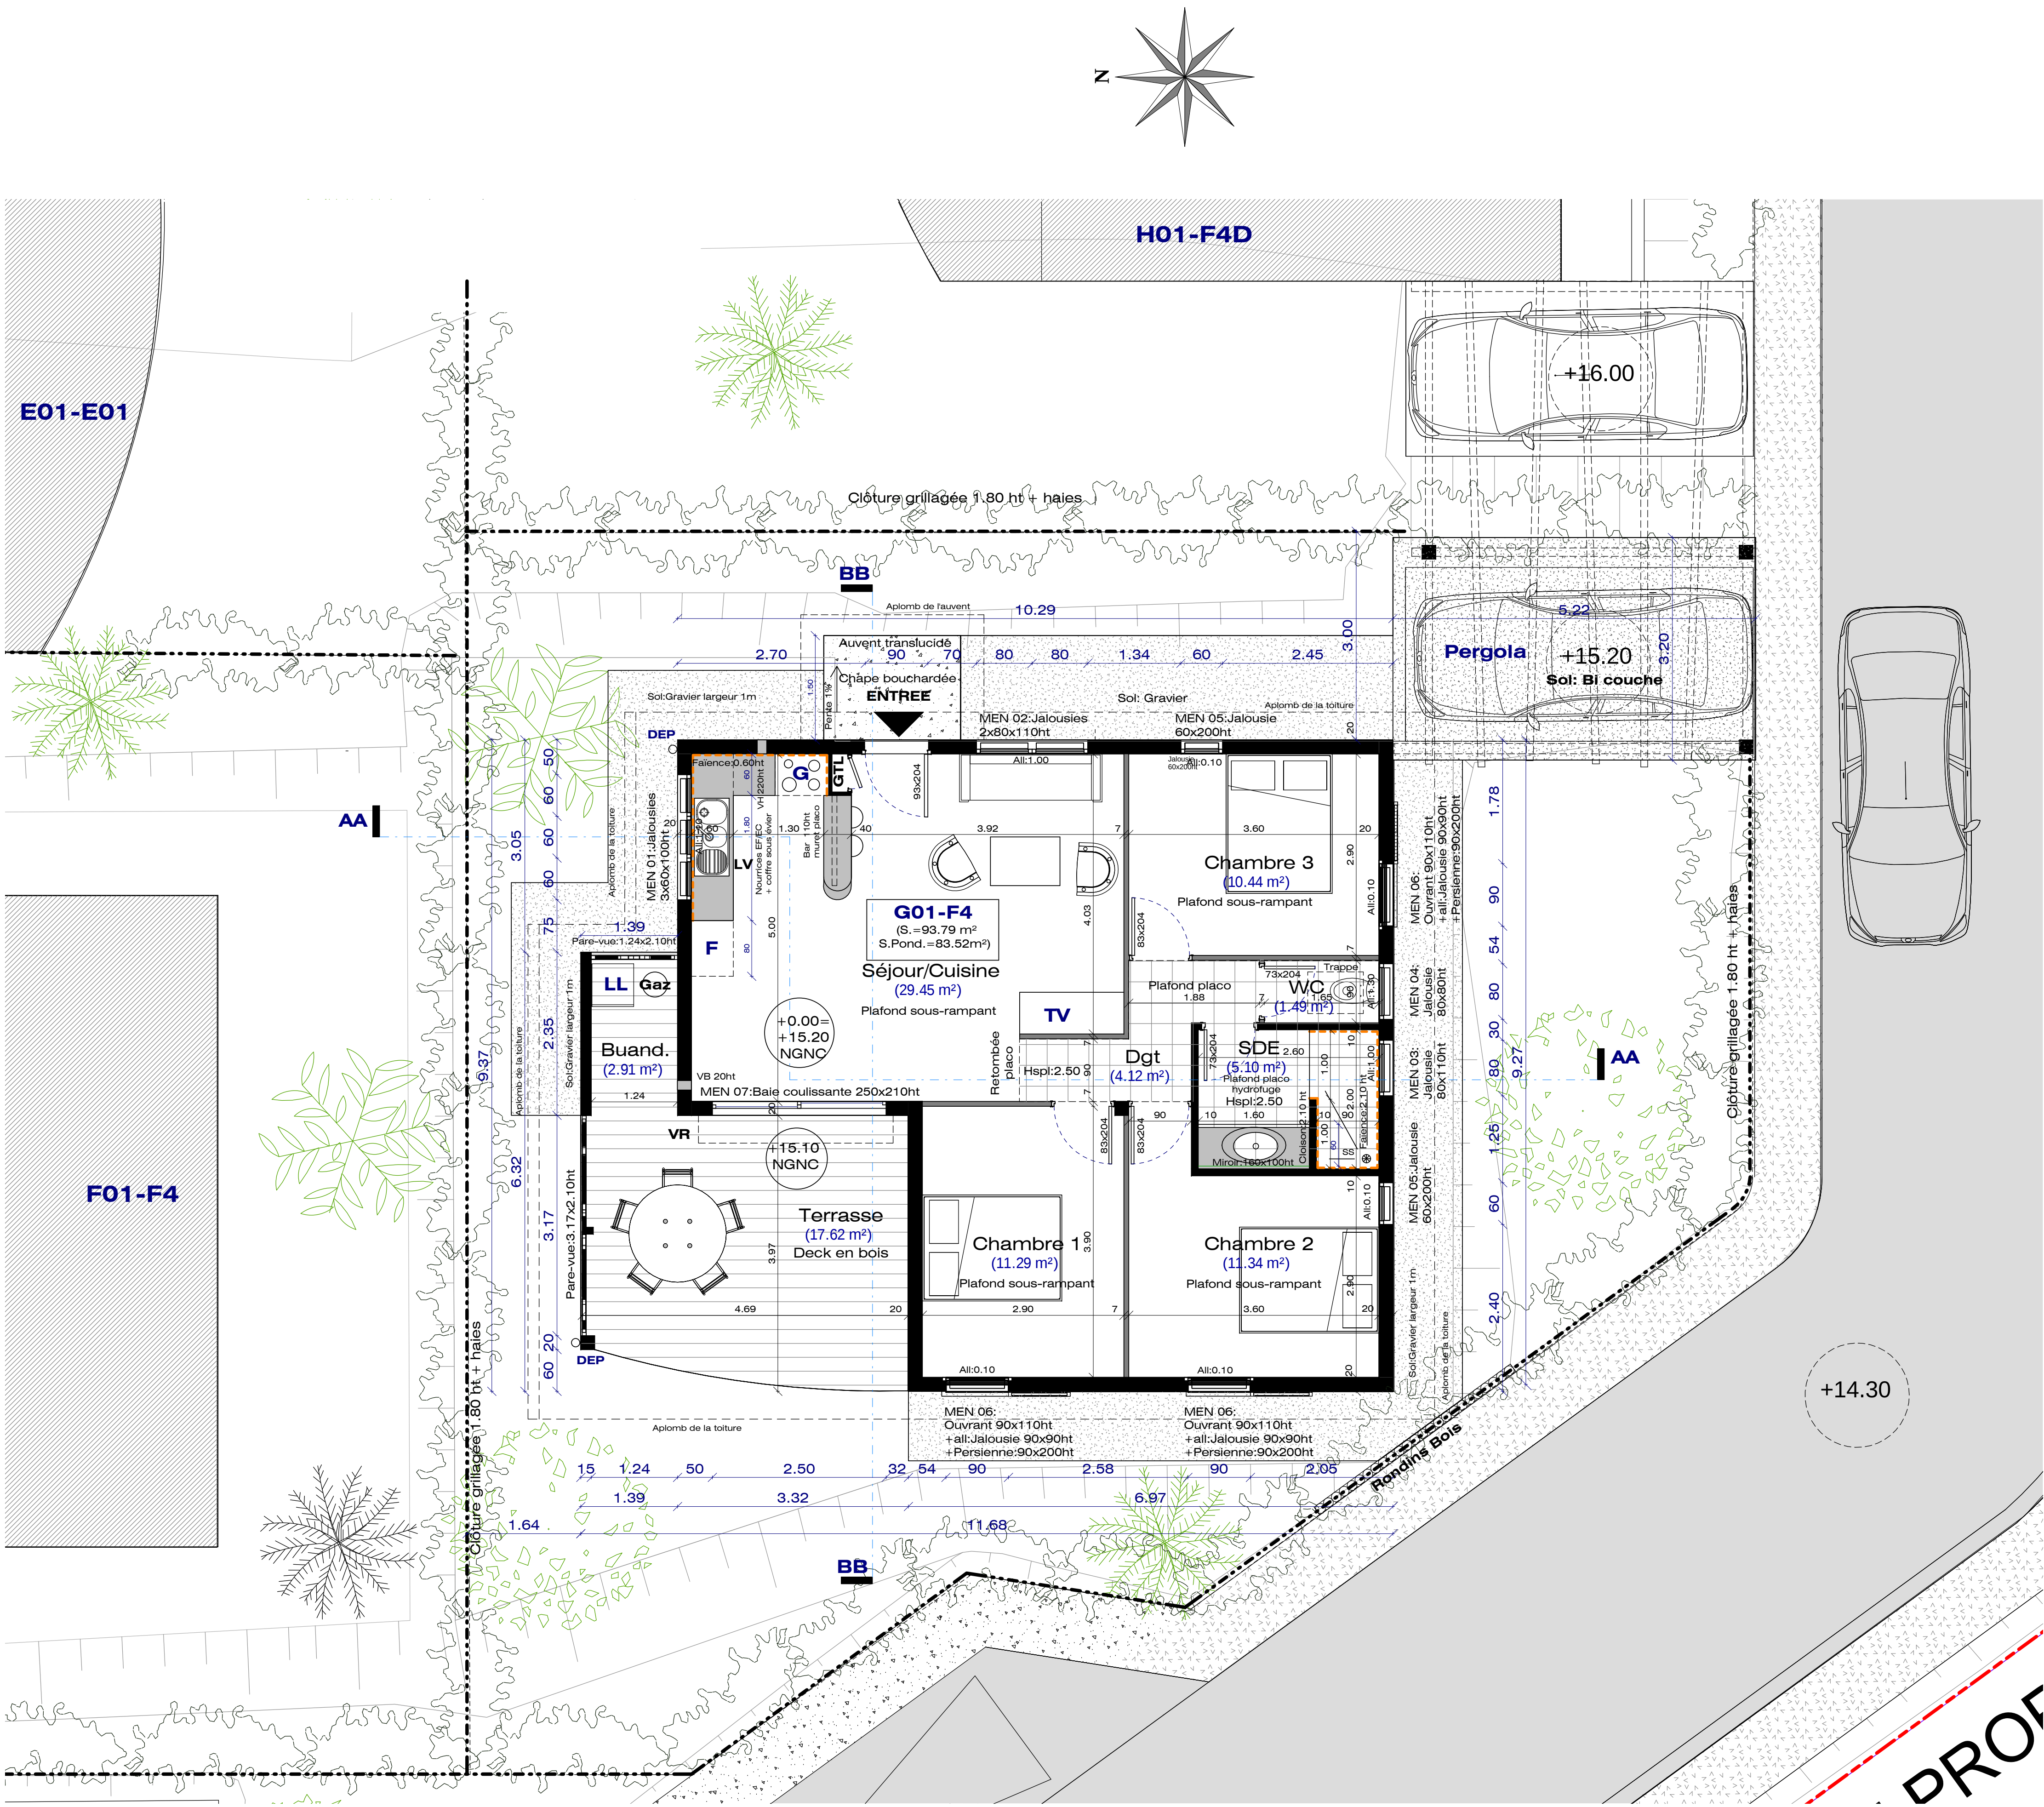

MENUISERIES EXTERIEURES ALUMINIUM

- MEN 01: jalousies 3 x 60 x 100 ht verre clair
- MEN 02: jalousies 2 x 80 x 110 ht verre clair
- MEN 03: jalousie 80 x 110 ht verre imprimé
- MEN 04: jalousie 80 x 80 ht verre imprimé
- MEN 05: jalousie 60 x 200 ht verre clair
- MEN 06: Ensemble composé d'1 ouvrant à la française 90 x 110 ht + jalousie en allège 90 x 90 ht verre clair + persienne sur rail 90 x 200 ht
- MEN 07: Baie coulissante 250 x 210 ht

NB. : PLAN DE PRINCIPE ET NON PLAN D'EXECUTION

NOUVELLE CALEDONIE
PROVINCE NORD
COMMUNE DE KONE

**RESIDENCE ELO A KONE
13 VILLAS LOCATIVES
TYPES F4 - F4 Duplex - F5**

DOSSIER DE RECOLEMENT

Date : Octobre 2014	Echelle : 1 : 50	RECOL G01/F4 01
Rez de Chaussée		
Dessiné par : SG		

<u>Maître d'Ouvrage :</u>		<u>Maîtrise d'Oeuvre :</u>				
07.29 artimon@mts.nc  ARTIMON ARCHITECTURE ARTIMON	B.R.H. 90 bis Av. Gal de Gaulle 98 000 NOUMEA Tél: 26.32.92 e-mail: etude.brh@mts.nc  BUREAU D'ETUDE EP TECHNIQUE	BE CARE 26 rue A. BURLIN NOUMEA Tél: 26.44.77 e-mail: becare@lagoon.nc  becare®	SIGMA 1 rue L. le Goupil 98 000 NOUMEA Tél: 27.88.09 e-mail: joel.beaumont@sigma.nc  sigma ingénierie	C.I.E.L. 48 Av.Mai FOCH NOUMEA Tél: 27.88.05 e-mail: ciel@betecl.nc  C.I.E.L.

Date	Indice	Modifications