




Lotissement "Les Cigales"
32 Logements locatifs
PROVINCE NORD - KONE

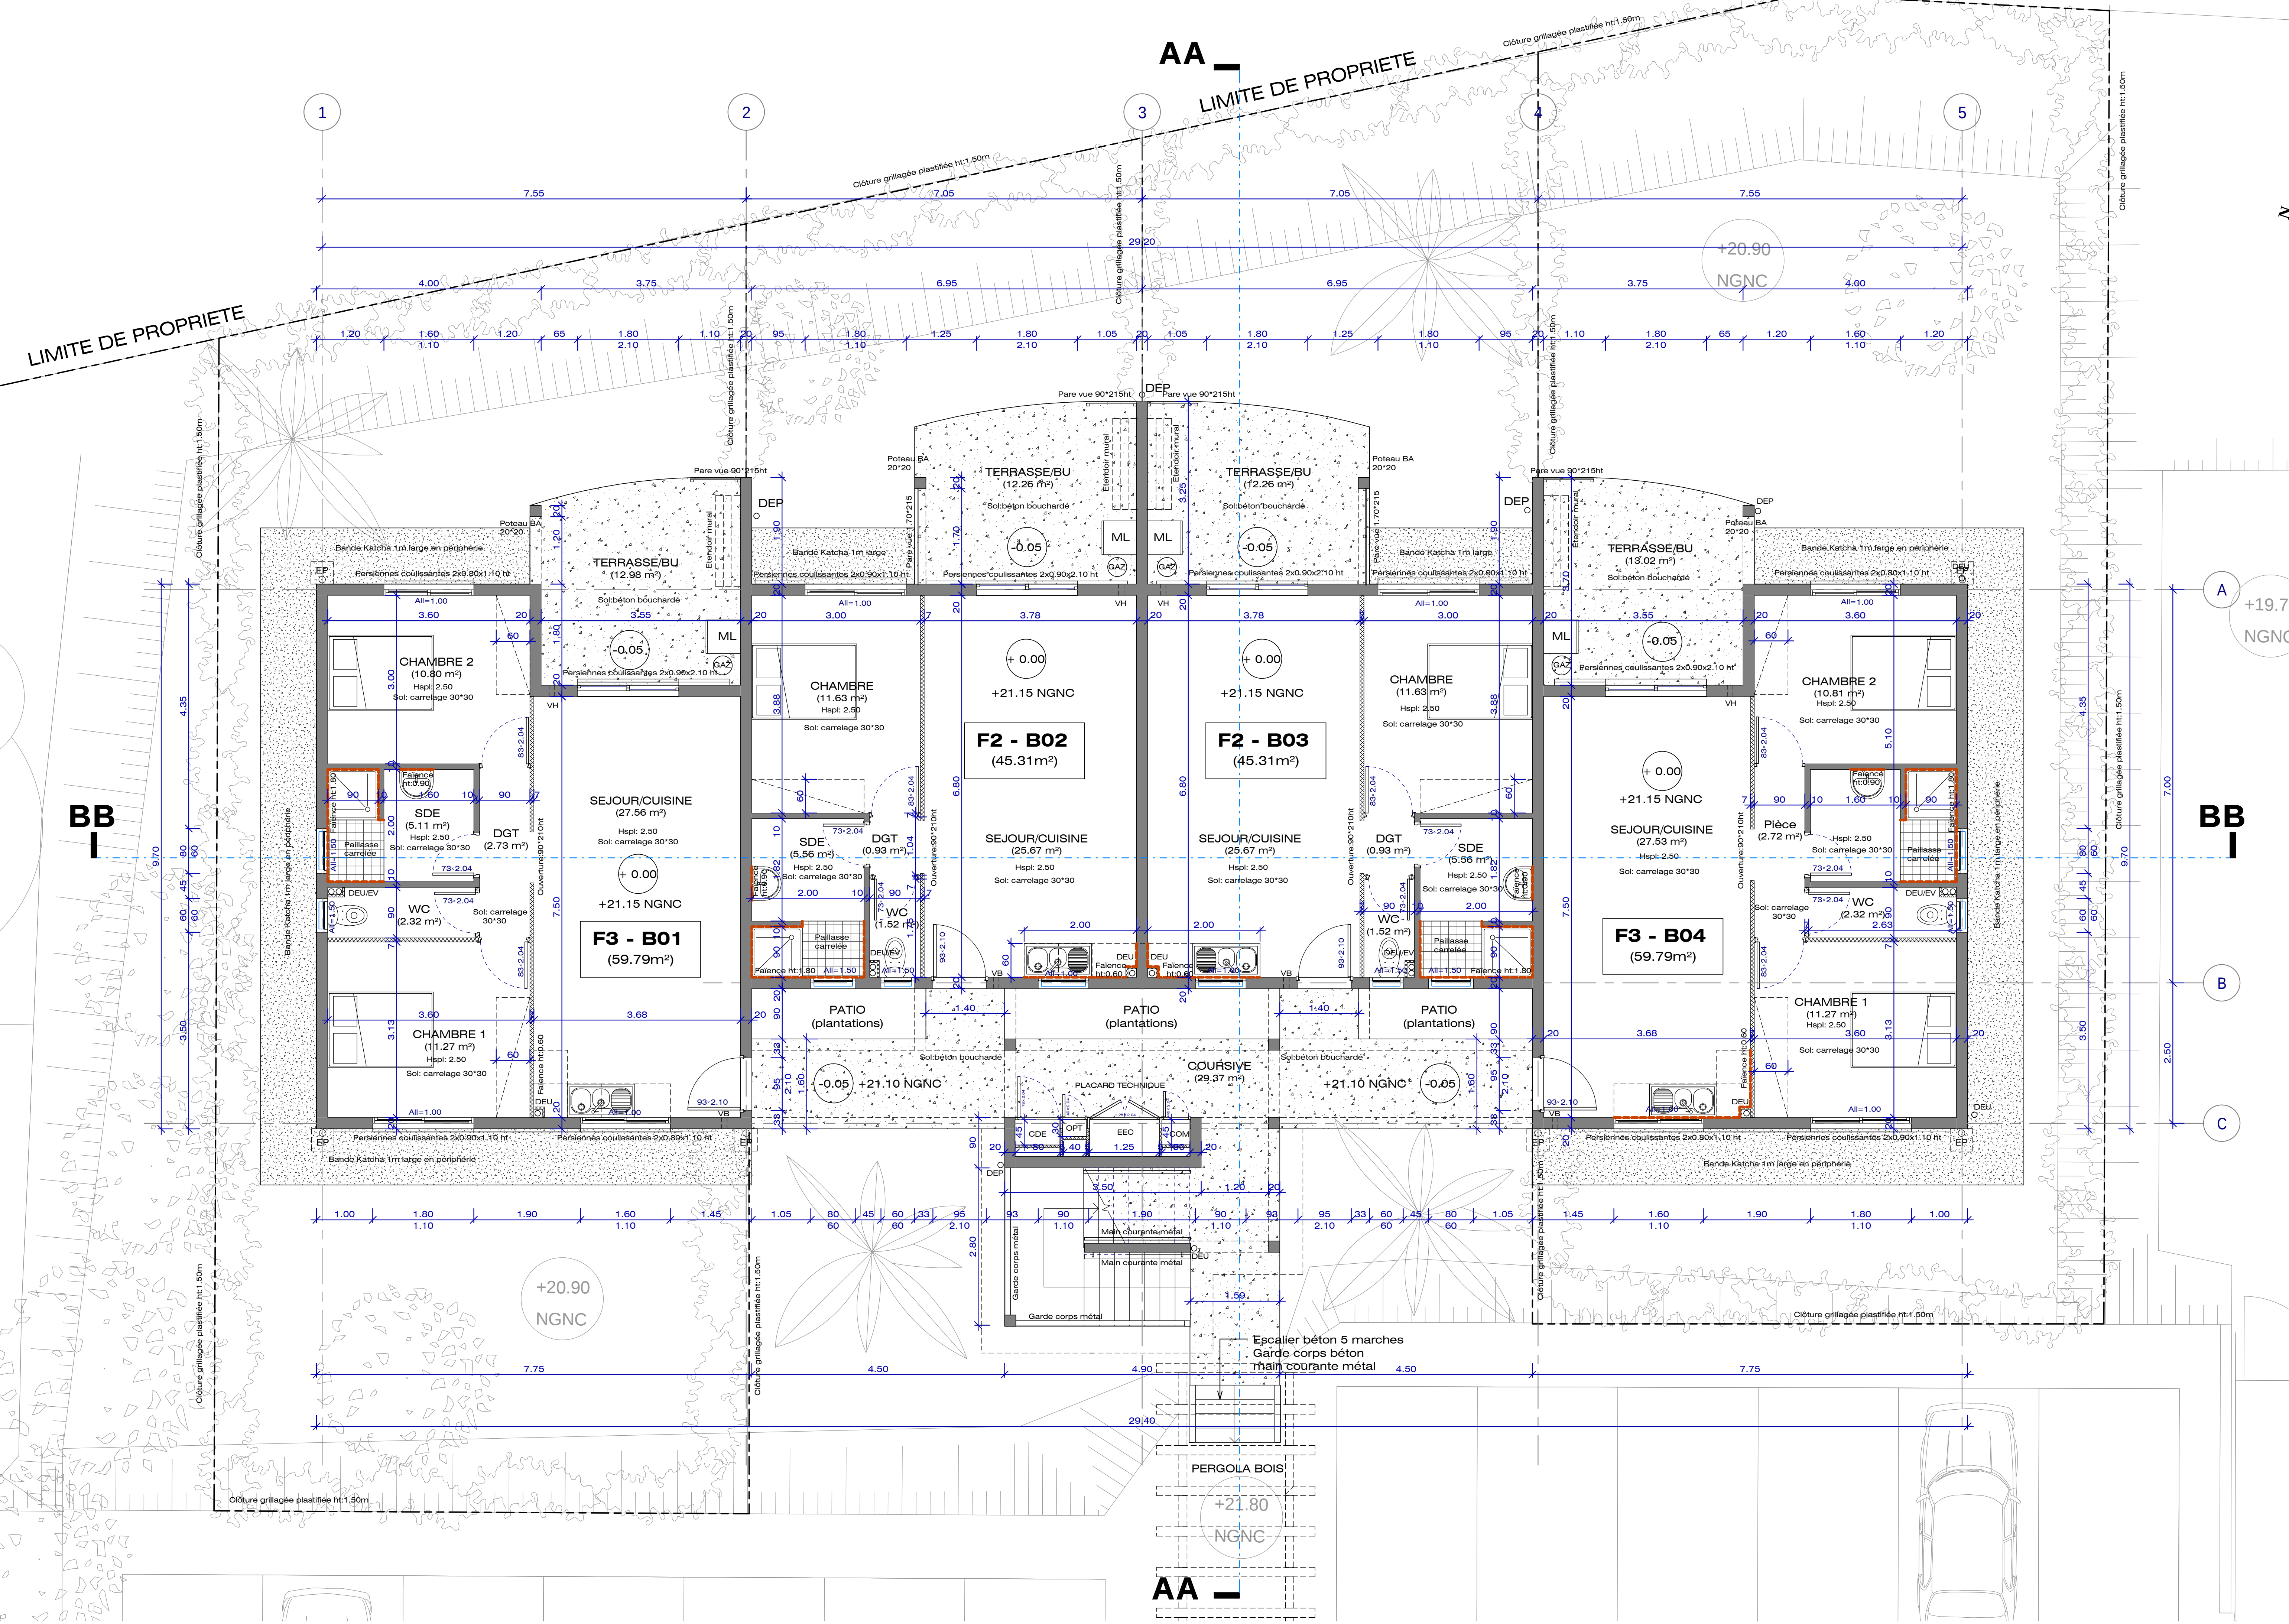

32 LOGEMENTS A KONE
DOSSIER DE RECOLEMENT

Date : AOUT 2009	Echelle : 1 : 50	Phase :	N° Archi:
REZ DE CHAUSSEE		RECOL	BAT B
Dessiné par : SG		Fichier : F:\PROJETS\KONE\PROJETS\KONE\BAT B\RECOL\RECOL.DWG	01
Maître d'Ouvrage:		Maître d'Ouvre :	
 FCH 1 rue de la Somme BP 444 NMA cedex Tél: 26.00.00		 ARTIMON ARCHITECTURE Caroline MARLOT/LOZIER Architecte D.P.L.G. 15 rue Edouard Glaser Nourmès Téléphone : 24.07.29 Téléfax : 24.07.07 @ : artimon@jmb.nc	
Date	Indice	Modifications	