




Lotissement "Les Cigales"
32 Logements locatifs
PROVINCE NORD - KONE

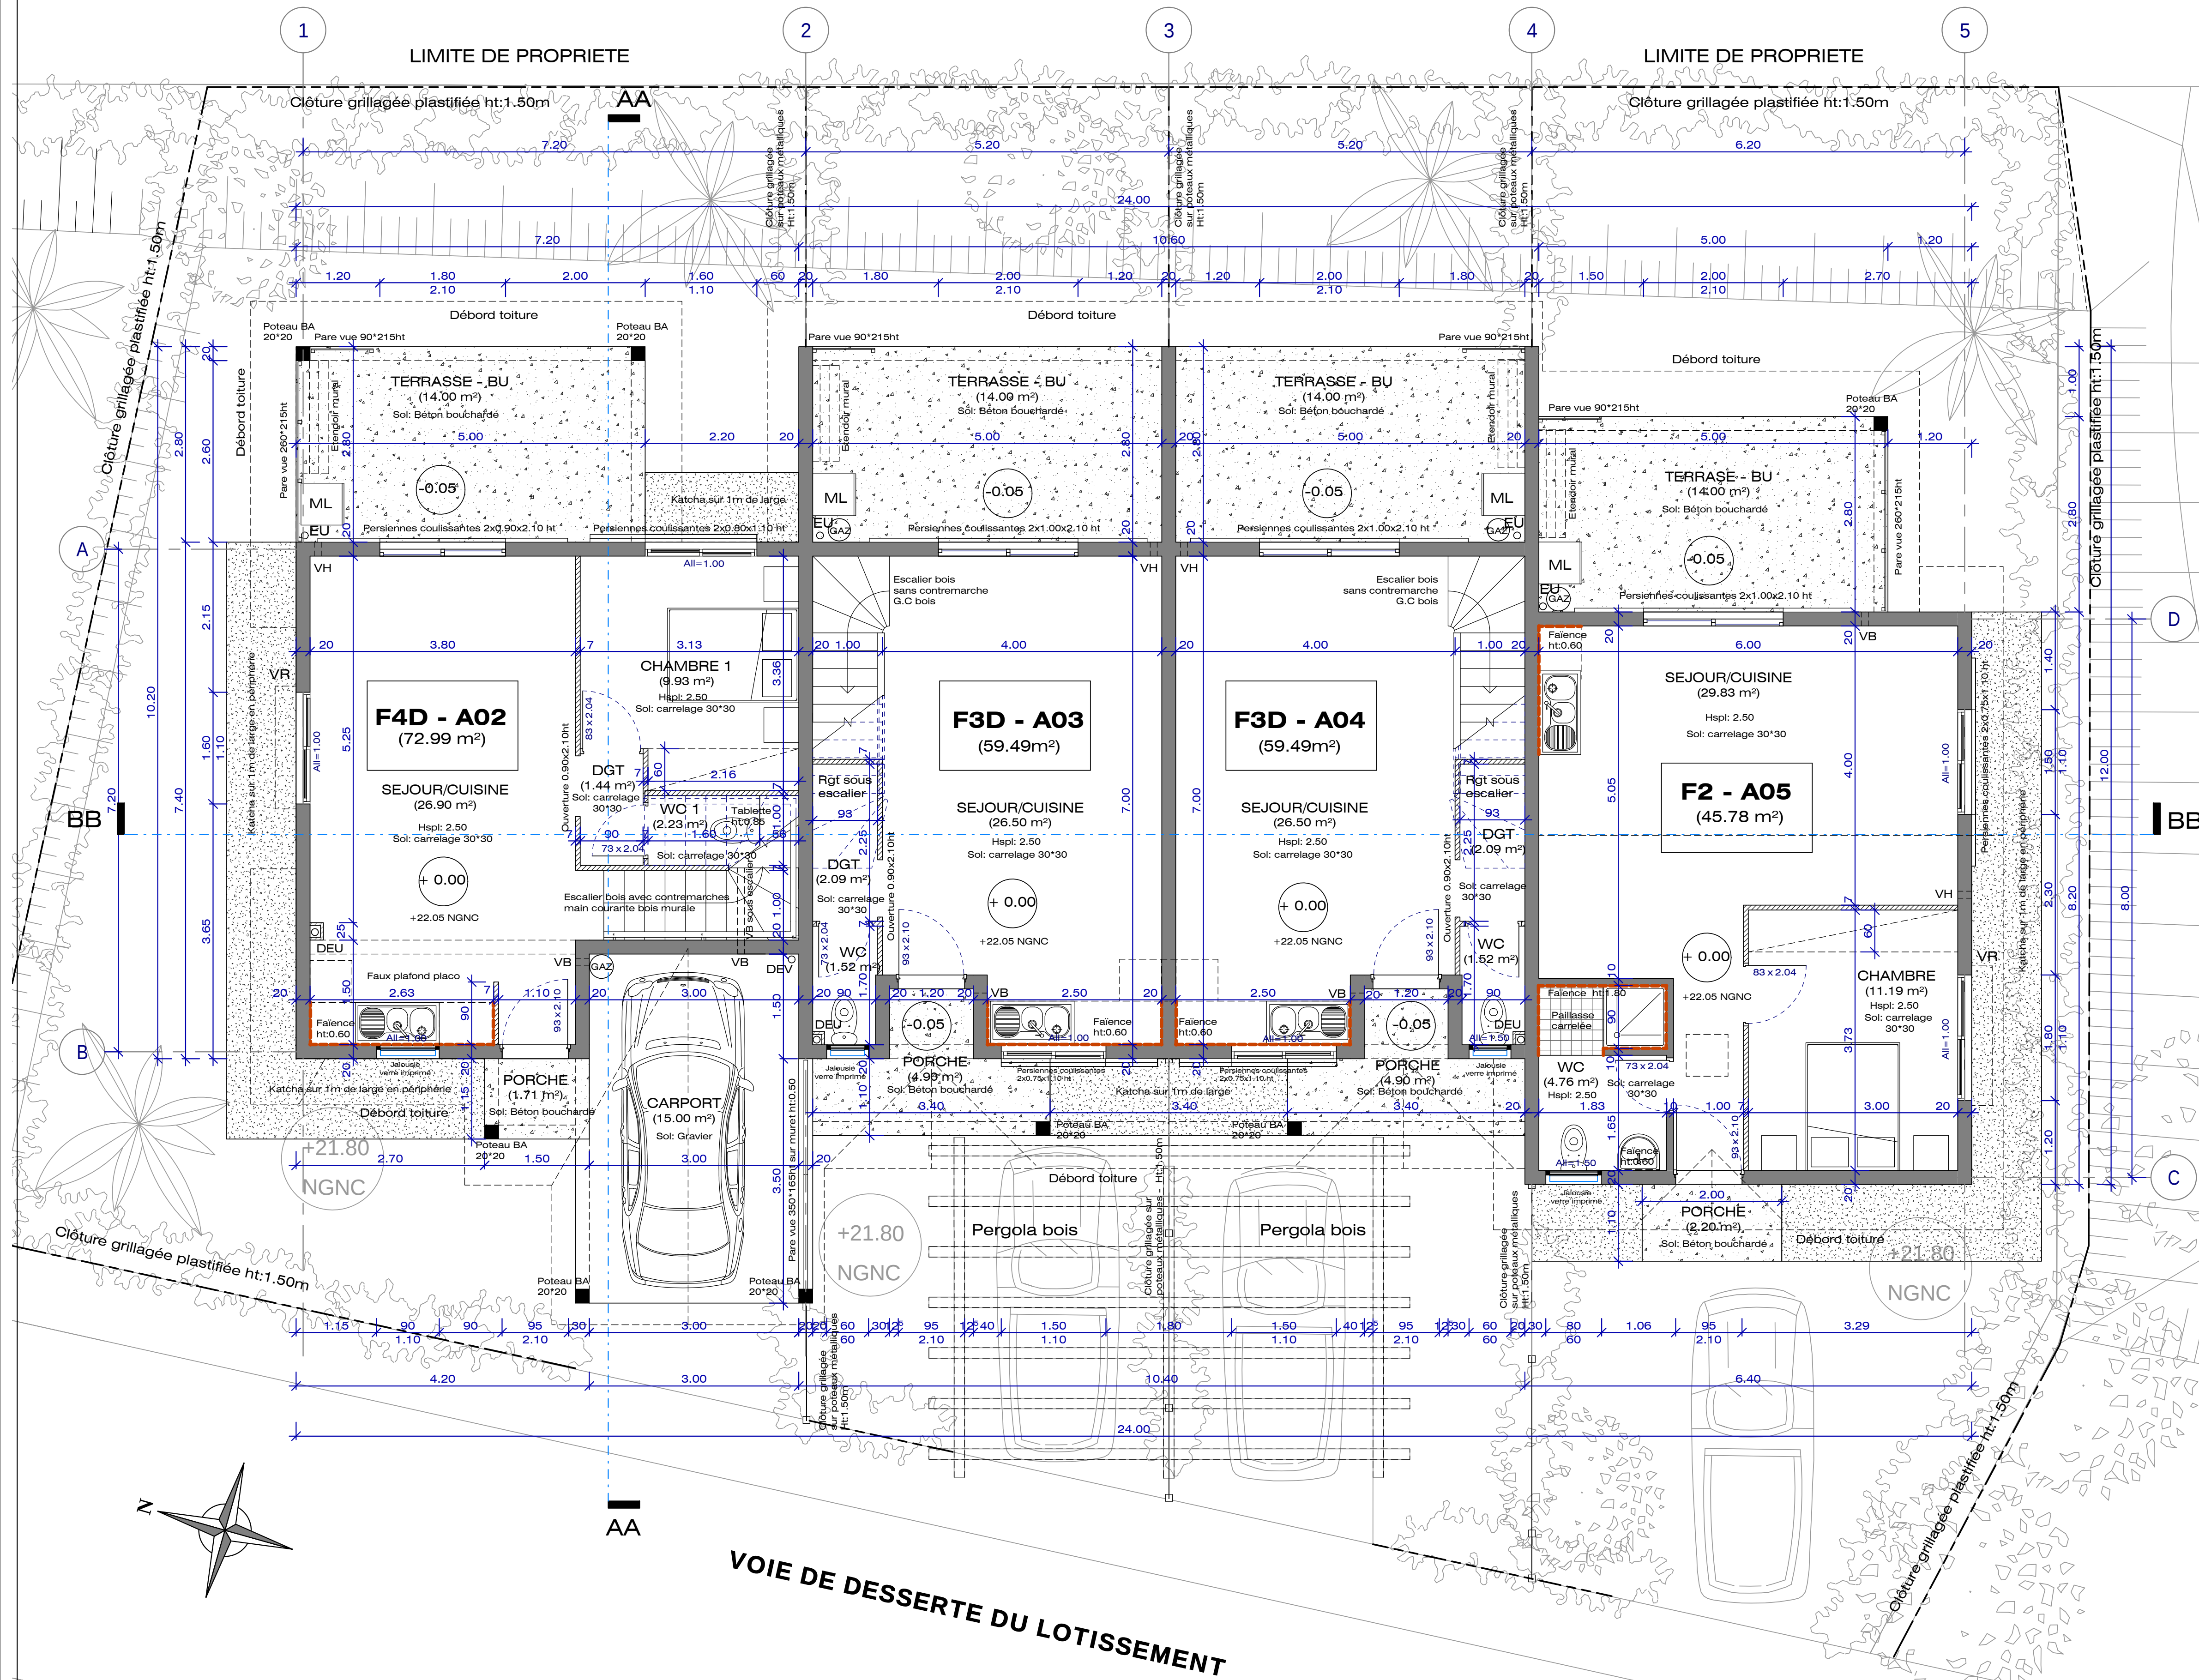

32 LOGEMENTS A KONE
DOSSIER DE RECOLEMENT

Date : AOÛT 2009	Echelle : 1 : 50	Phase :	N° Archi:
REZ DE CHAUSSEE		RECOL	GR A02
Dessiné par : SG		Fichier : R:\P\LES CIGALES - PREPARATION\RECOL\RECOL_Grapp_A02.rvt	01

Maitre d'Ouvrage:	Maitre d'Oeuvre :
 FCH 1 rue de la Somme BP 441 NMA cedex Tél: 26.00.00	 ARTIMON ARCHITECTURE Caroline MARLOTOZIER Architecte D.P.L.G. 15 rue Edouard Claparède Nouméa Téléphone : 24.07.29 Télécopie : 24.09.07 @ : artimon@nls.nc

Date	Indice	Modifications