




Lotissement "Les Cigales"
32 Logements locatifs
PROVINCE NORD - KONE

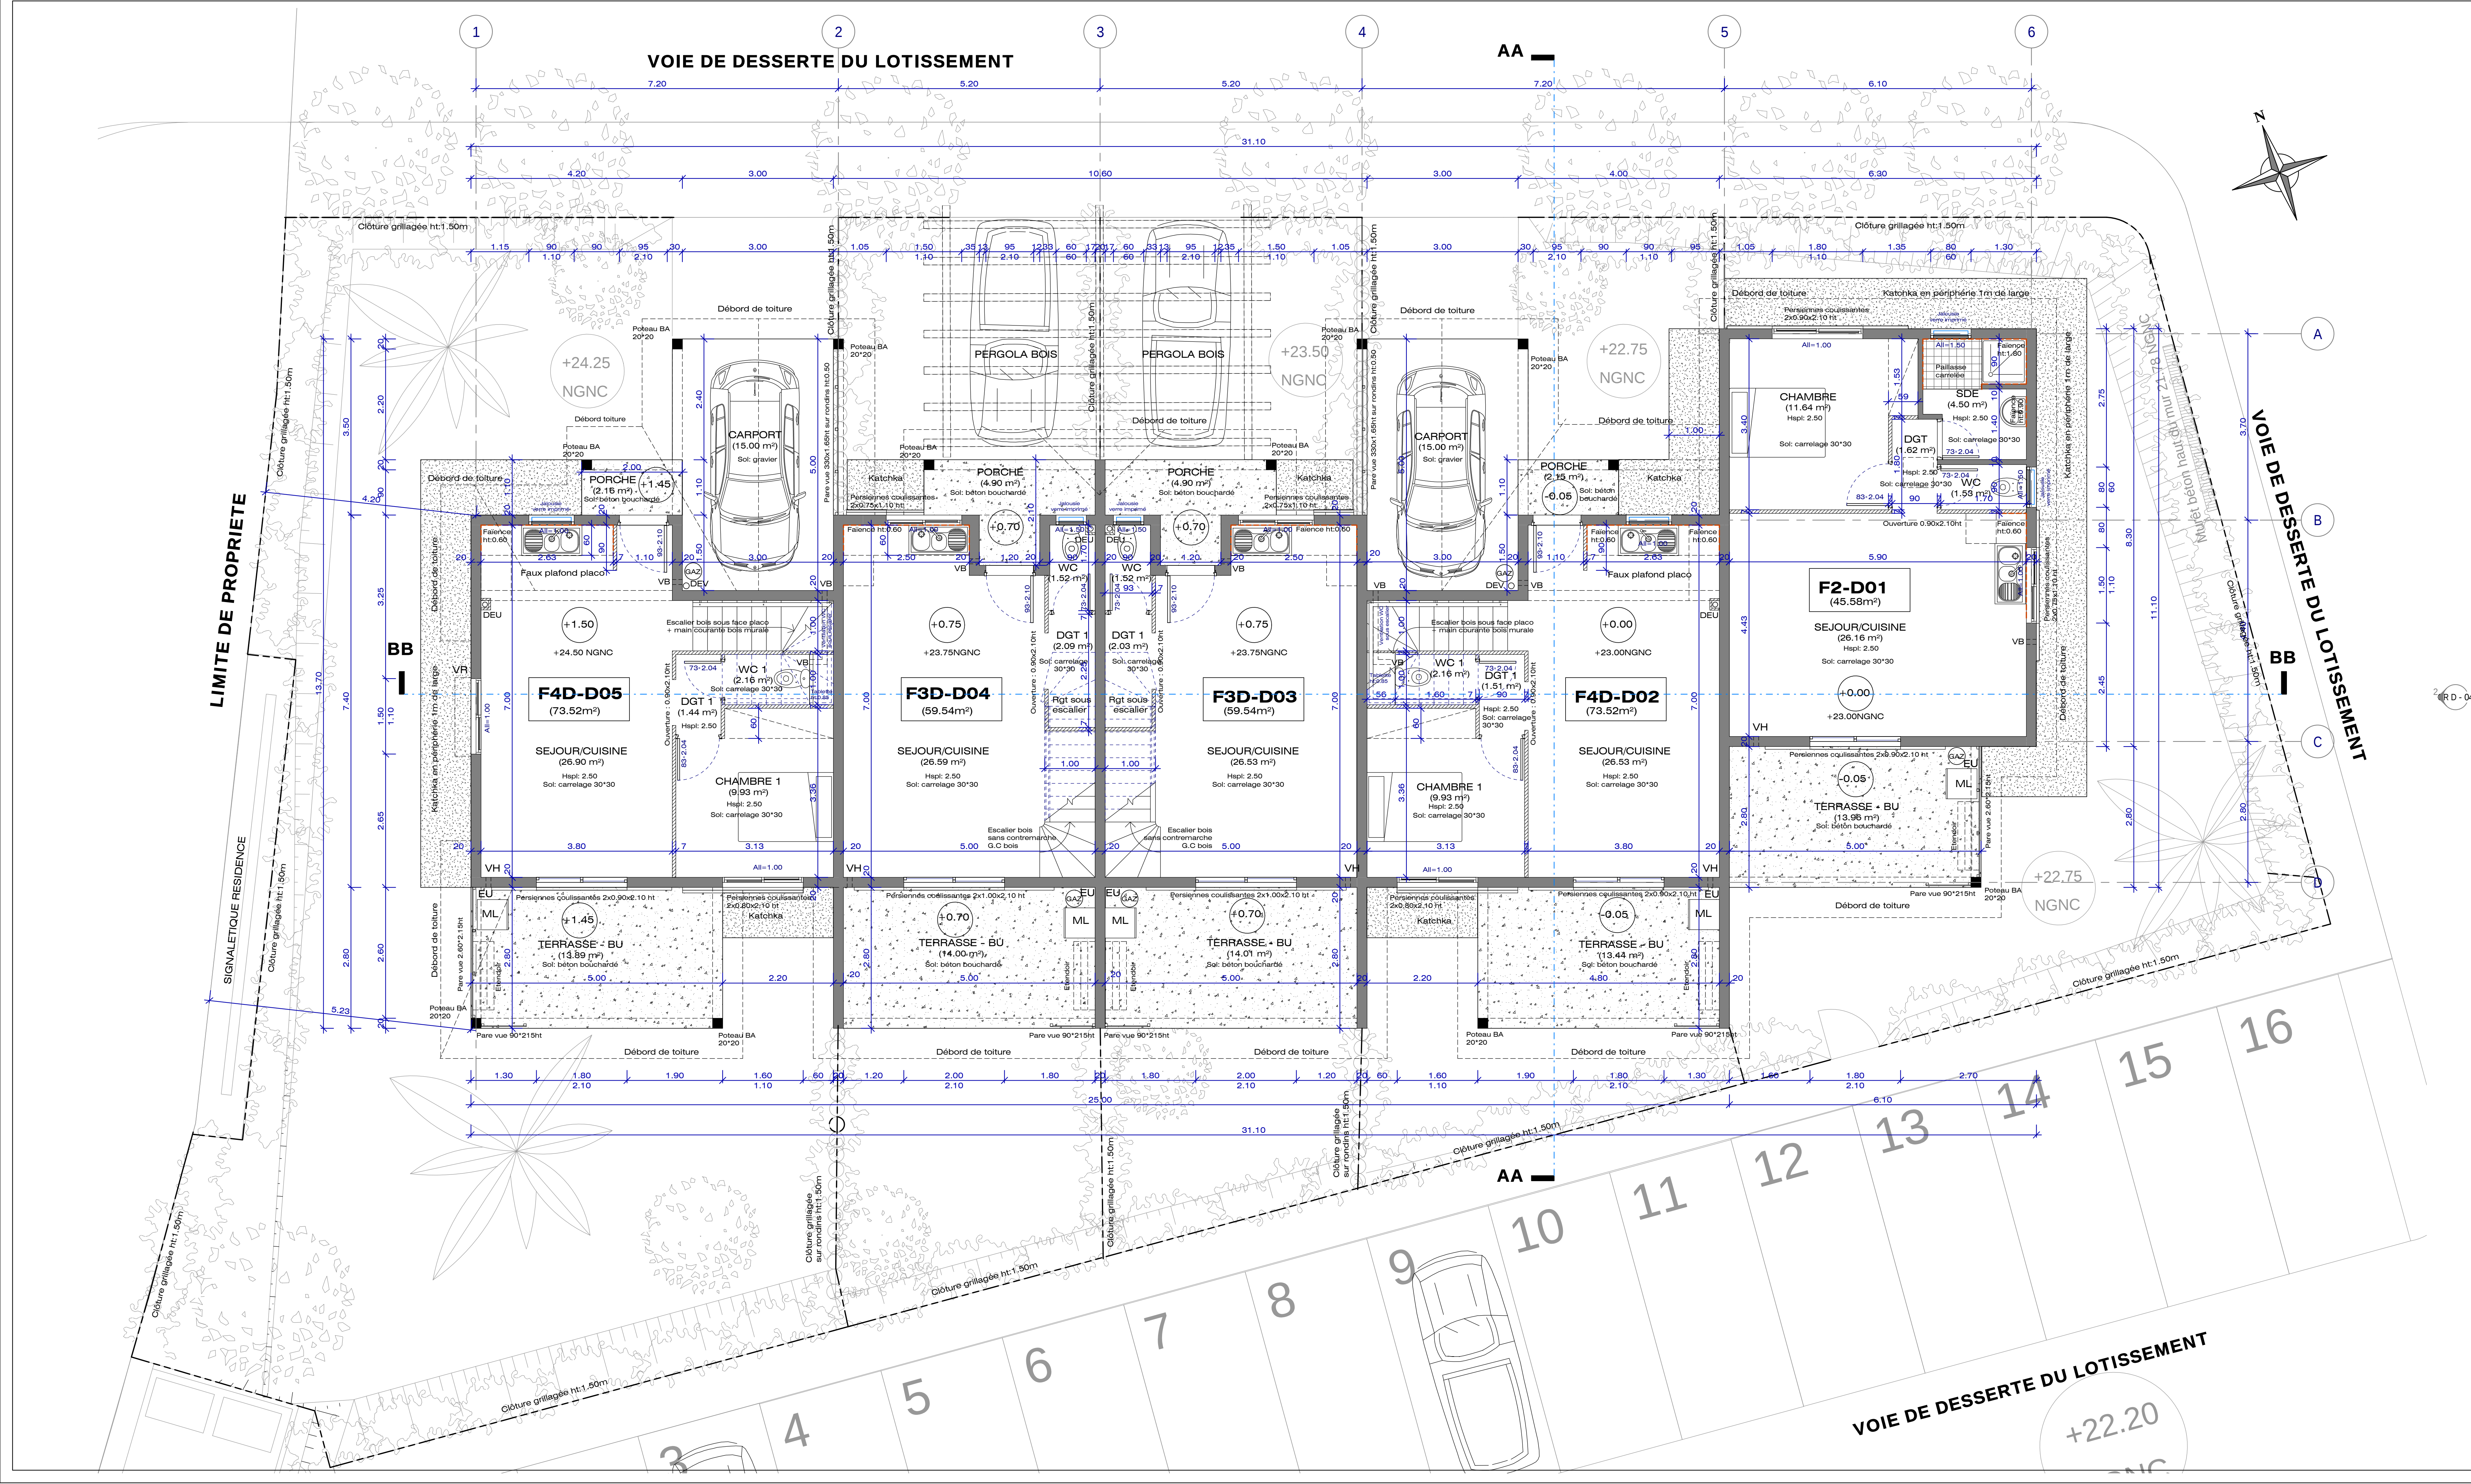

32 LOGEMENTS A KONE
DOSSIER DE RECOLEMENT

Date : AOÛT 2009	Echelle : 1 : 50	Phase :	N° Archi:
REZ DE CHAUSSEE		RECOL	GR D
Dessiné par : SG		01	

Maître d'Ouvrage:		Maître d'Ouvre :	
			
FCH		ARTIMON ARCHITECTURE	
1 rue de la Somme		Caroline MARLOTLOZIER	
BP 441 MMA cedex		Architecte D.P.L.C.	
Tél: 26.00.00		15 rue Edouard Glaser Nouméa	
		Téléphone : 24.00.07	
		@ : artimonarchi.nc	

Date	Indice	Modifications