



RAVALEMENT DE FACADES DE LA RESIDENCE " ILE DIE "

PLAN DE SITUATION

E					APS	
D					APD	
C					PC	
B					DCE	
A					PEO	
INDICE	DATE	NATURE DE LA MODIFICATION		VISA	DOE	

Echelle:	Date: Septembre 2025	N° de plan	AR 00	INDICE
----------	----------------------	------------	-------	--------






TERRITOIRE DE LA NOUVELLE - CALEDONIE
PROVINCE SUD

RAVALEMENT DE FAÇADES DE LA
RESIDENCE " ILE DIE "


PLAN DE MASSE - IMPLANTATION

E			APS
D			APD
C			PC
B			DCE
A			PEO
INDICE	DATE	NATURE DE LA MODIFICATION	VISA
			DOE


Echelle:	Date: Septembre 2025	N° de plan	AR 01	INDICE
----------	----------------------	------------	-------	--------

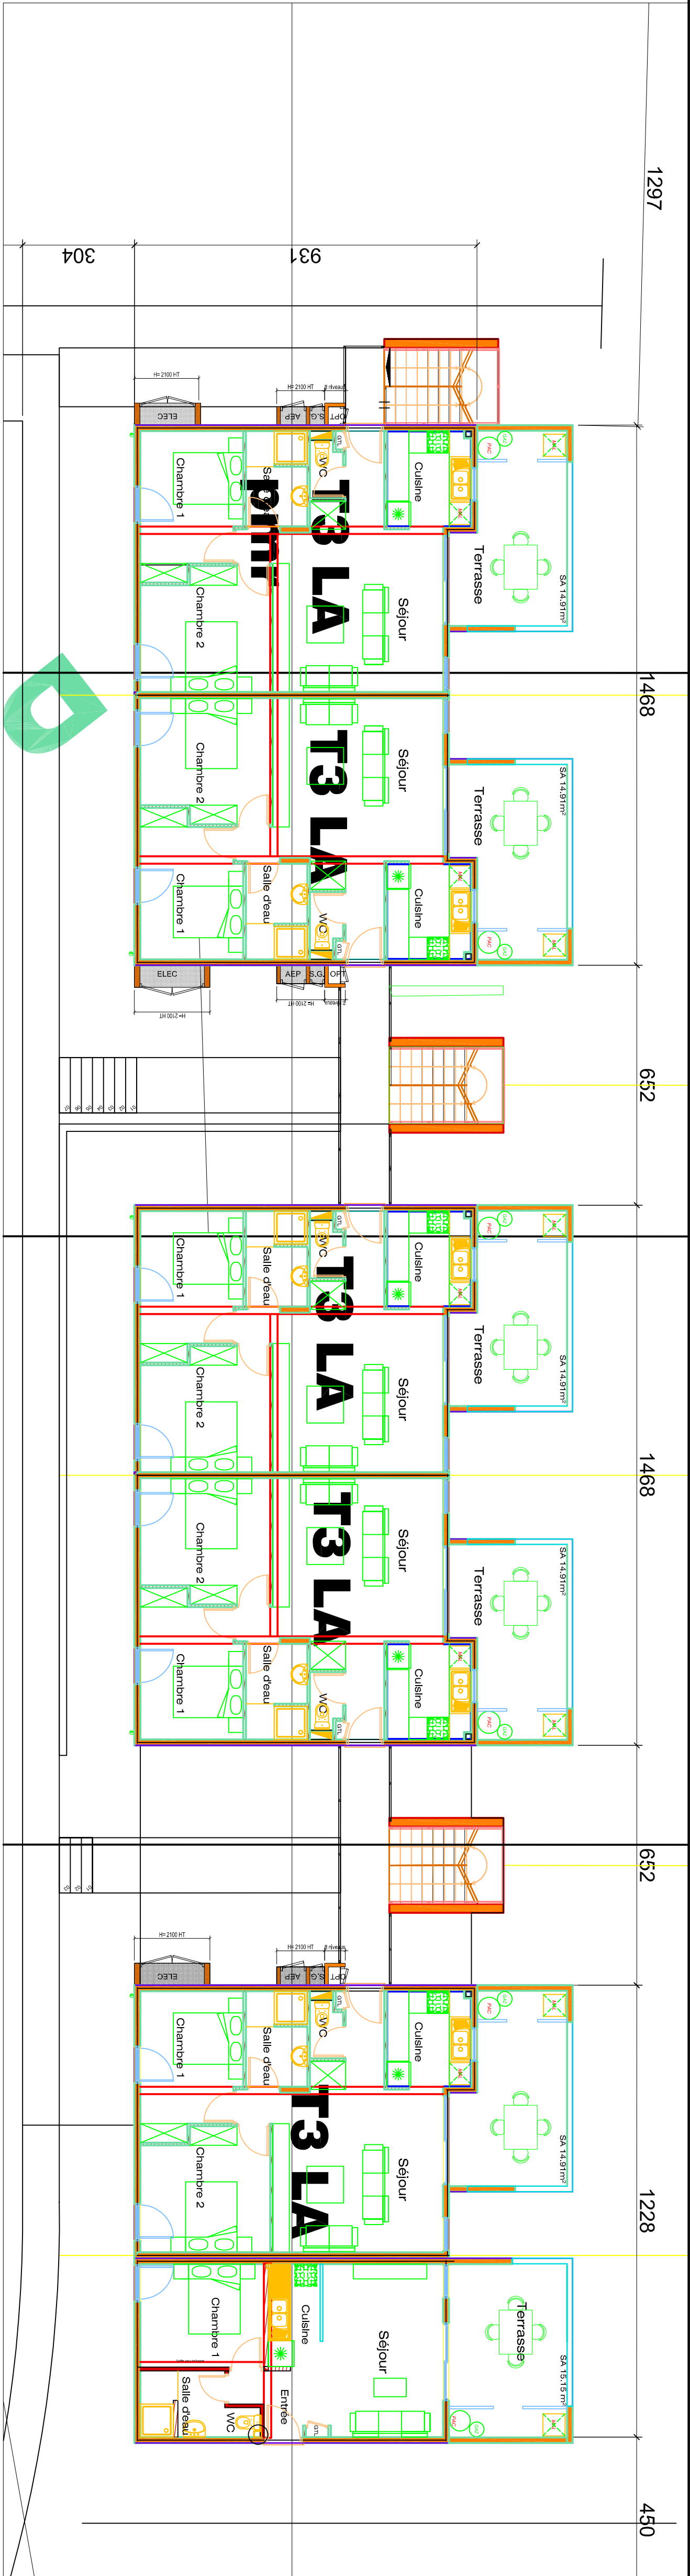


DISTRIBUTION - NIVEAU 50.50

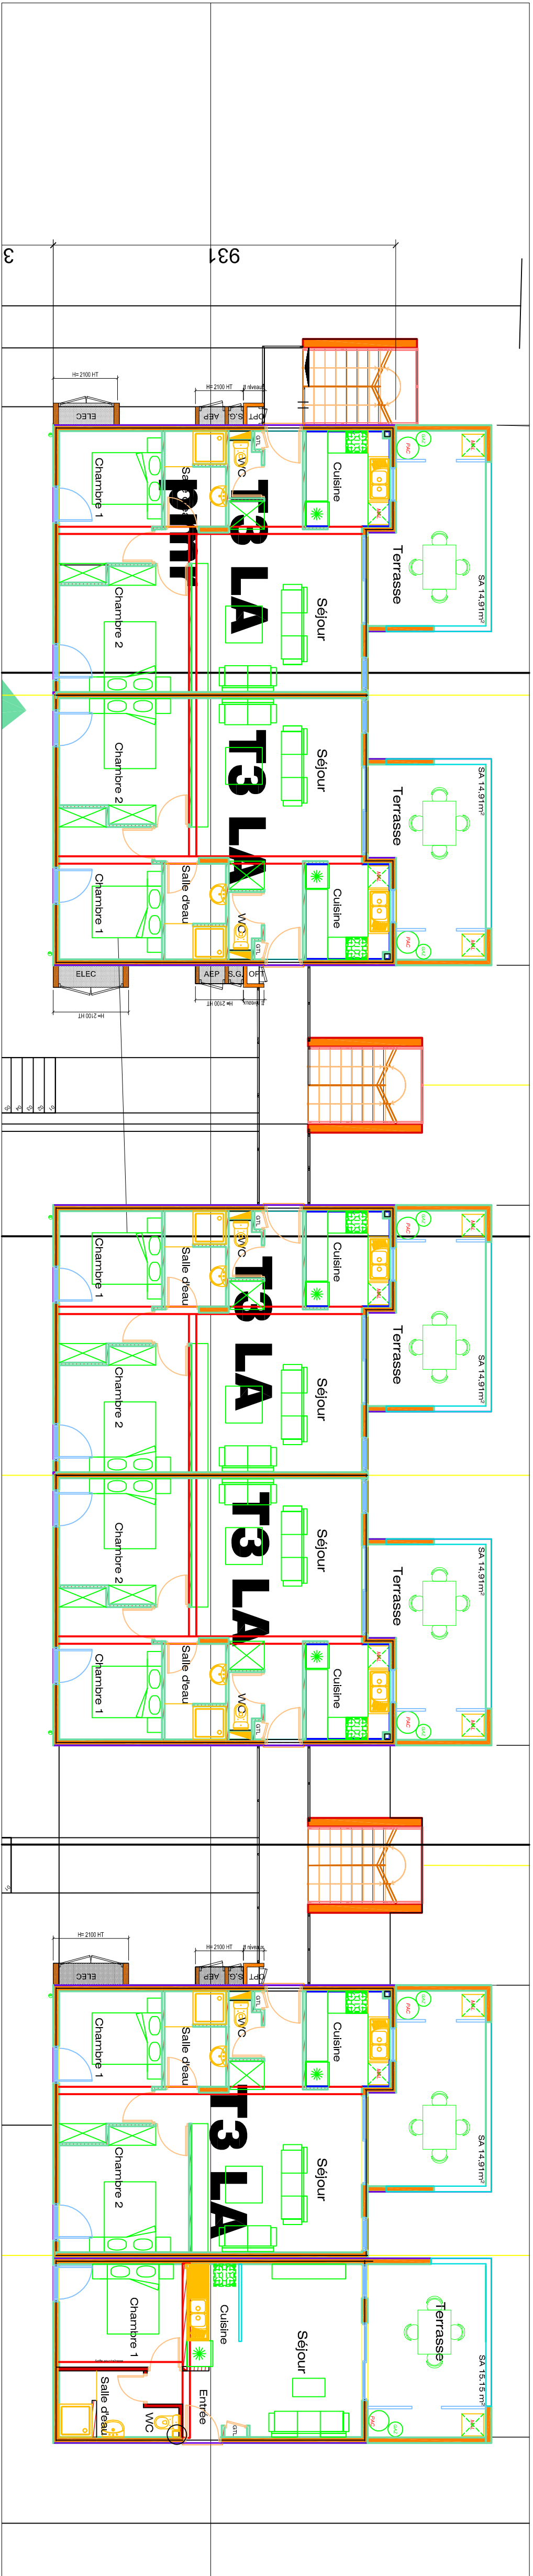


DISTRIBUTION - NIVEAU 47.95

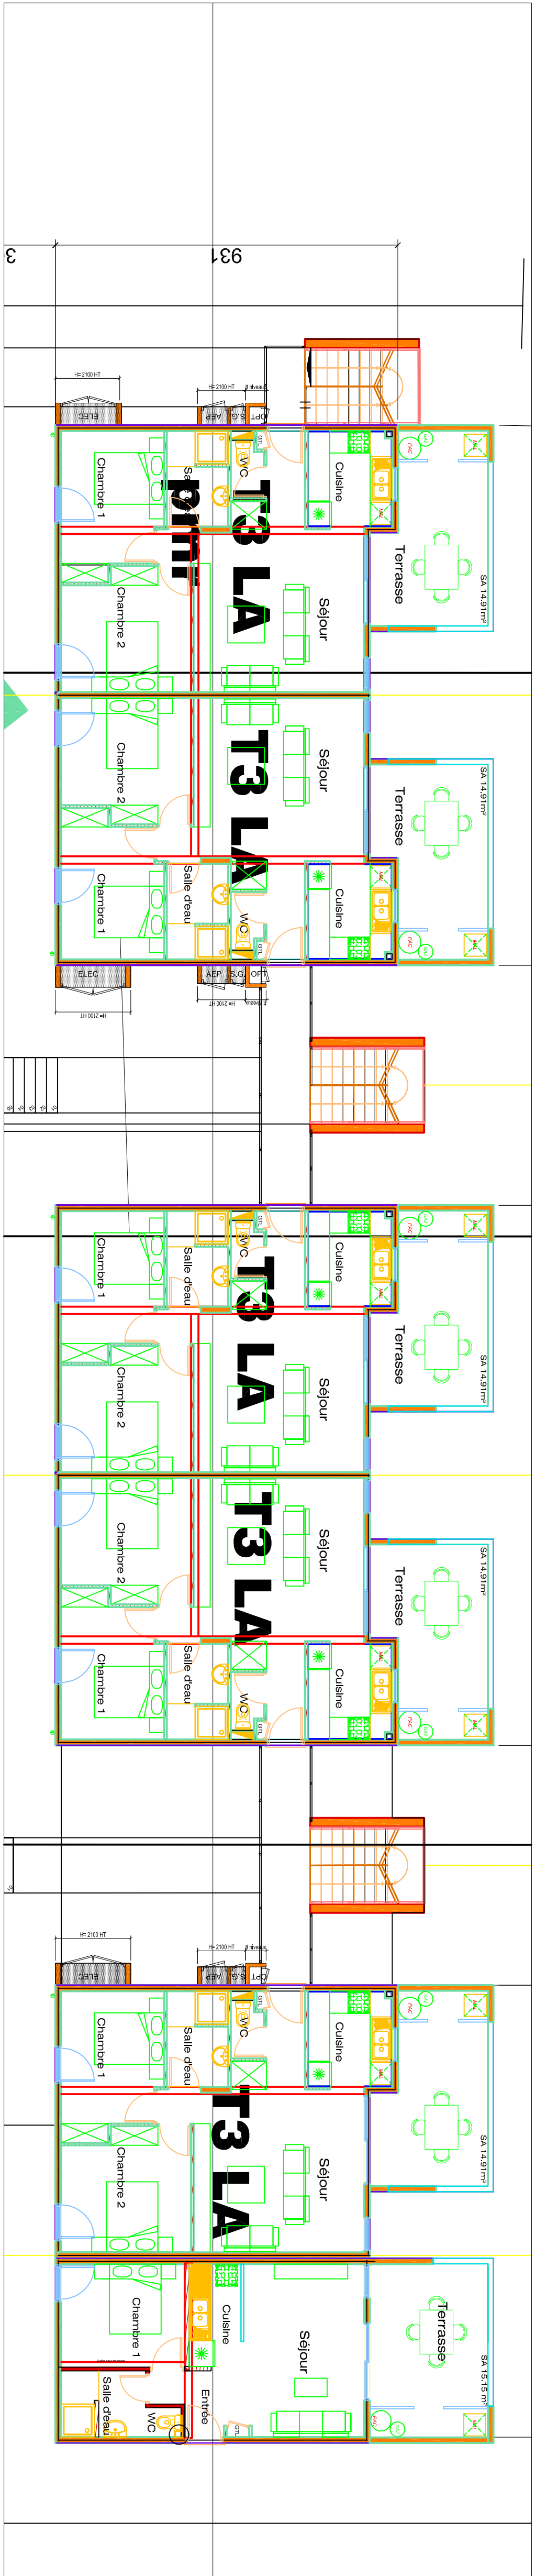

DISTRIBUTION - NIVEAU 45.25



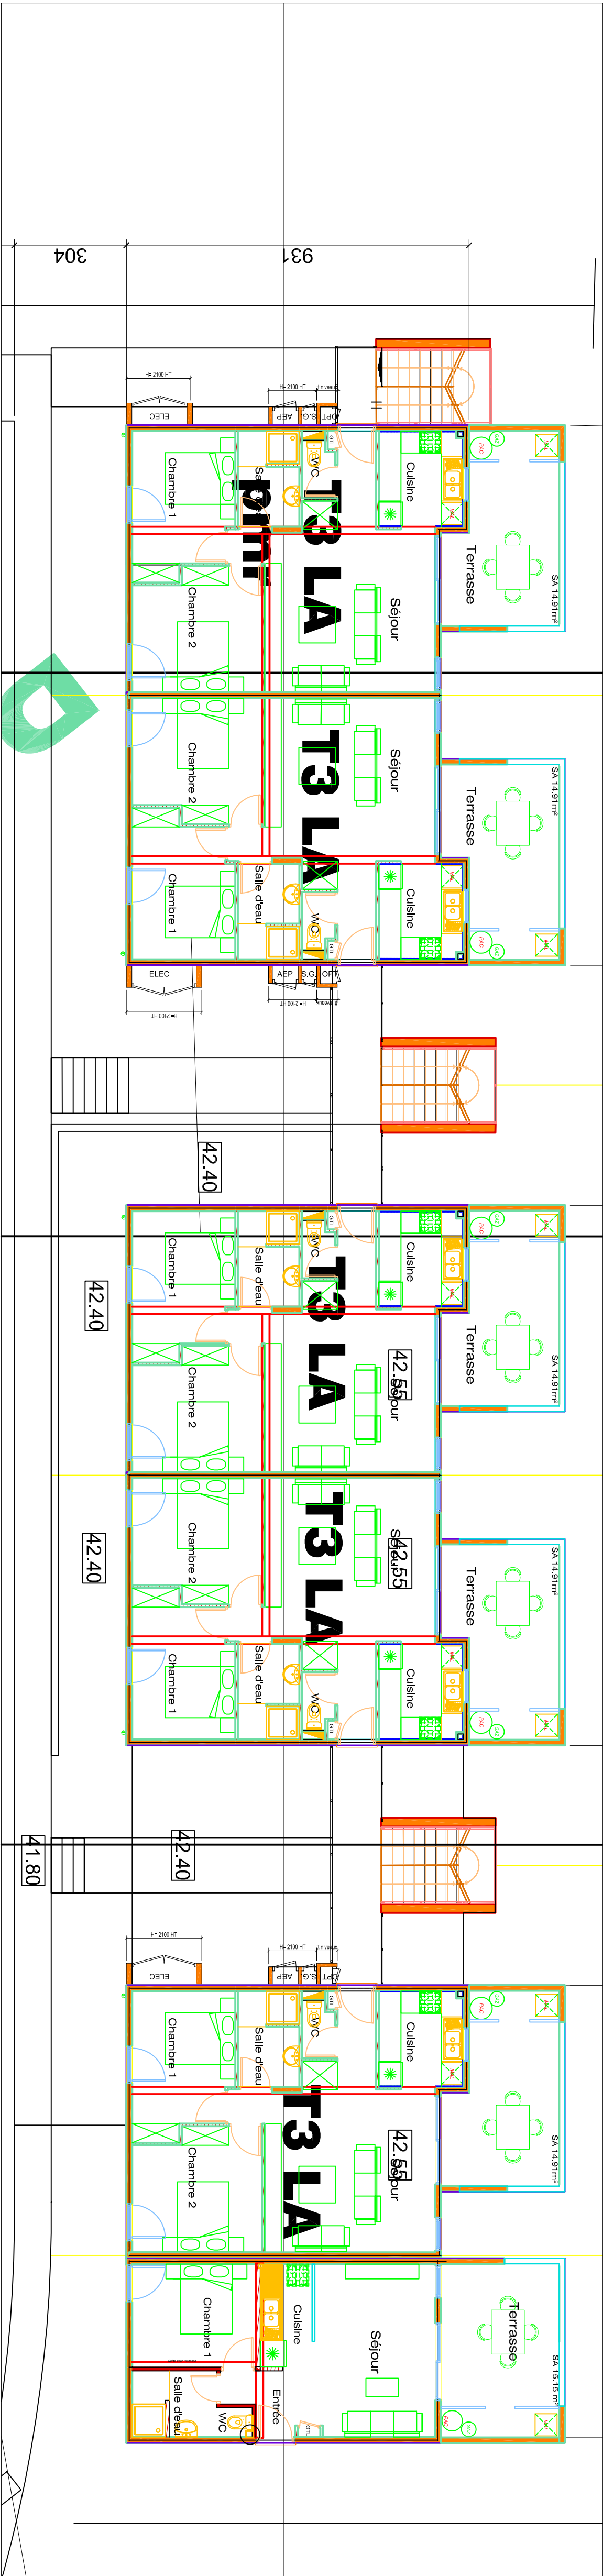


DISTRIBUTION - NIVEAU 42.55

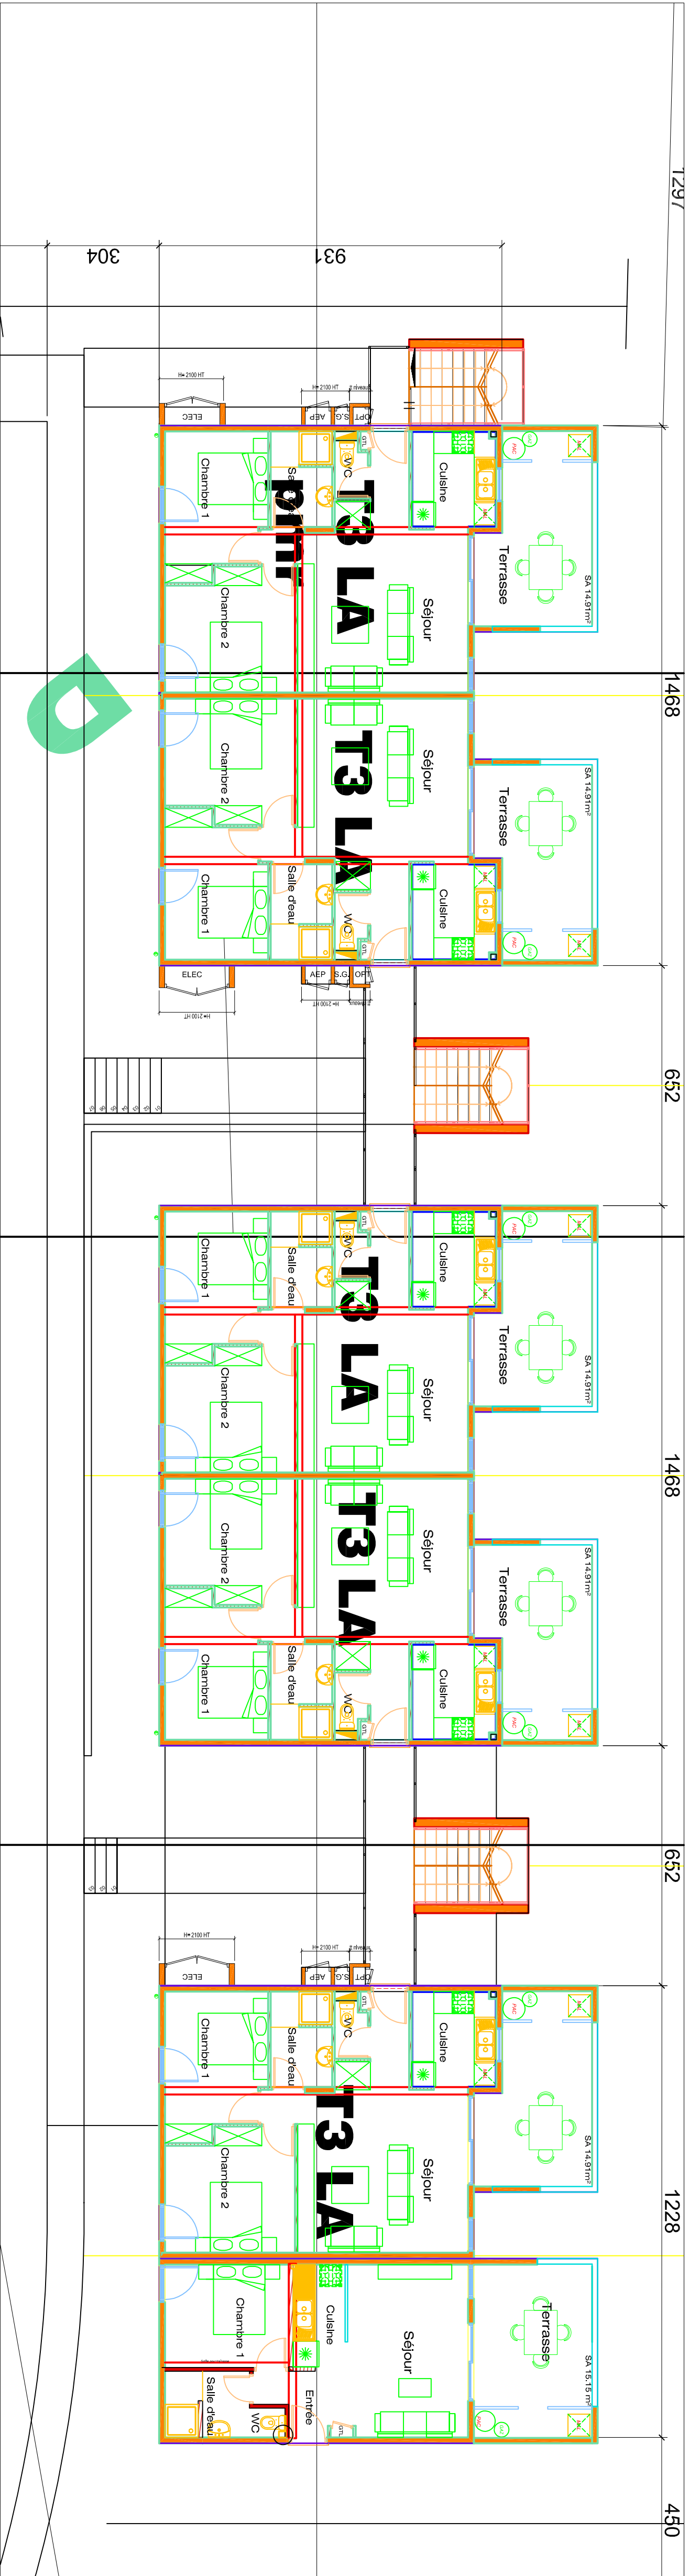

DISTRIBUTION - NIVEAU 39.85

E				APS
D				APD
C				PC
B				DCE
A				PEO
INDICE	DATE	NATURE DE LA MODIFICATION	VSA	DOE

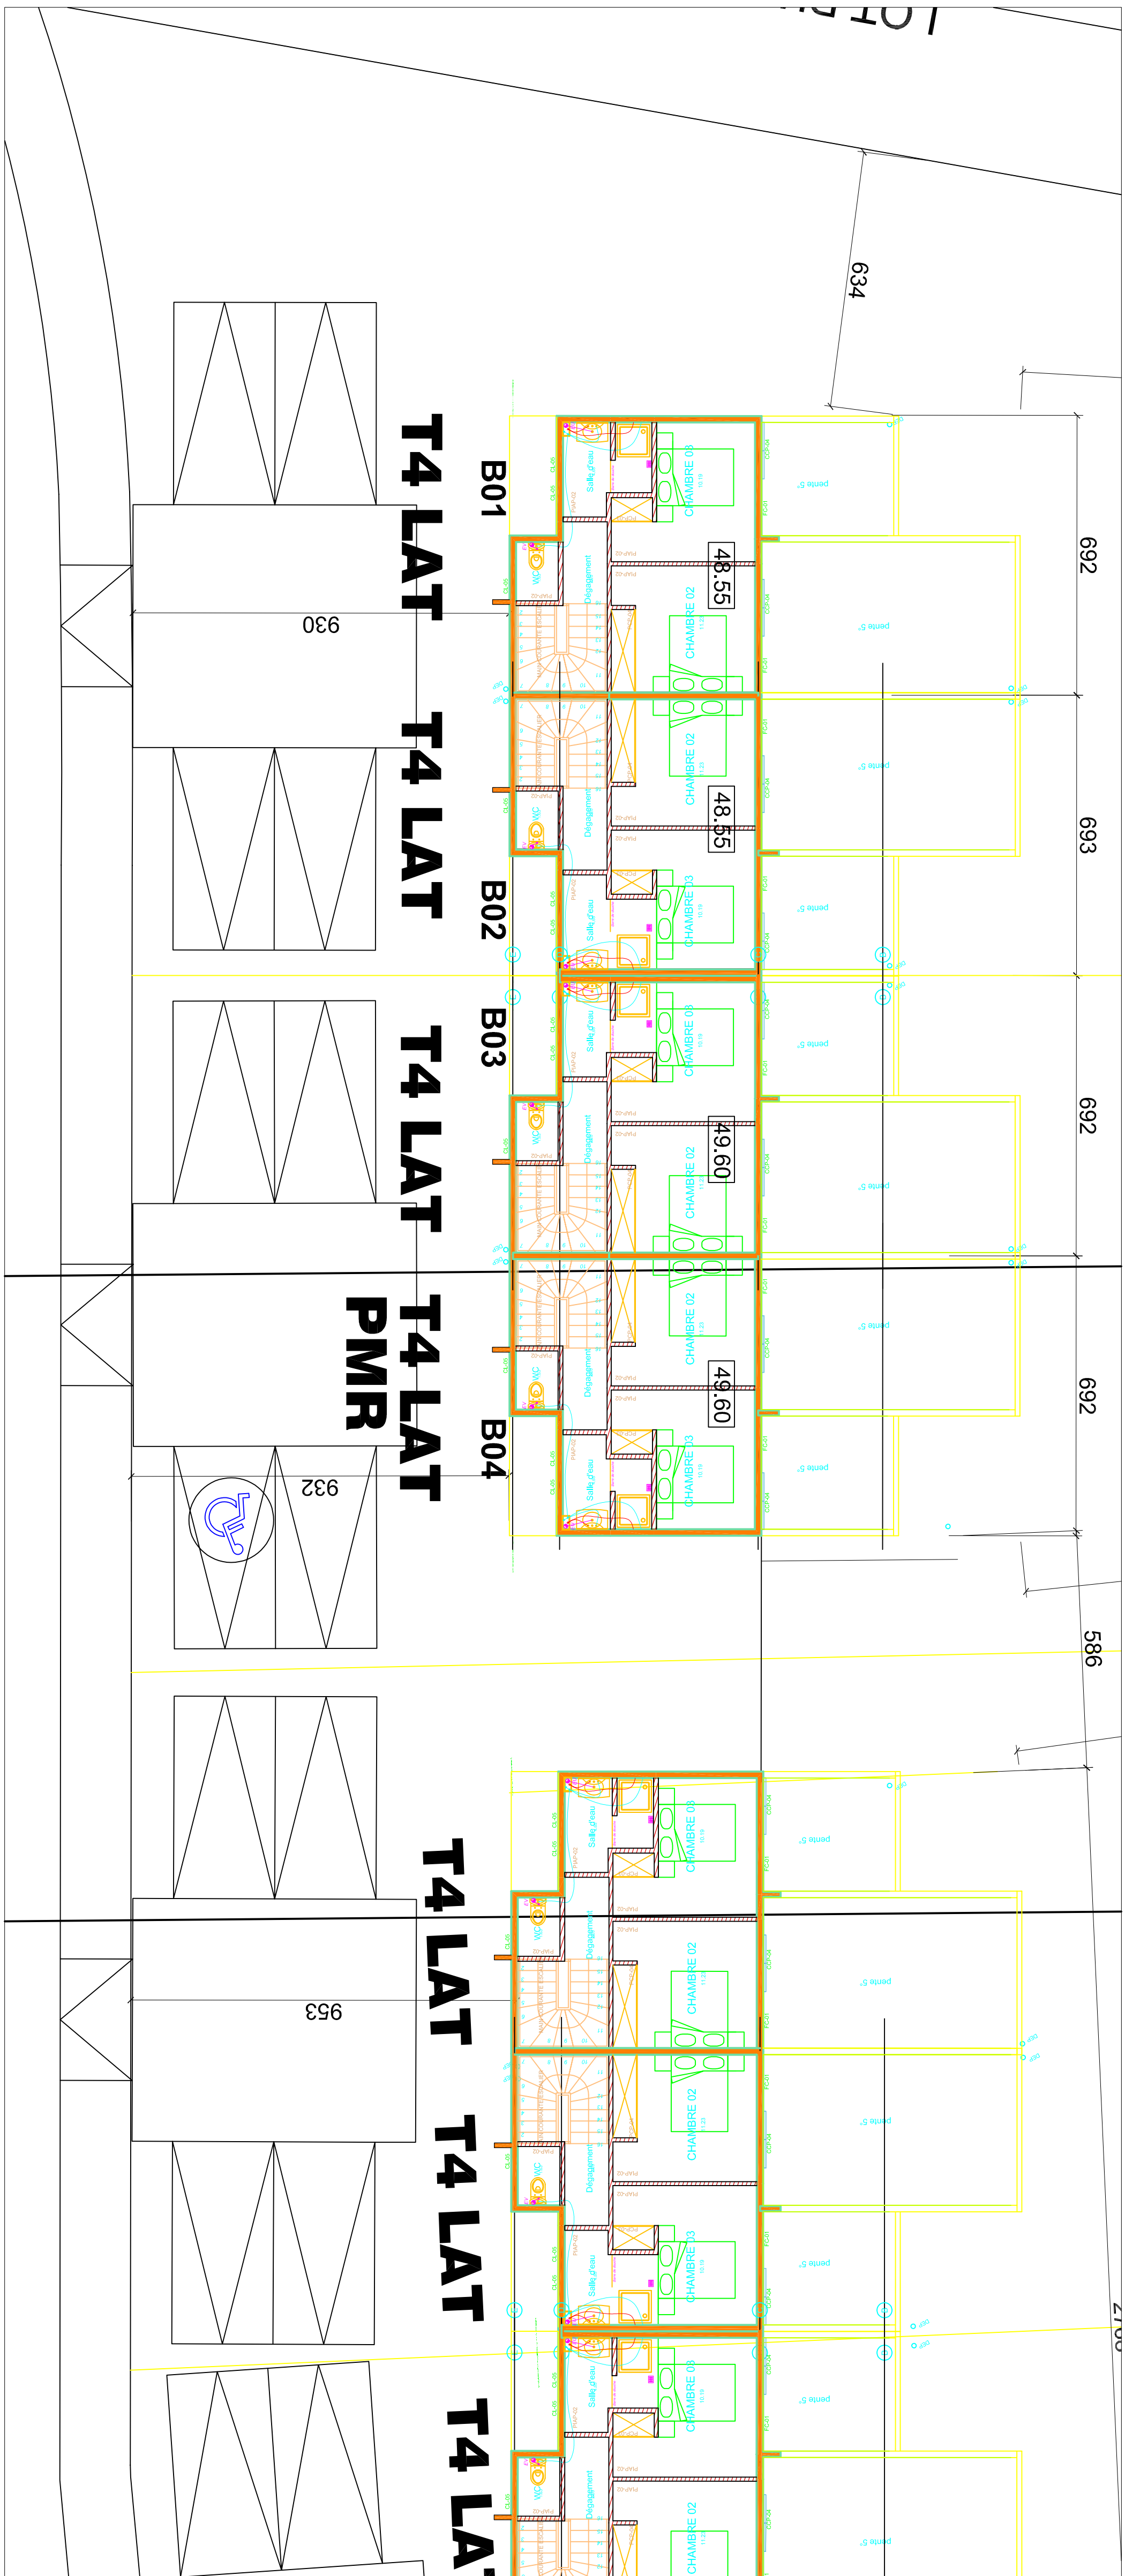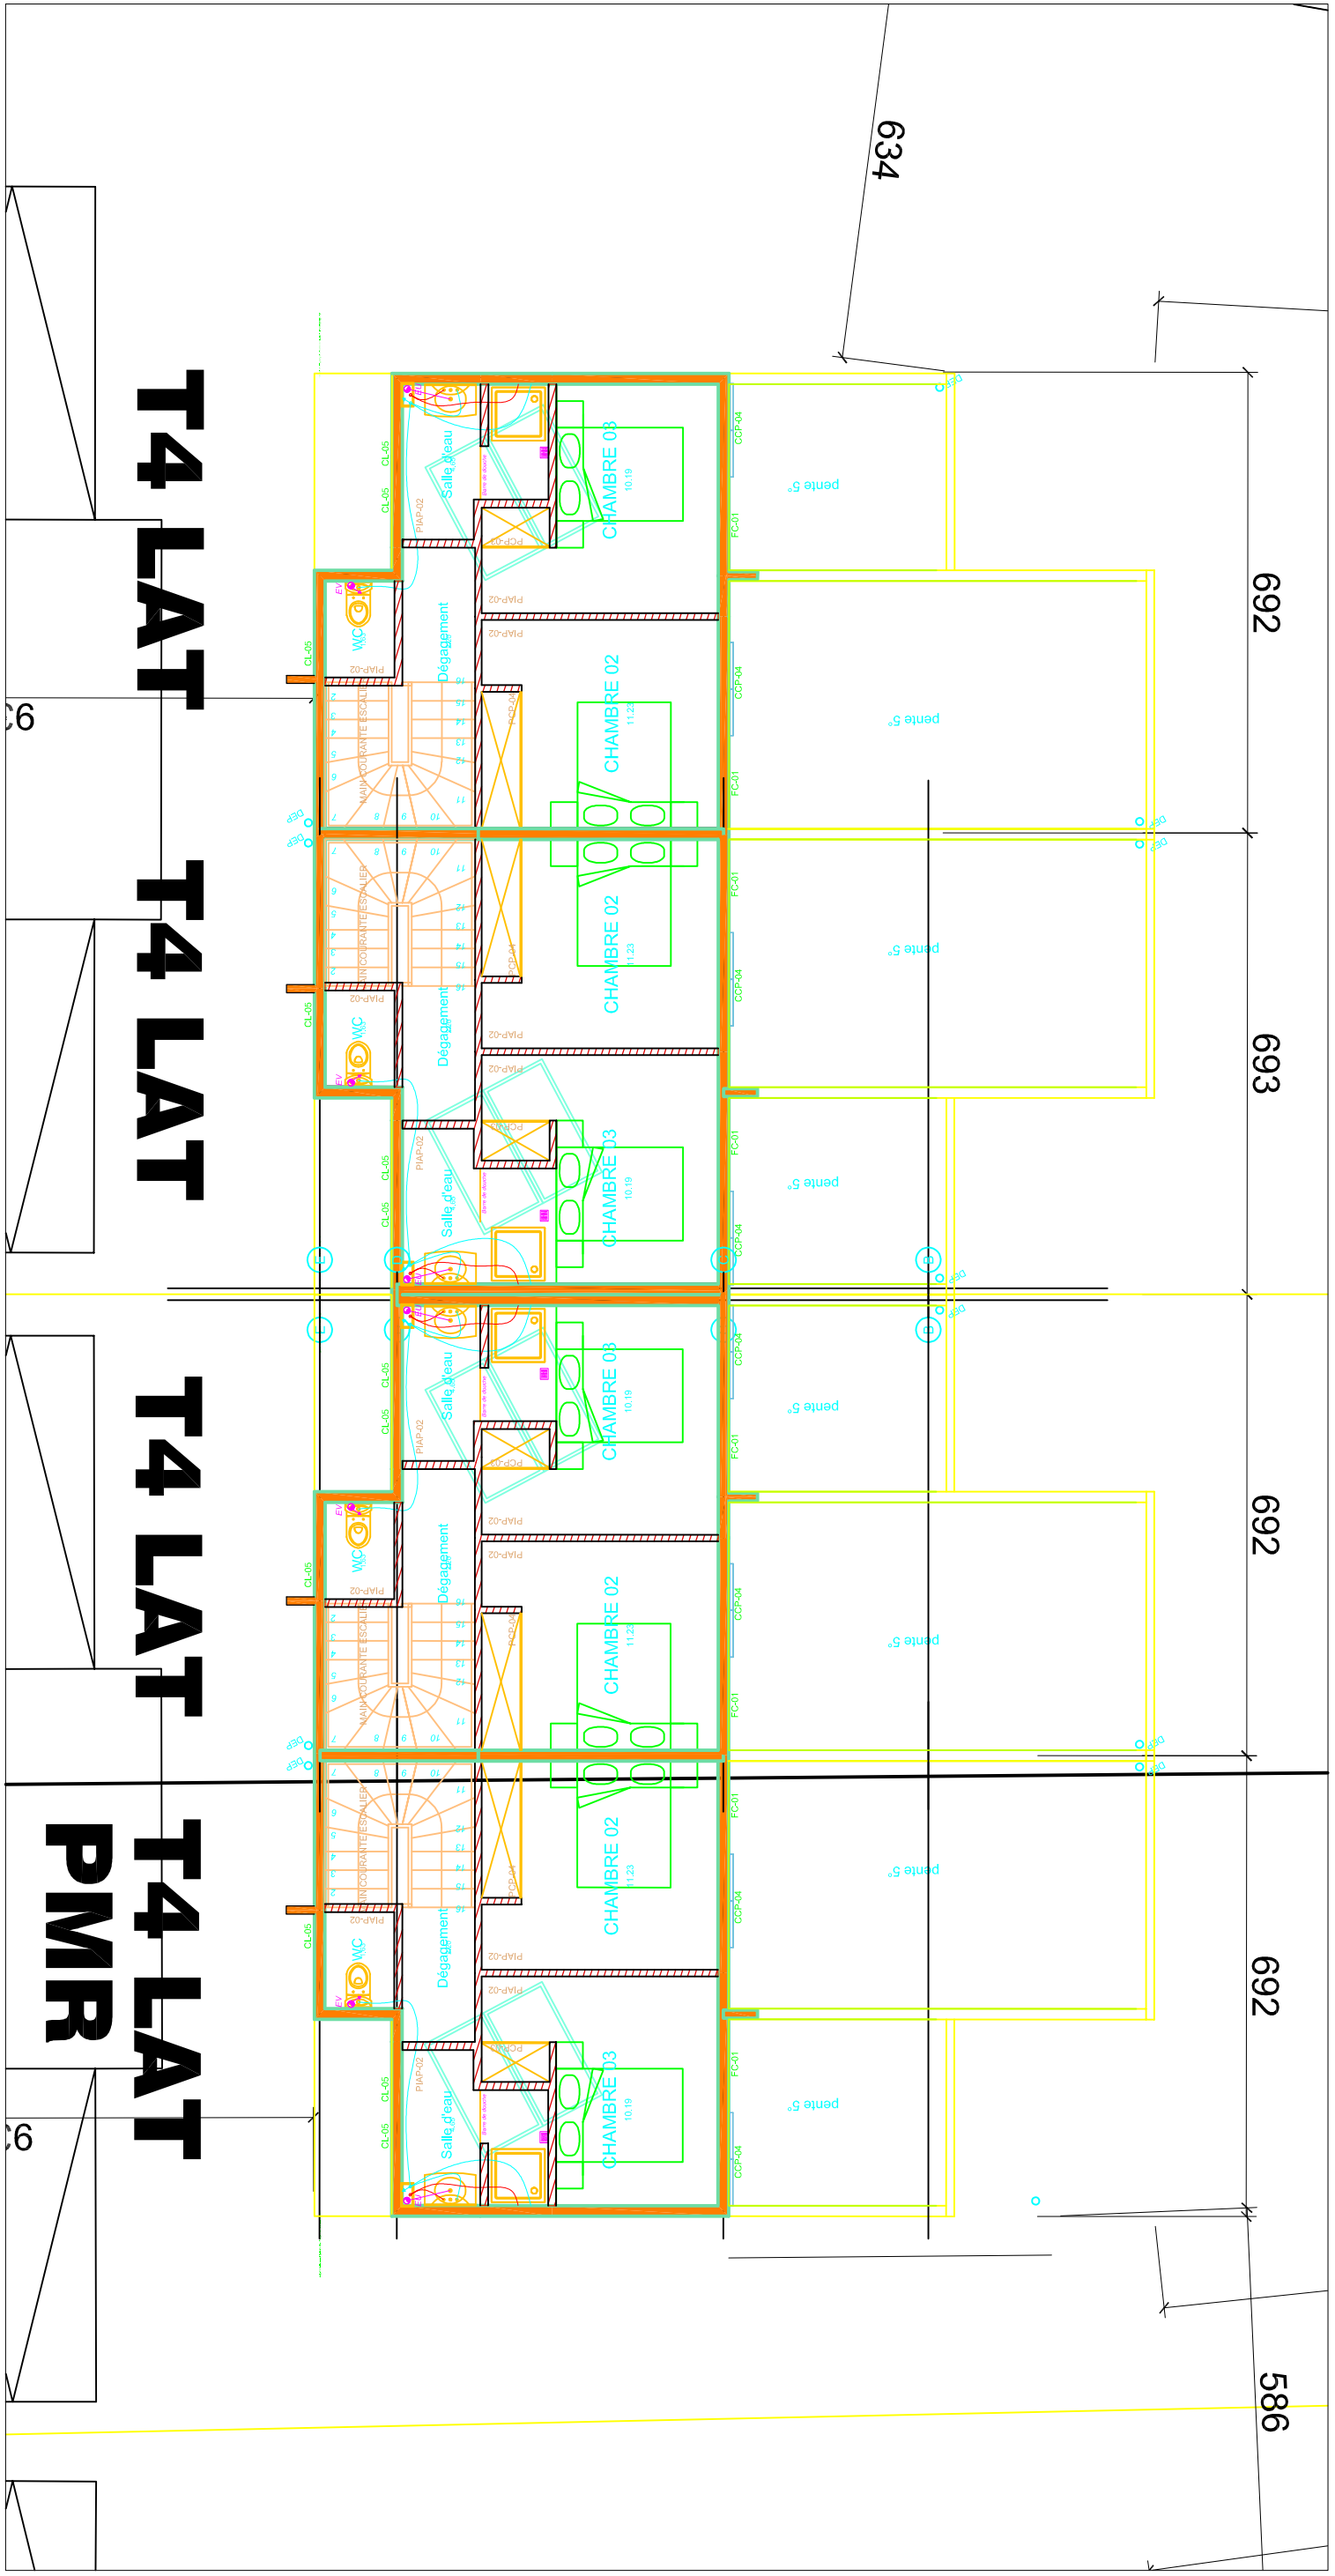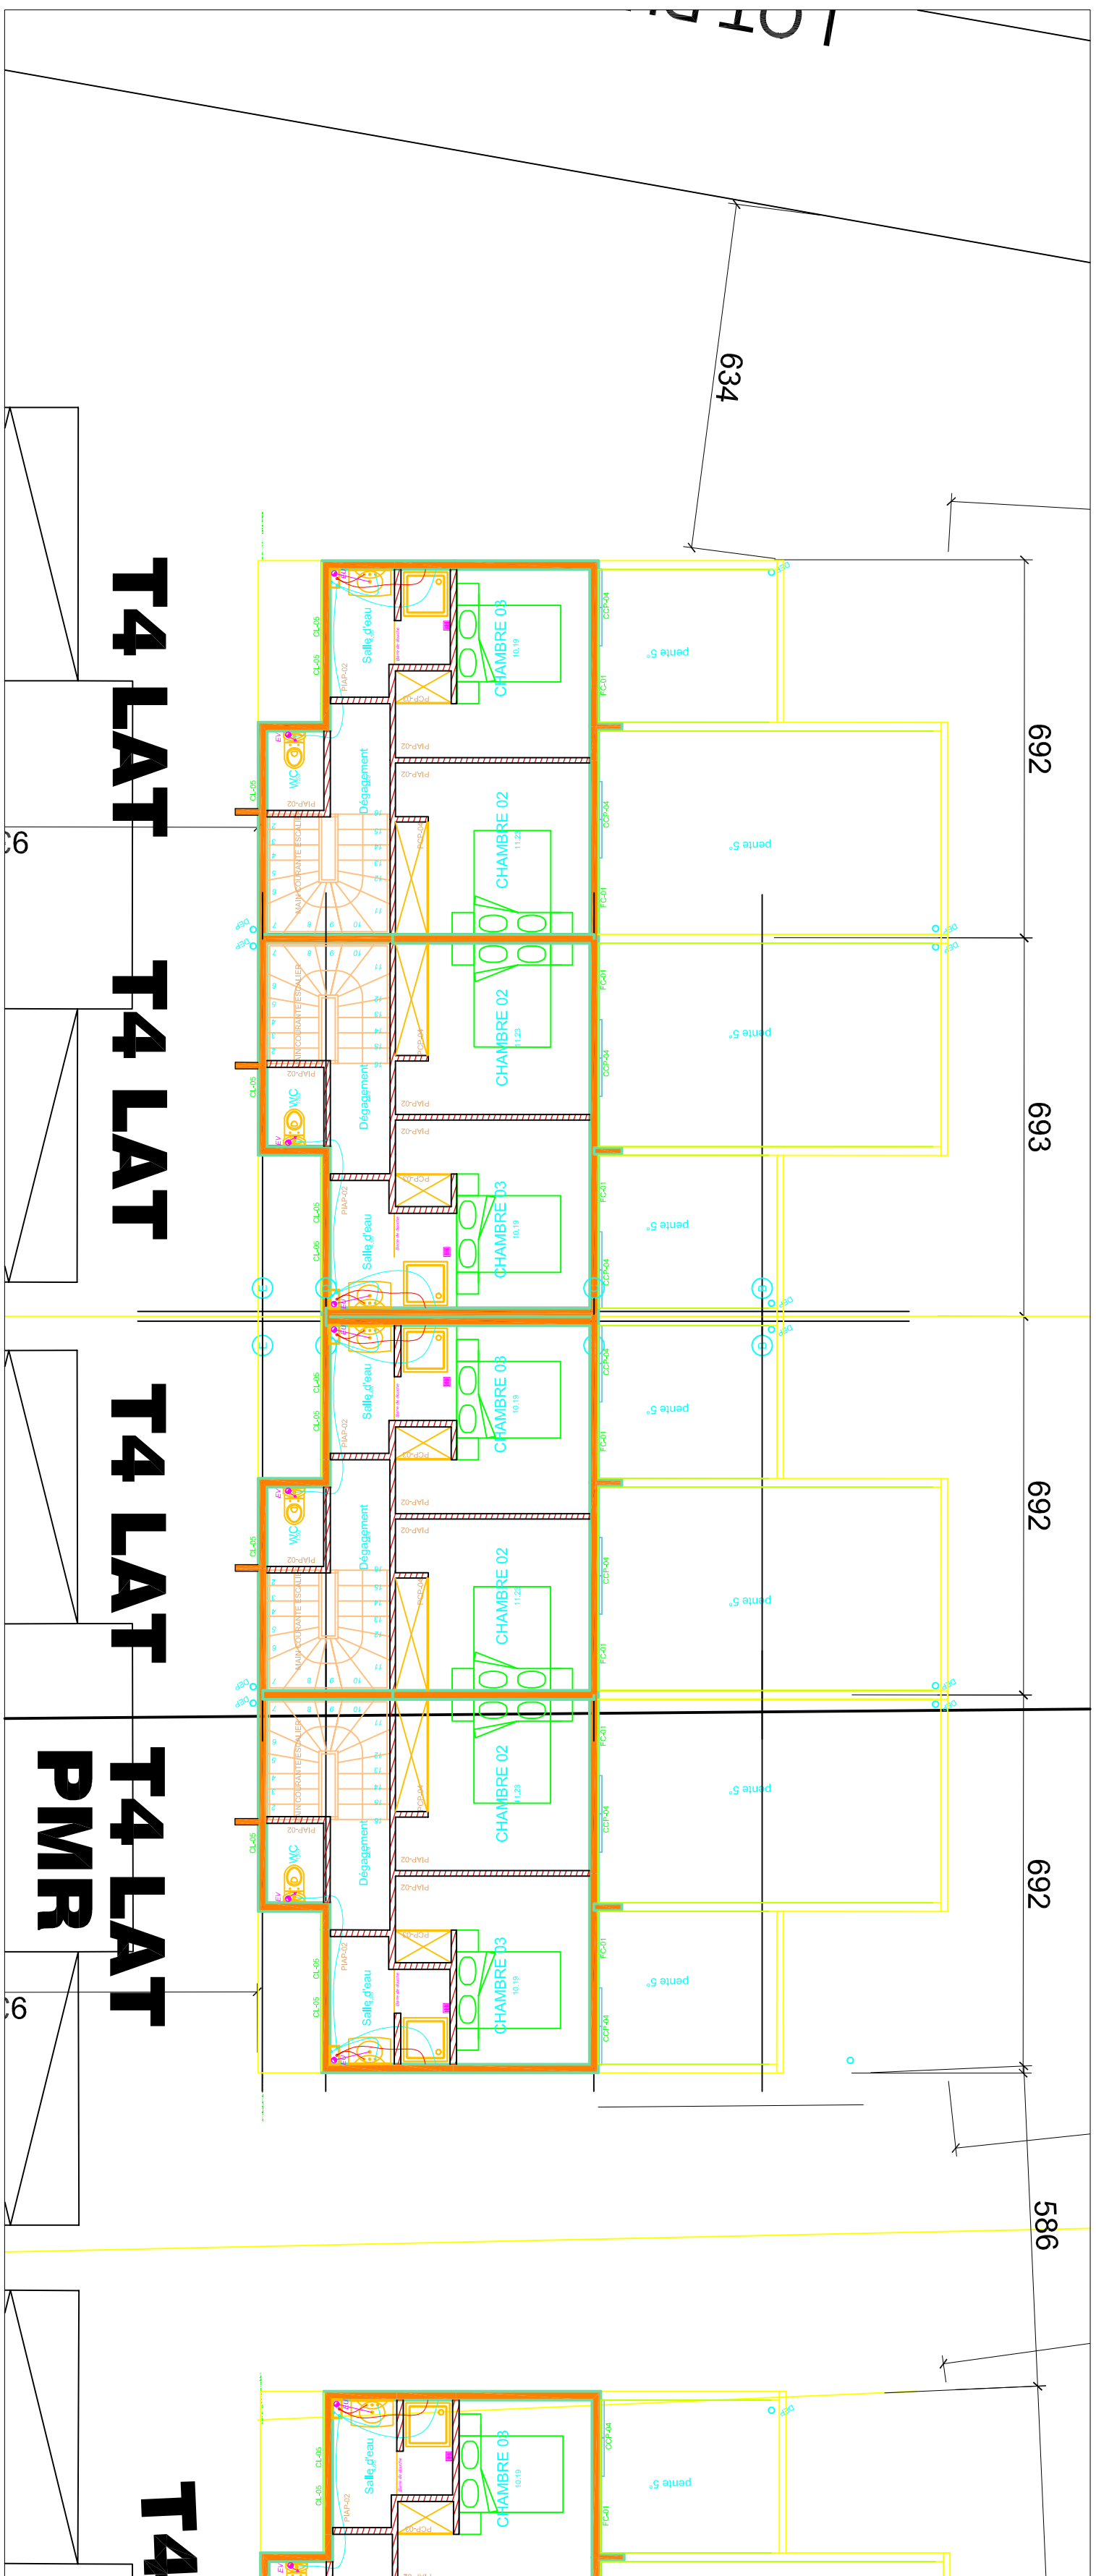

DISTRIBUTION - Rez-de-Chaussée

DISTRIBUTION - Etage

DISTRIBUTION - Toiture



TERritoire DE LA NOUVELLE CALÉDONIE
PROVINCE SUD


RAVALEMENT DE FAÇADES DE LA
RESIDENCE " ILE DIE "


PLANS DE DISTRIBUTION - BATIMENT B

E					APS	
D					APD	
C					PC	
B					DCE	
A					PEO	
INDICE	DATE	NATURE DE L'AMODIFICATION	VISA	DOE		


Echelle:	Date: Septembre 2025	N° de Plan	AR 03	INDICE
----------	----------------------	------------	-------	--------




TERritoire DE LA NOUVELLE - CALÉDONIE				
PROVINCE SUD				
				
RAVALEMENT DE FAÇADES DE LA RESIDENCE " ILE DIE "				
PLANS DE DISTRIBUTION - BATIMENT C				
E				APS
D				APD
C				PC
B				DCE
A				PEO
INDICE	DATE	NATURE DE LA MODIFICATION	VISA	DOE
Échelle:		Date: Septembre 2025	N° de plan	INDICE
			AR 04	

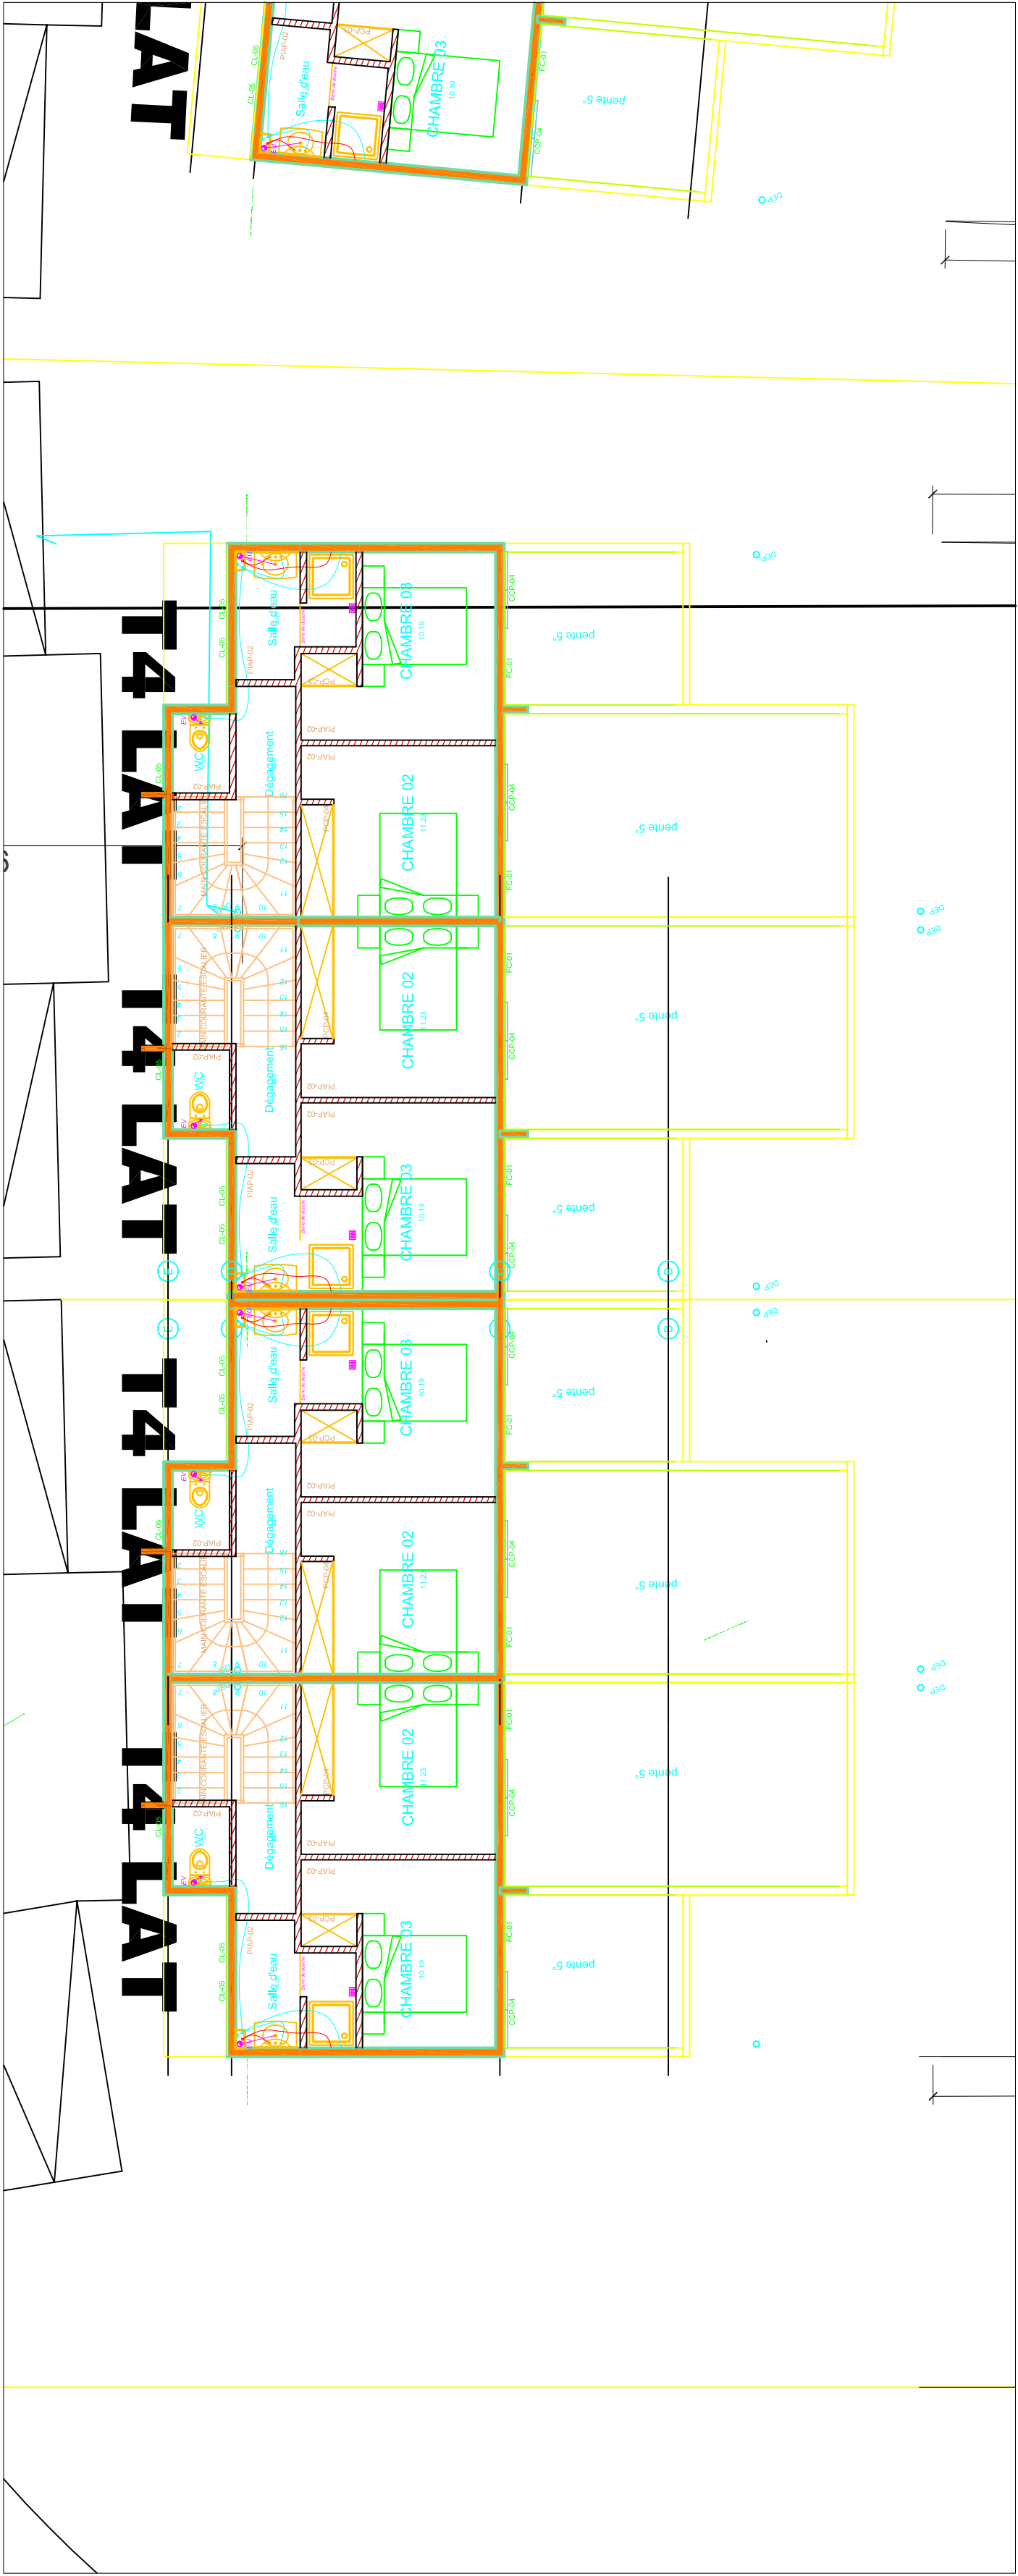


DISTRIBUTION - Etage

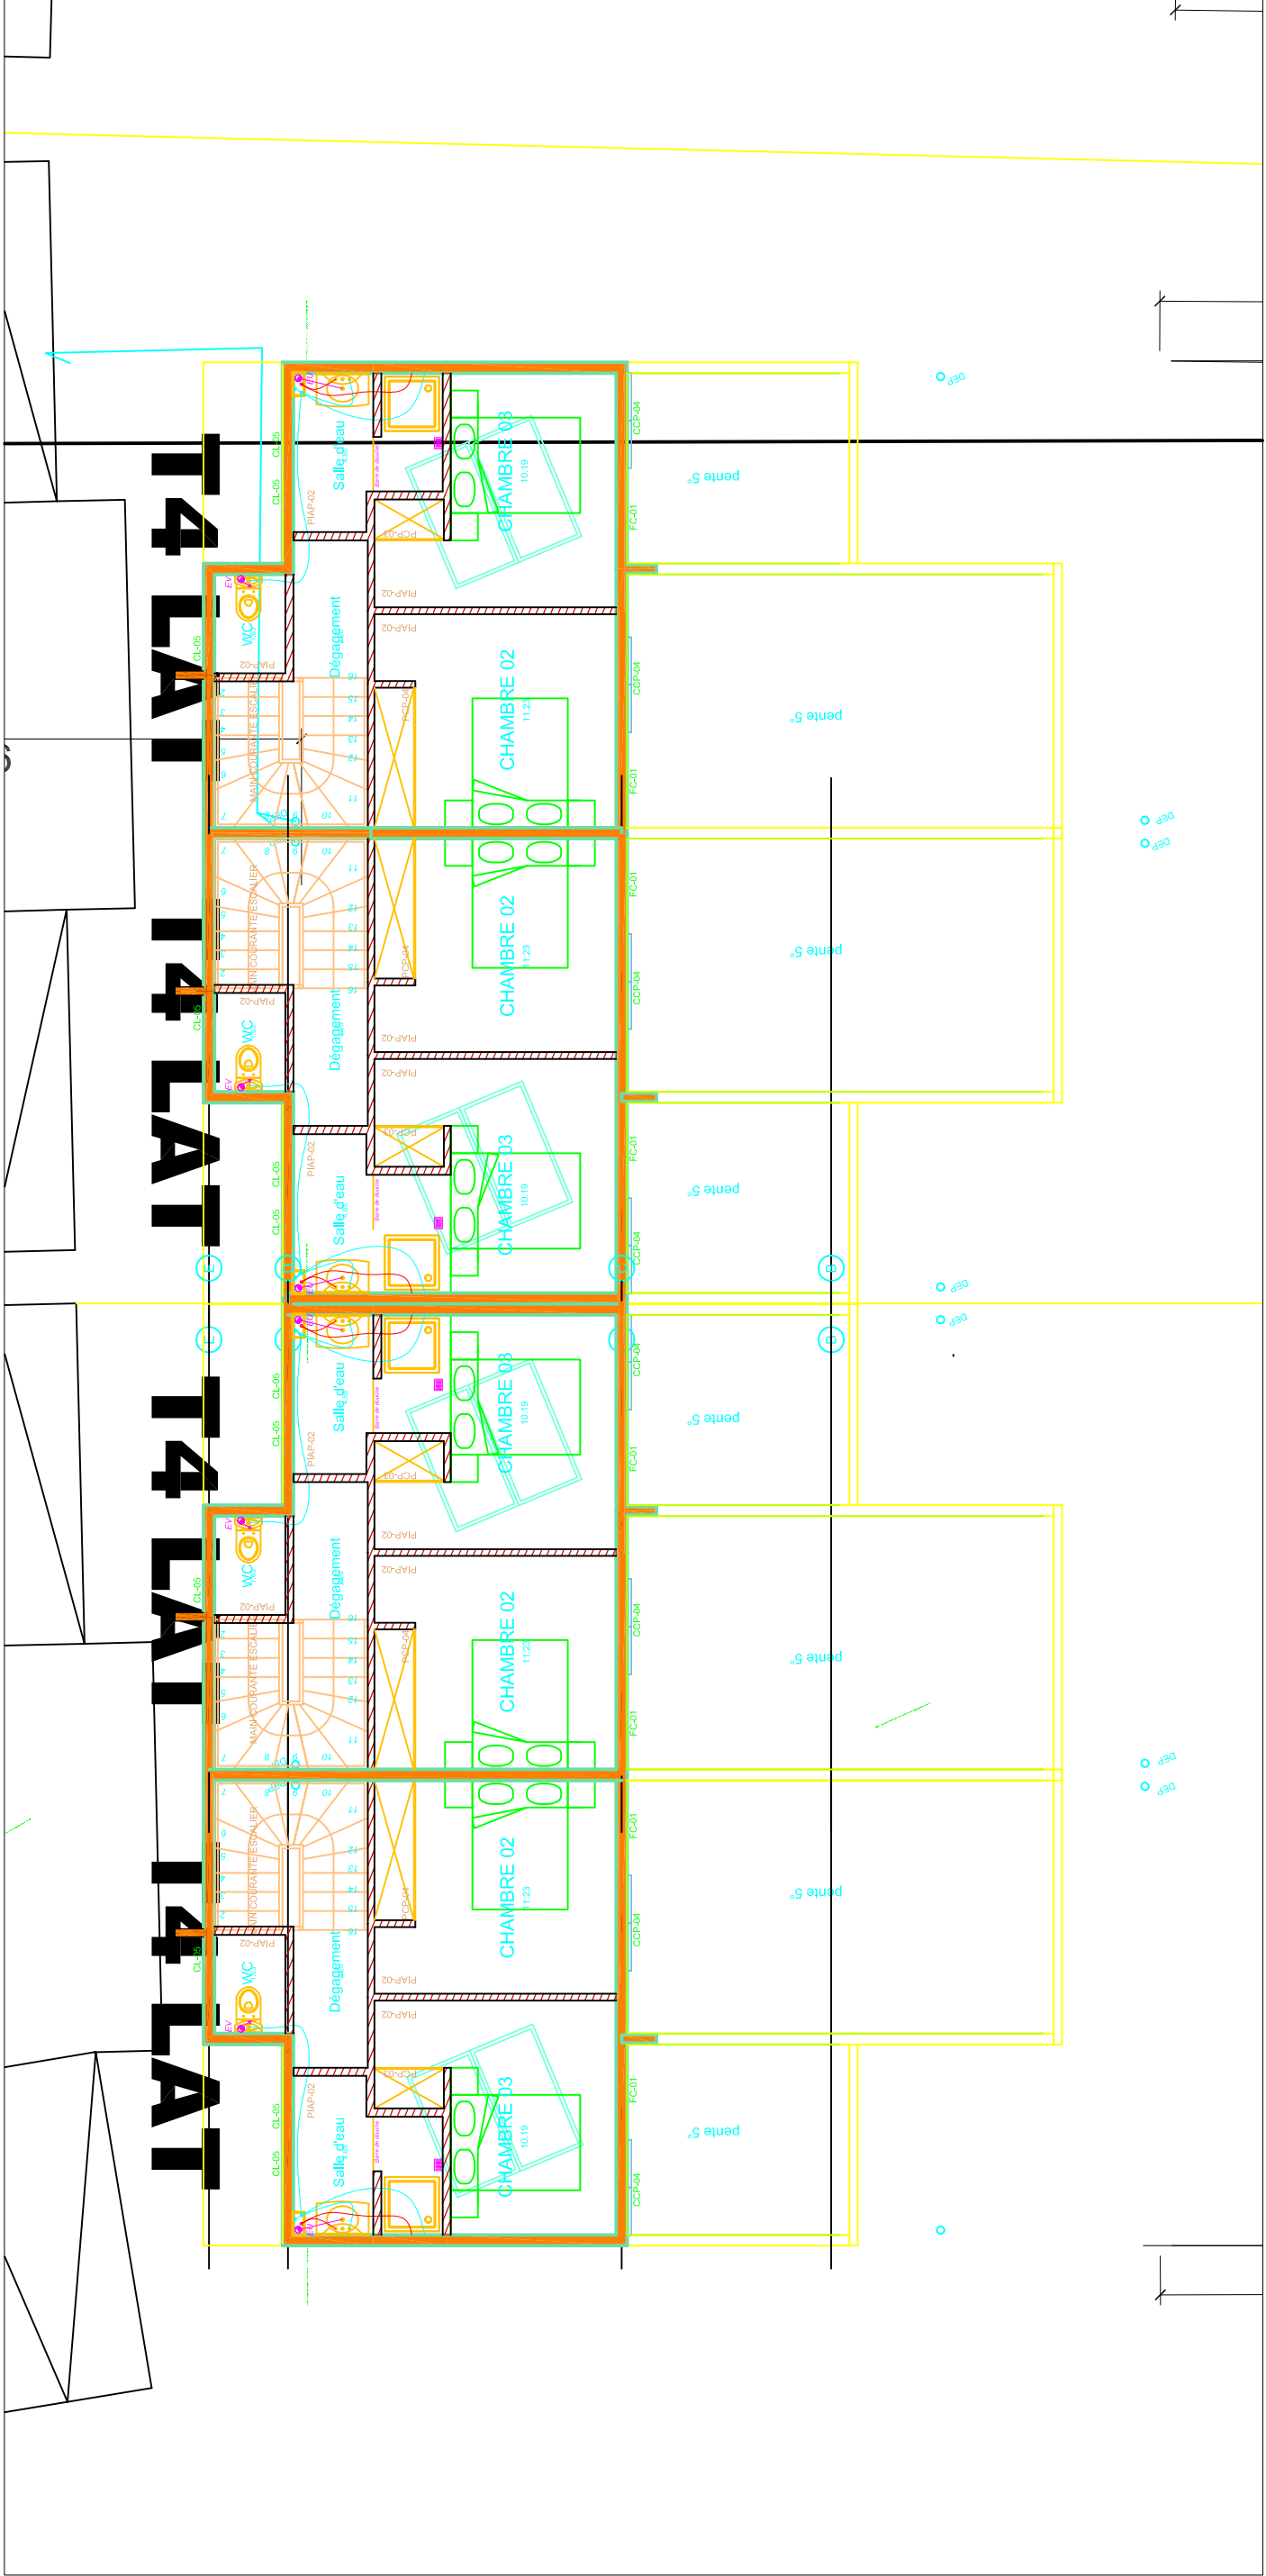

DISTRIBUTION - Toiture

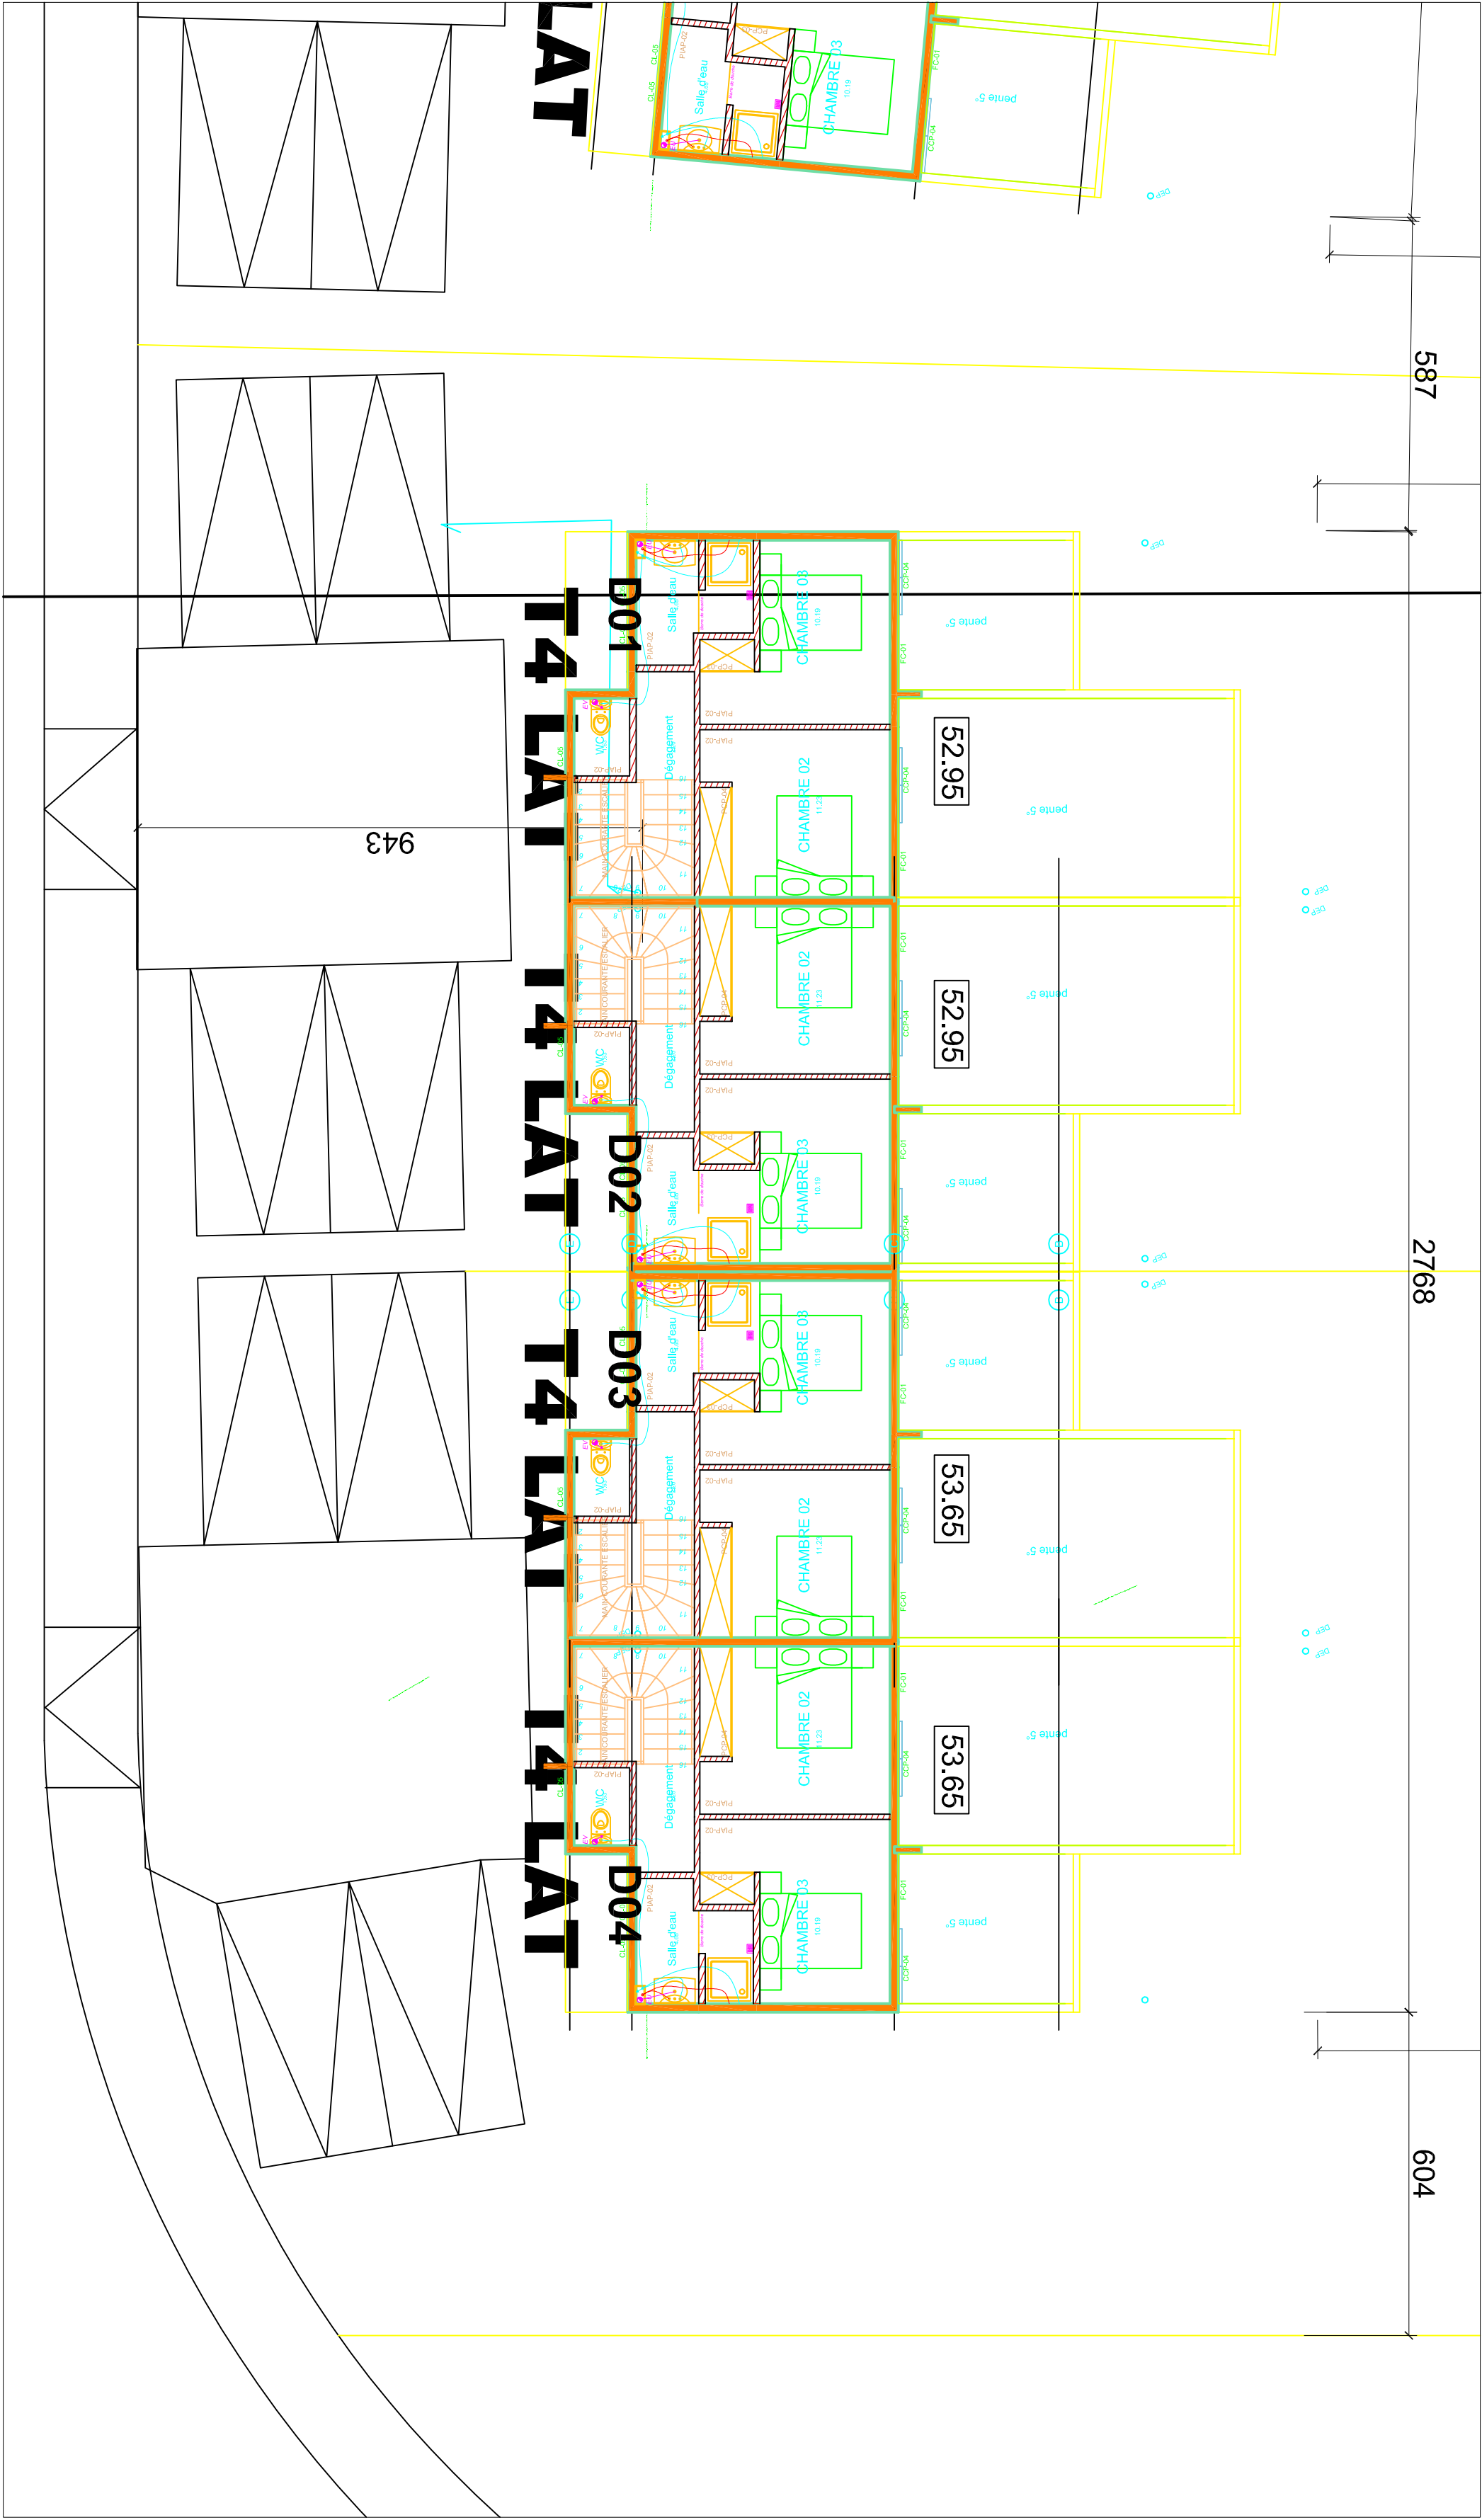


DISTRIBUTION - Rez-de-Chaussée

TERritoire DE LA NOUVELLE - CALEDONIE									
PROVINCE SUD									
									
RAVALEMENT DE FACADES DE LA RESIDENCE " ILE DIE "									
PLANS DE DISTRIBUTION - BATIMENT D									
E								APS	
D								APD	
C								PC	
B								DCE	
A								PEO	
INDICE	DATE	NATURE DE LA MODIFICATION				VISA	DOE		
Echelle:									INDICE
Date: Septembre 2025			N° de plan			AR 05			



PROVINCE SUD



RAVALEMENT DE FACADES DE LA RESIDENCE " ILE DIE "

PLANS DE DISTRIBUTION - BATIMENT E

E					APS
D					APD
C					PC
B					DCE
A					PEO
INDICE	DATE	NATURE DE LA MODIFICATION		VISA	DOE

Emetteur: _____

Date: Septembre 2025

N° de plan

AR 06


INDICE



DISTRIBUTION - Etage




DISTRIBUTION - Toiture

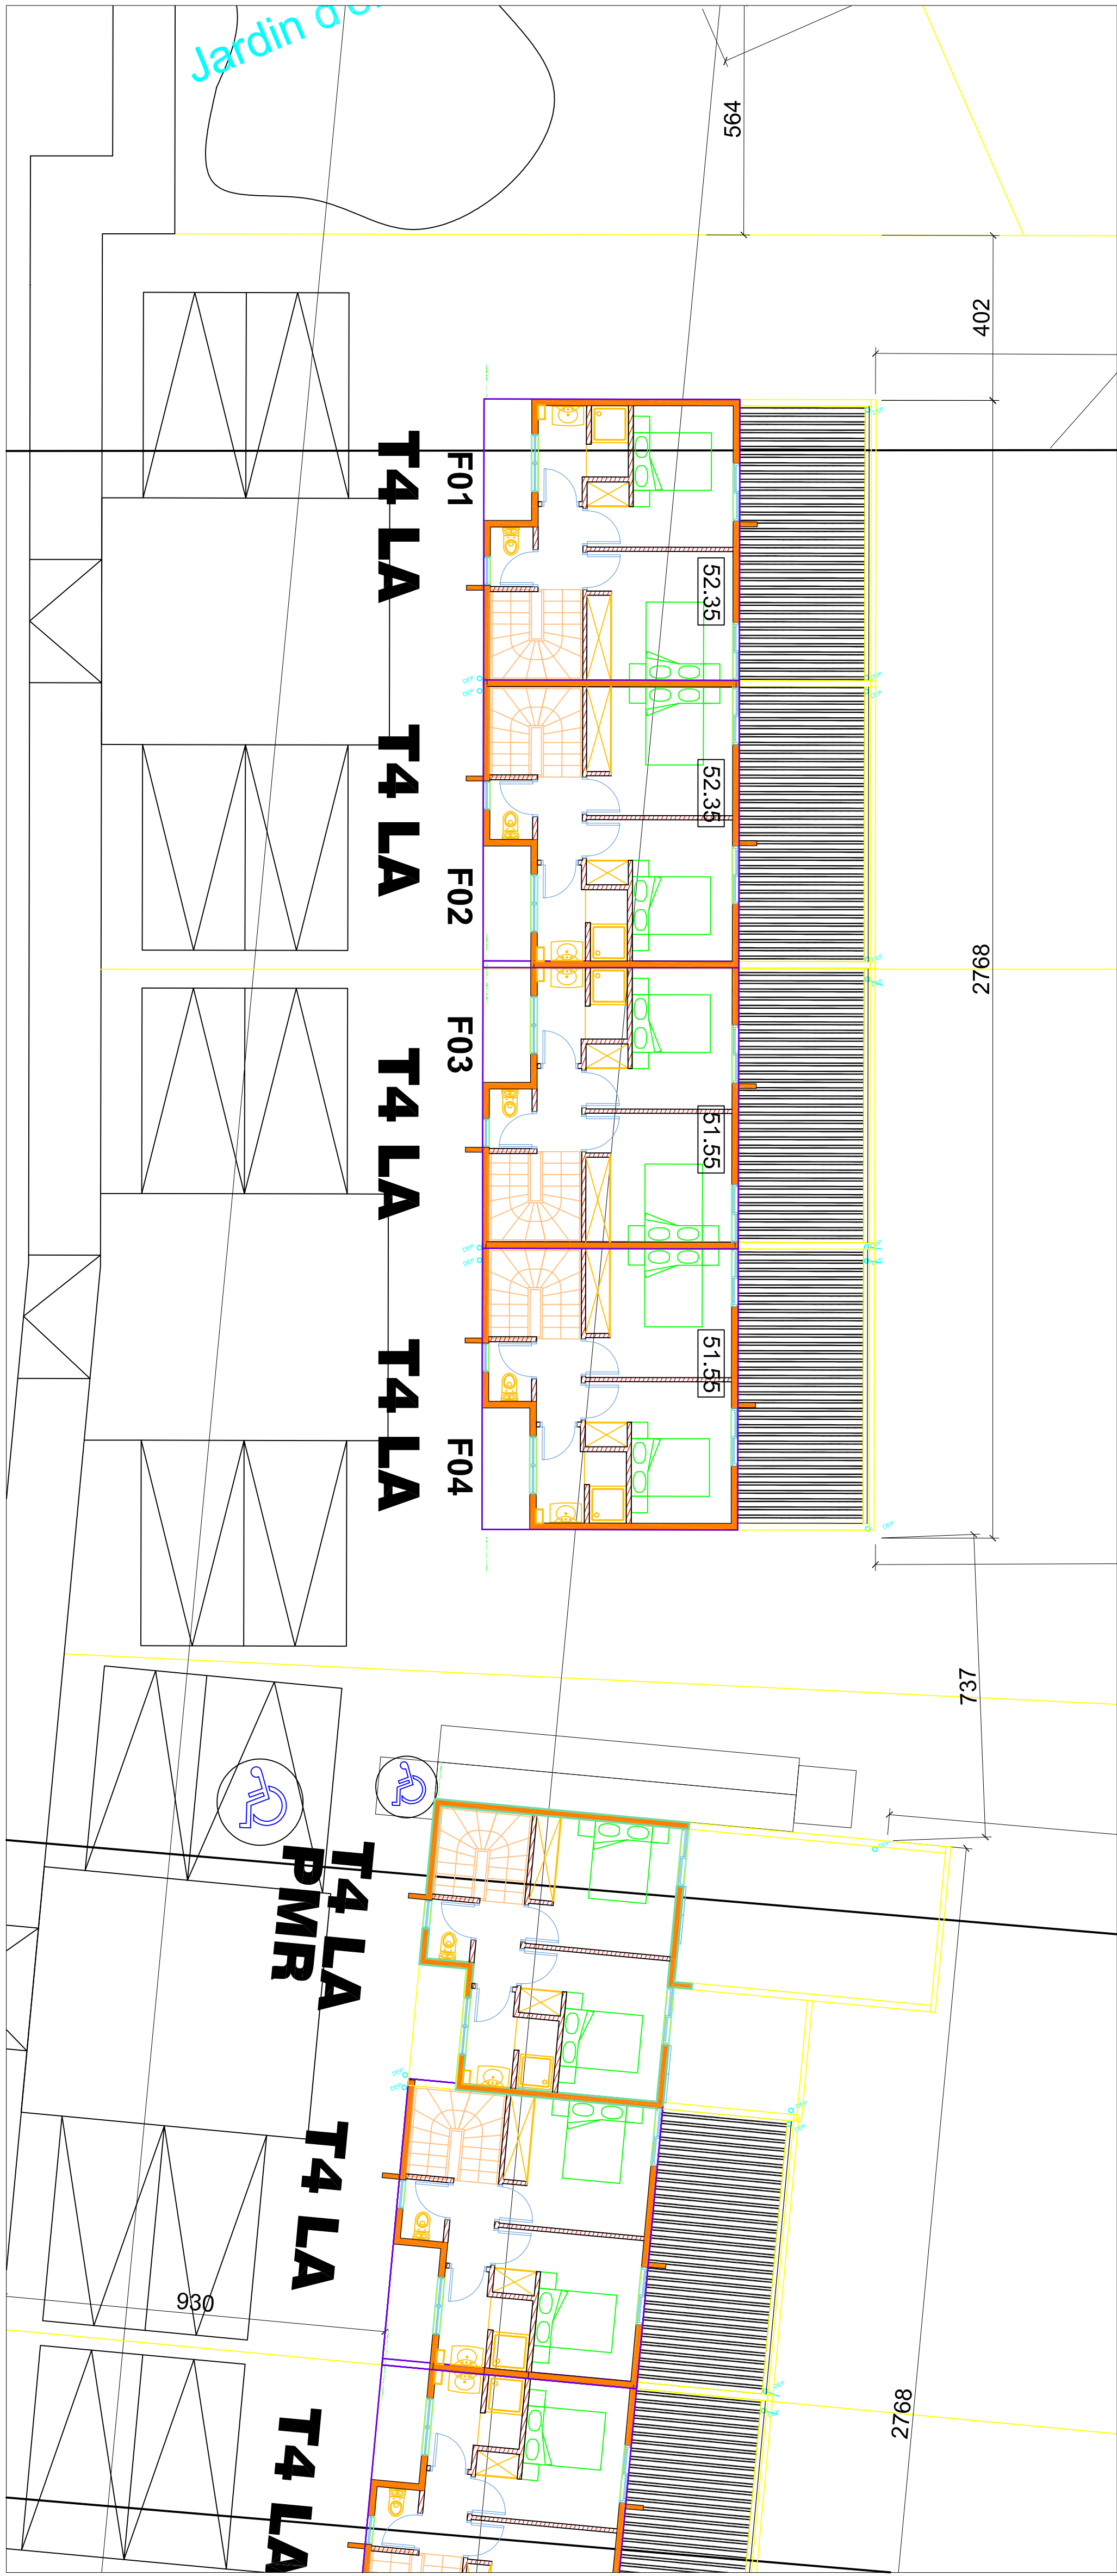

DISTRIBUTION - Rez-de-Chaussée

TERritoire de la NOUVELLE CALÉDONIE

PROVINCE SUD



RAVALEMENT DE FACADES DE LA

RESIDENCE " ILE DIE "

PLANS DE DISTRIBUTION - BATIMENT F

E		APS
D		APD
C		PC
B		DCE
A		PEO
INDICE	DATE	NATURE DE LA MODIFICATION
	VISA	DOE


Echelle:

Date: Septembre 2025


N° de plan

AR 07


INDICE

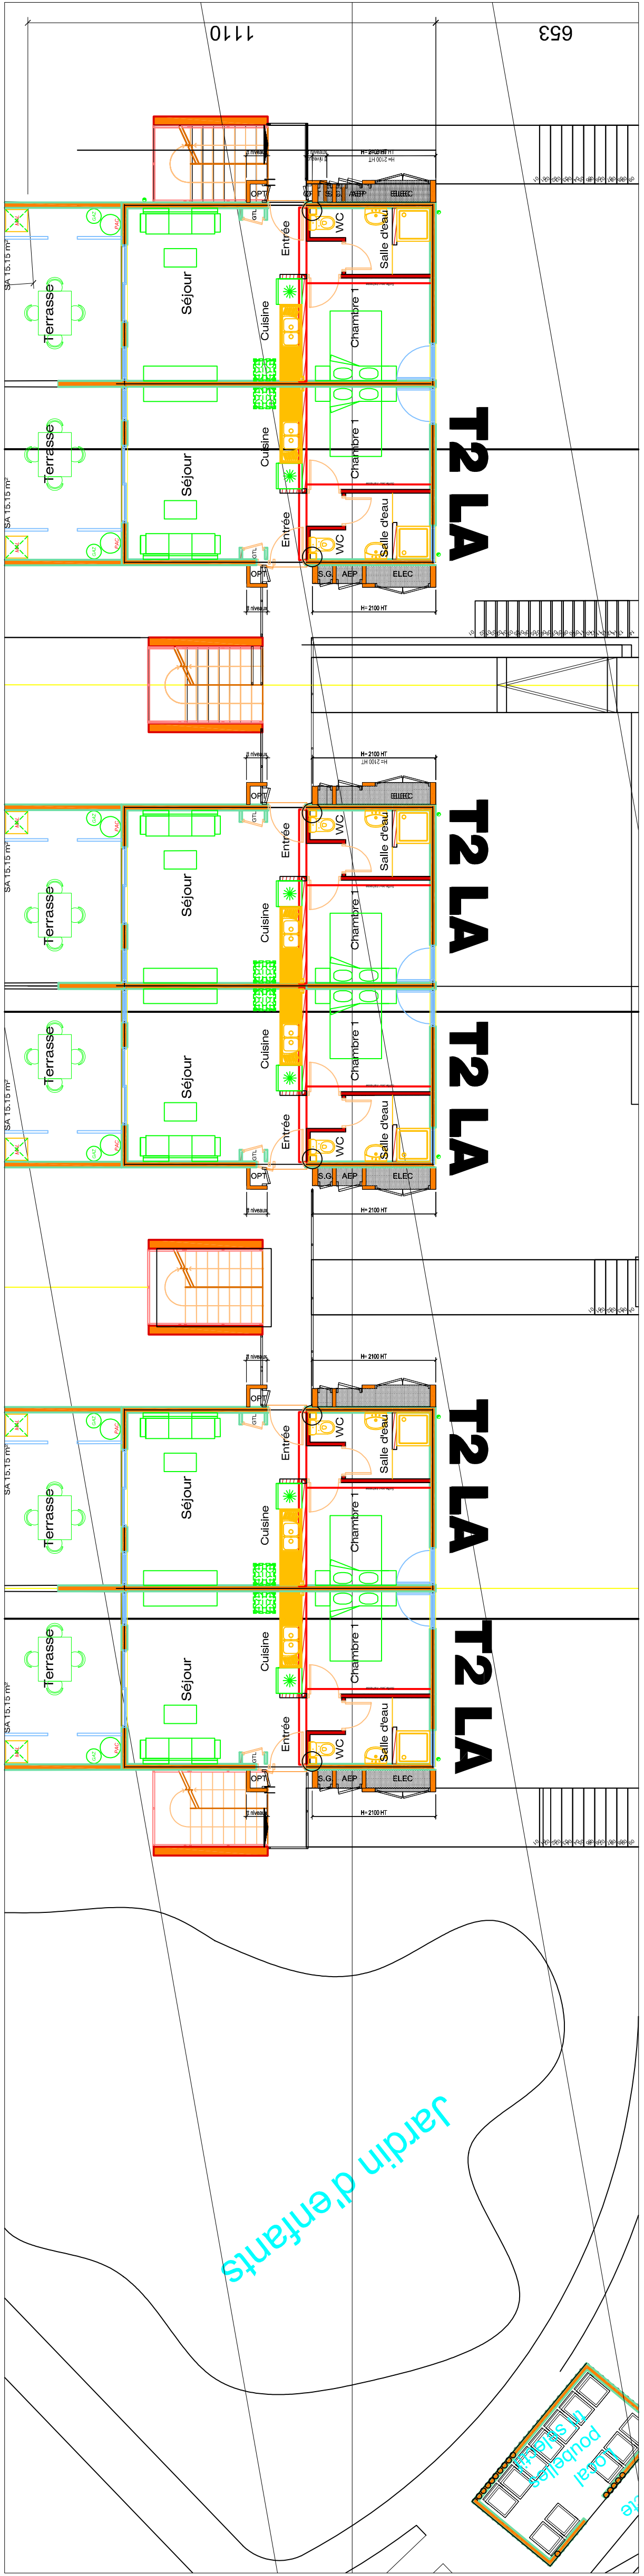


DISTRIBUTION - NIVEAU 46.45

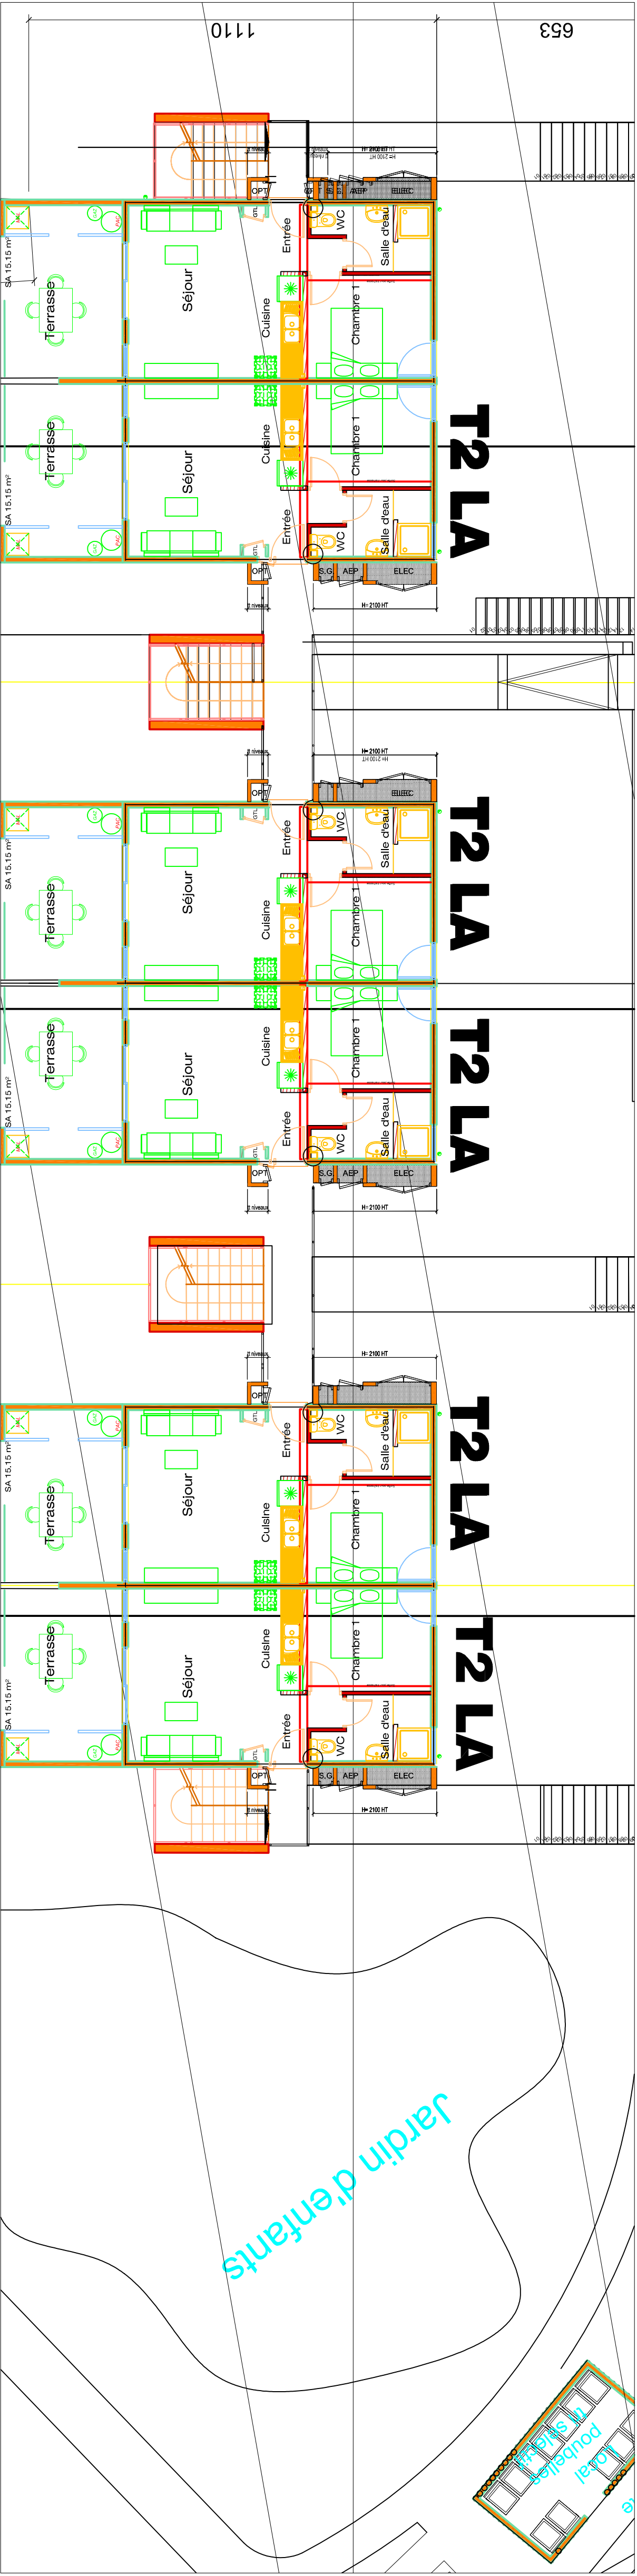

DISTRIBUTION - NIVEAU 43.75

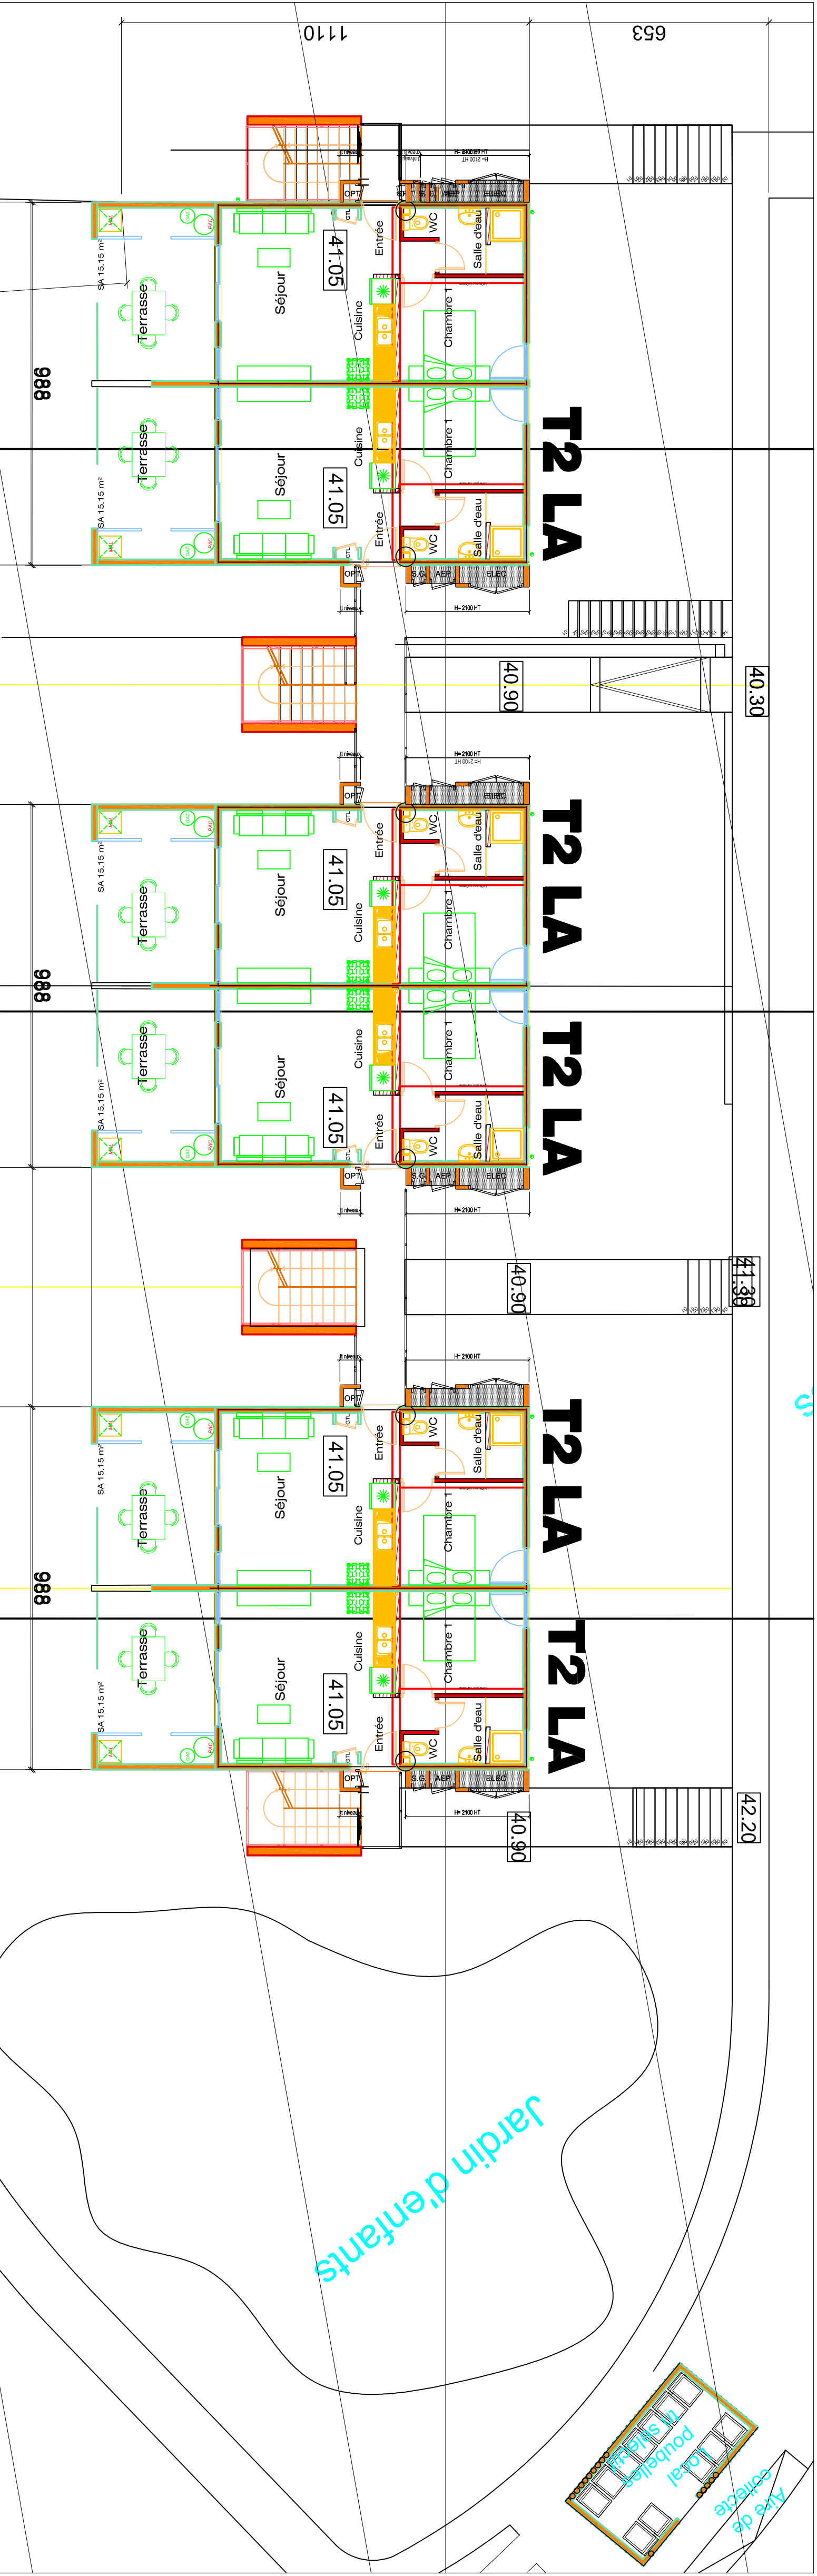




DISTRIBUTION - NIVEAU 41.05

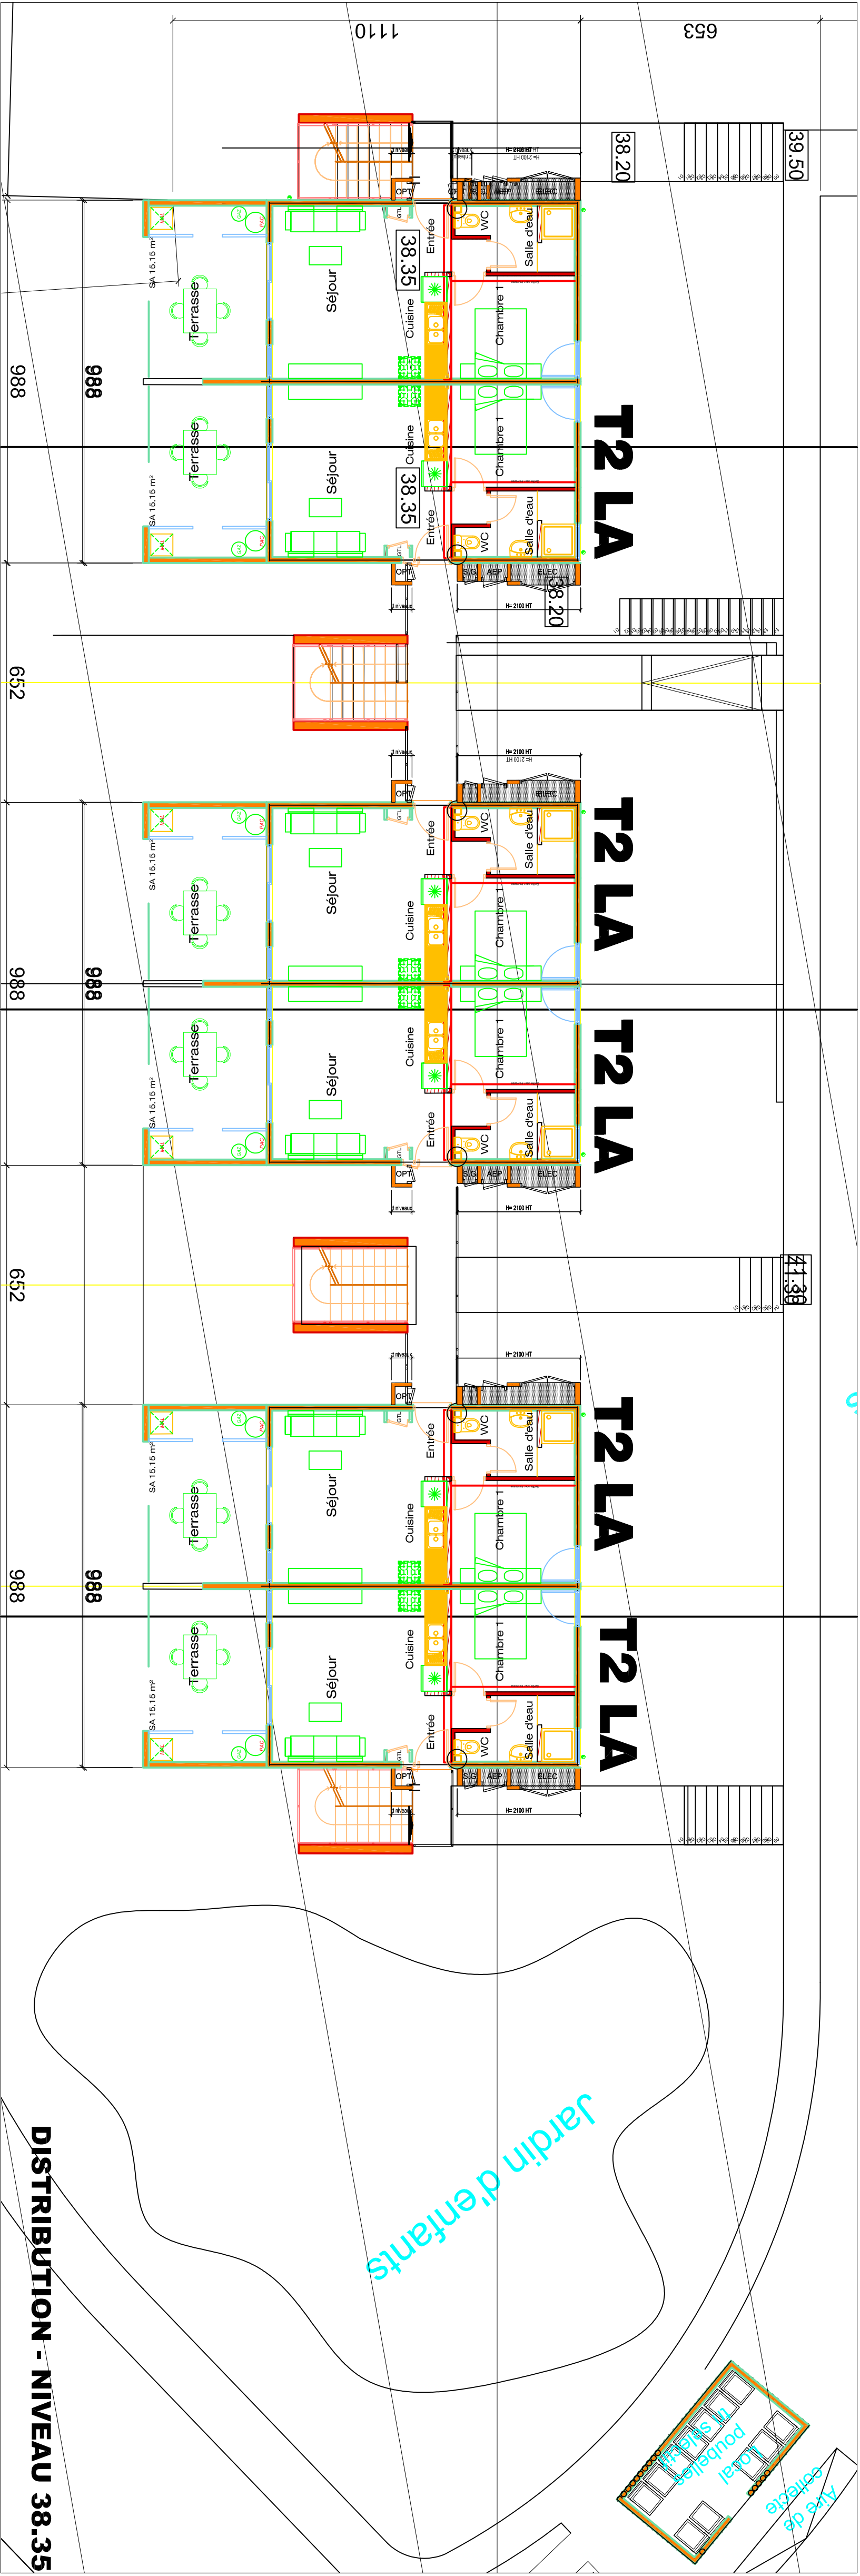

DISTRIBUTION - NIVEAU 38.35




E				APS
D				APD
C				PC
B				DCE
A				PEO
INDICE	DATE	NATURE DE LA MODIFICATION	VISA	DOE


Echelle:	Date: Septembre 2025	N° de plan	AR 09	INDICE
----------	----------------------	------------	-------	--------

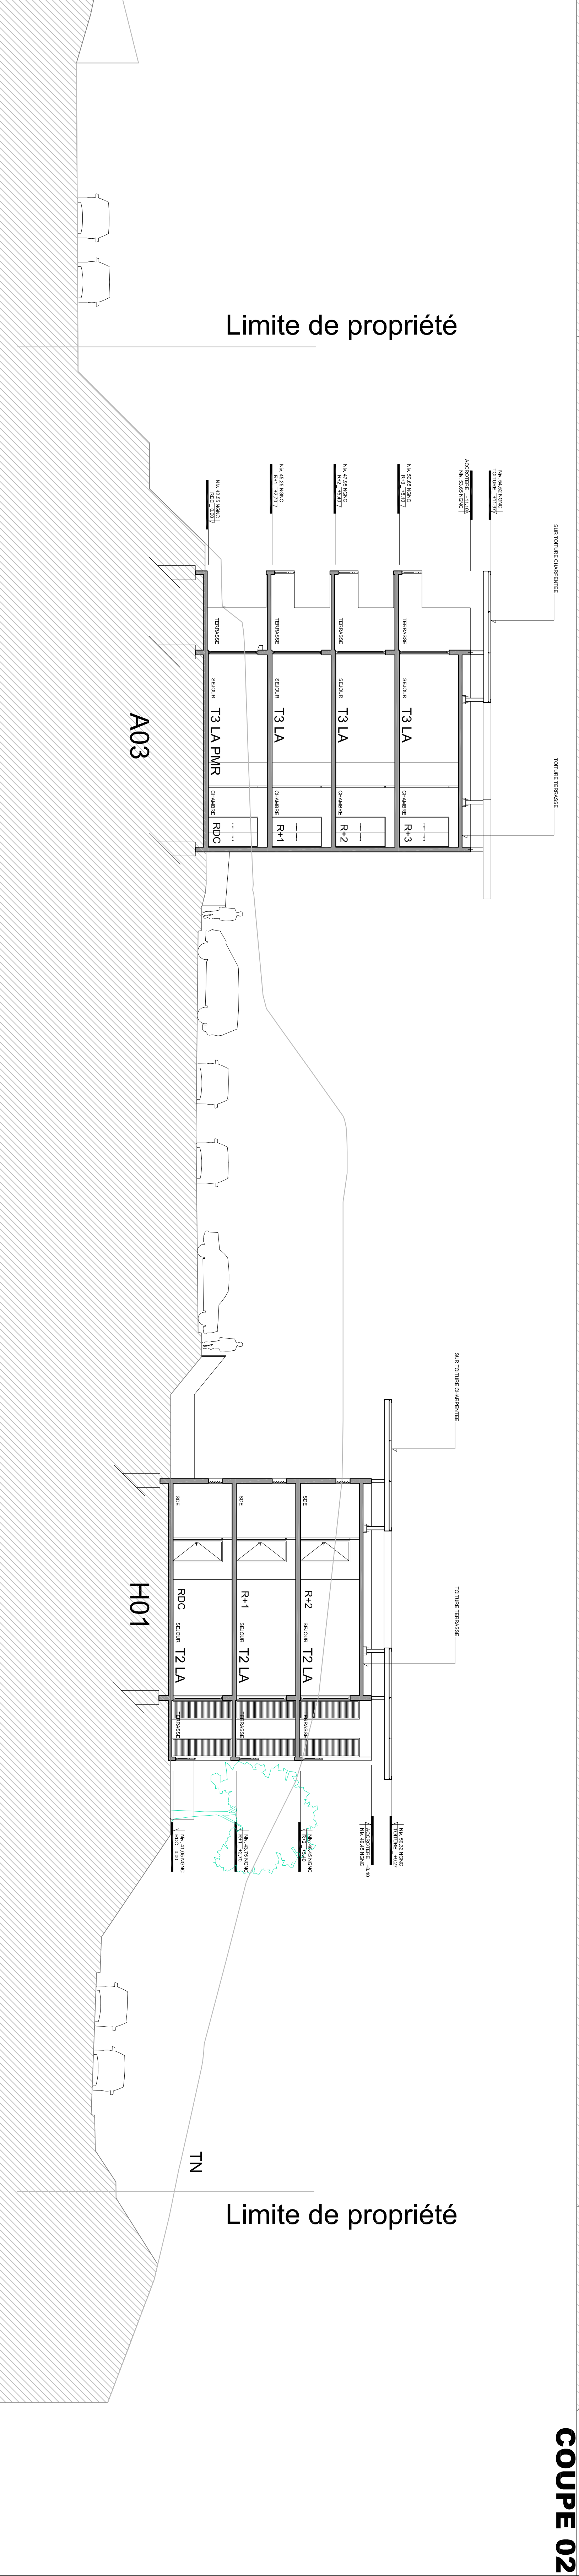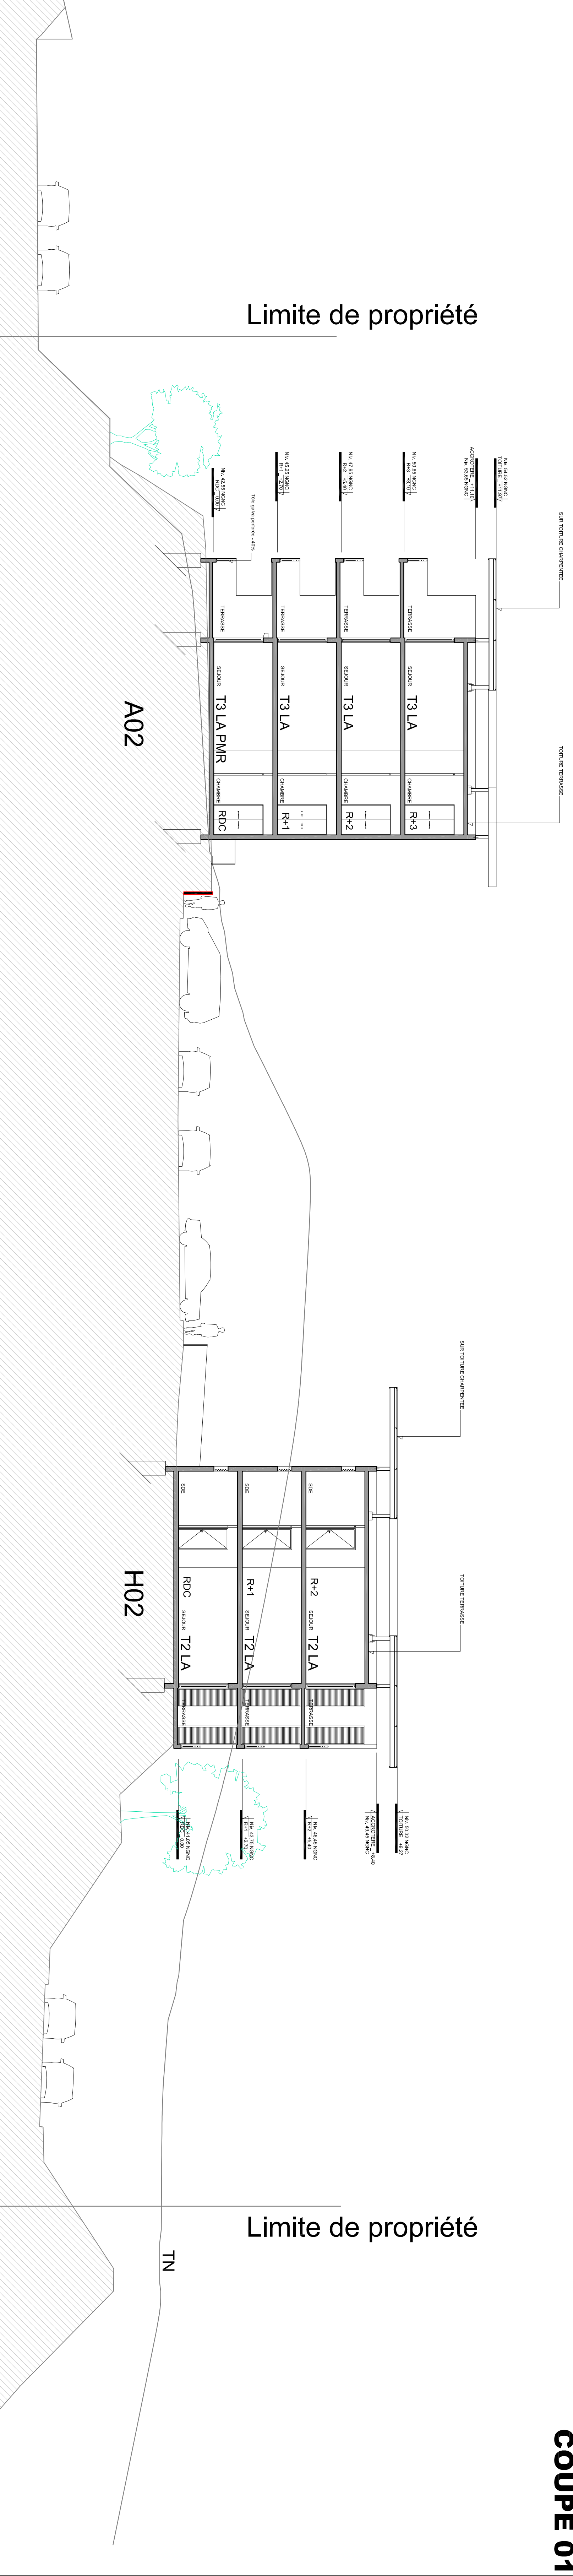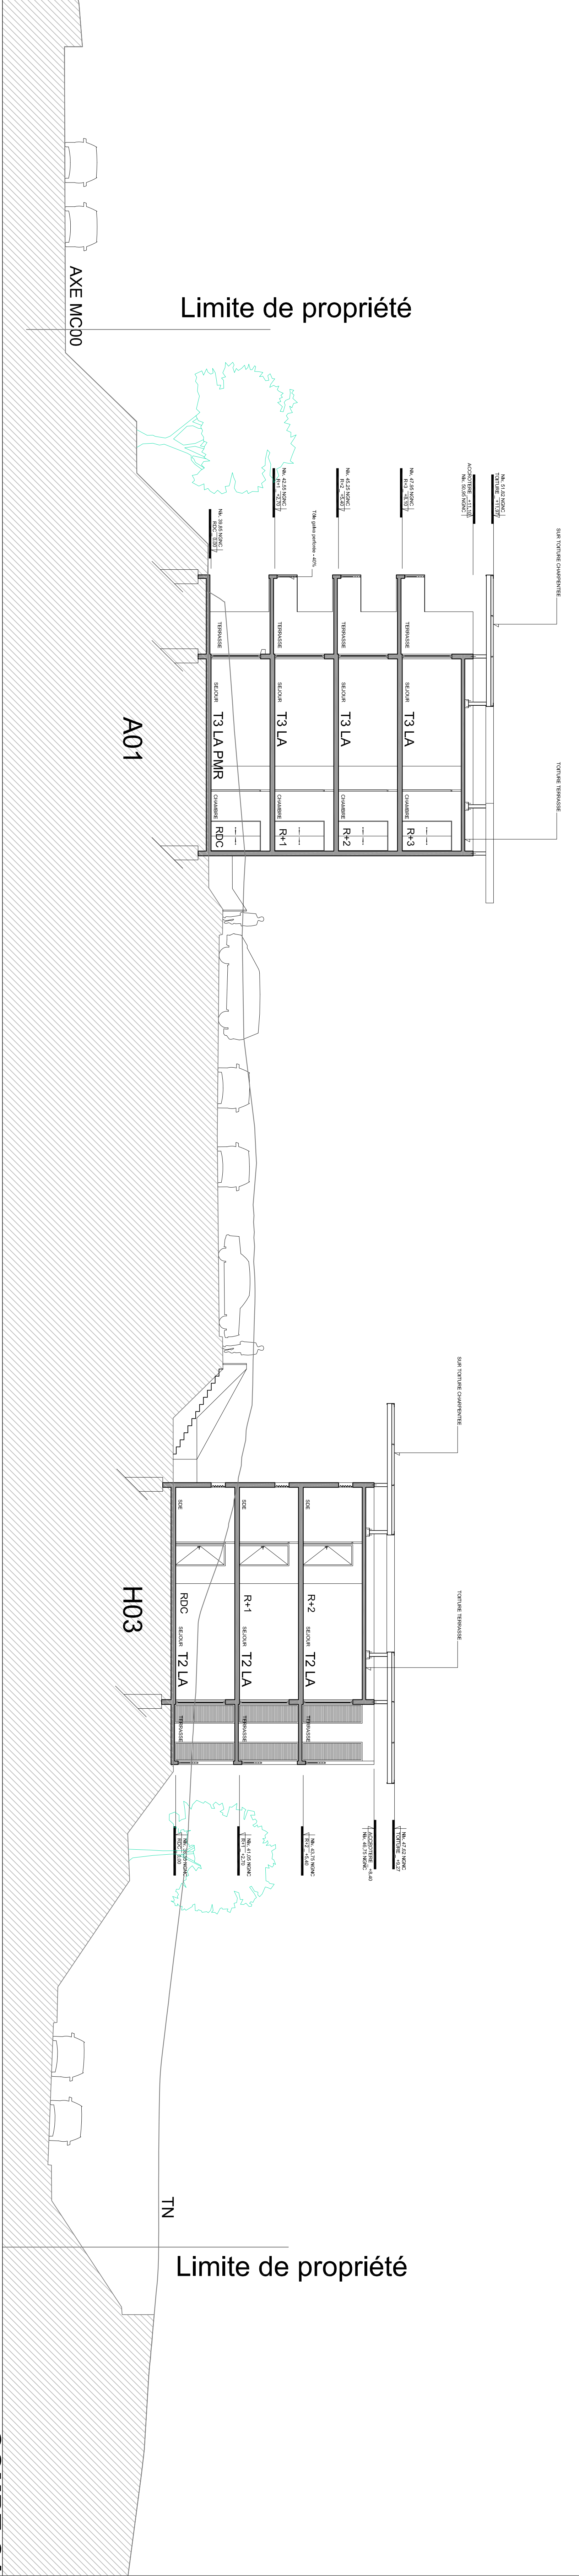





E					APS
D					APD
C					PC
B					DCE
A					PEO
INDICE	DATE	NATURE DE LA MODIFICATION		VISA	DOE


Echelle:	Date: Septembre 2025	N° de plan	AR 10	INDICE
----------	----------------------	------------	-------	--------

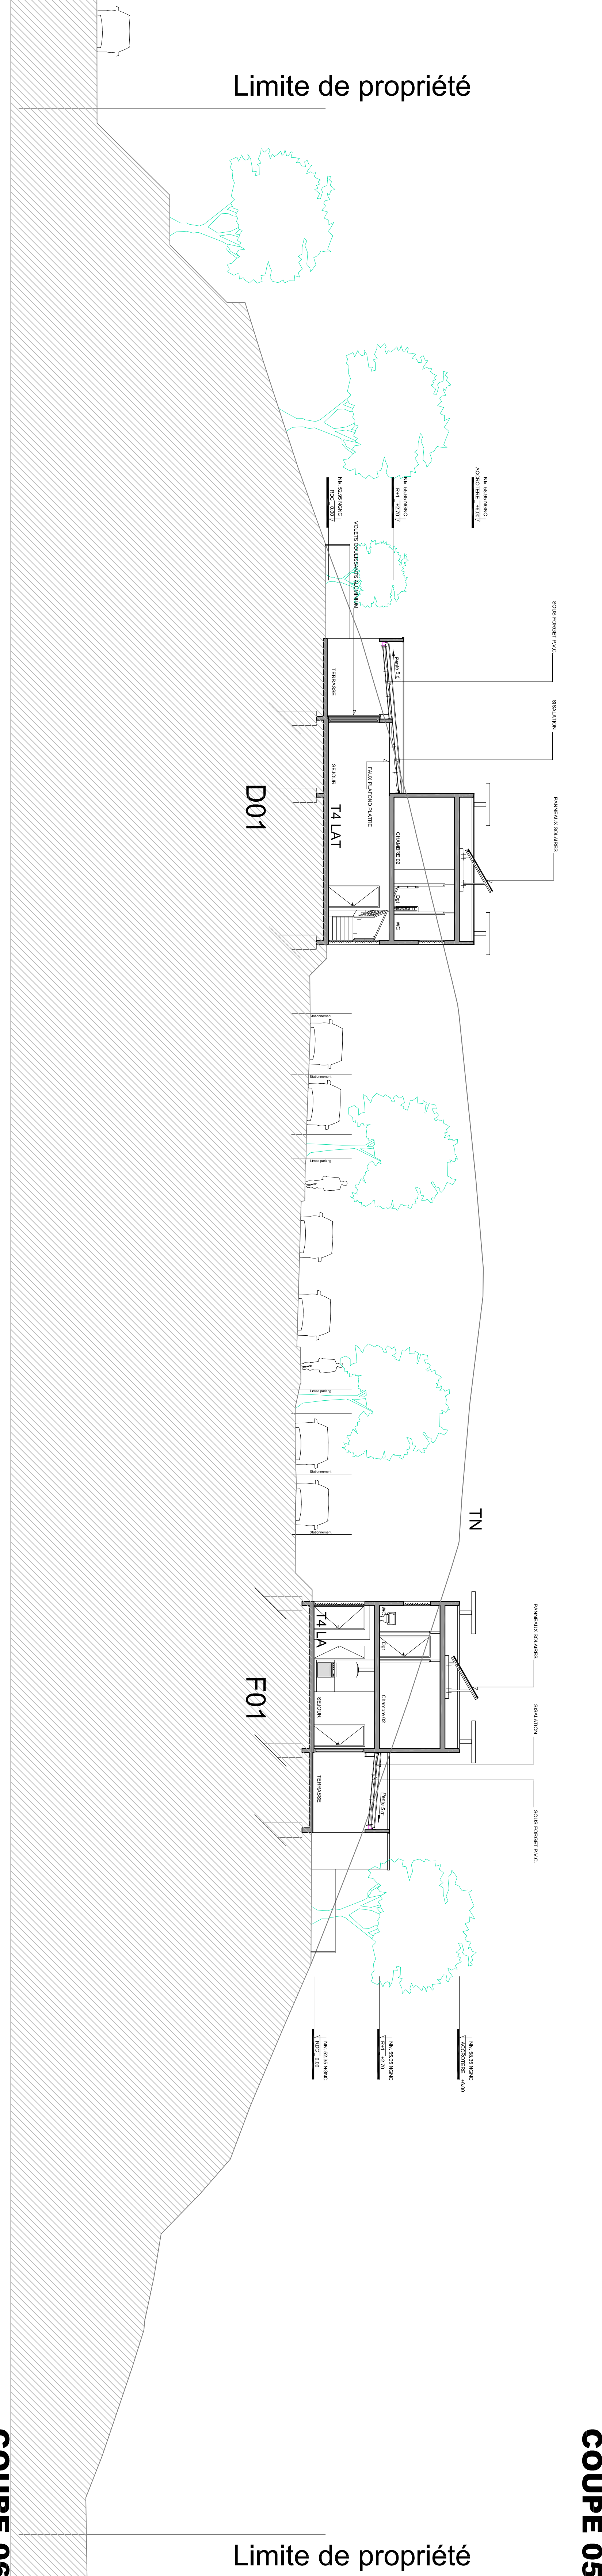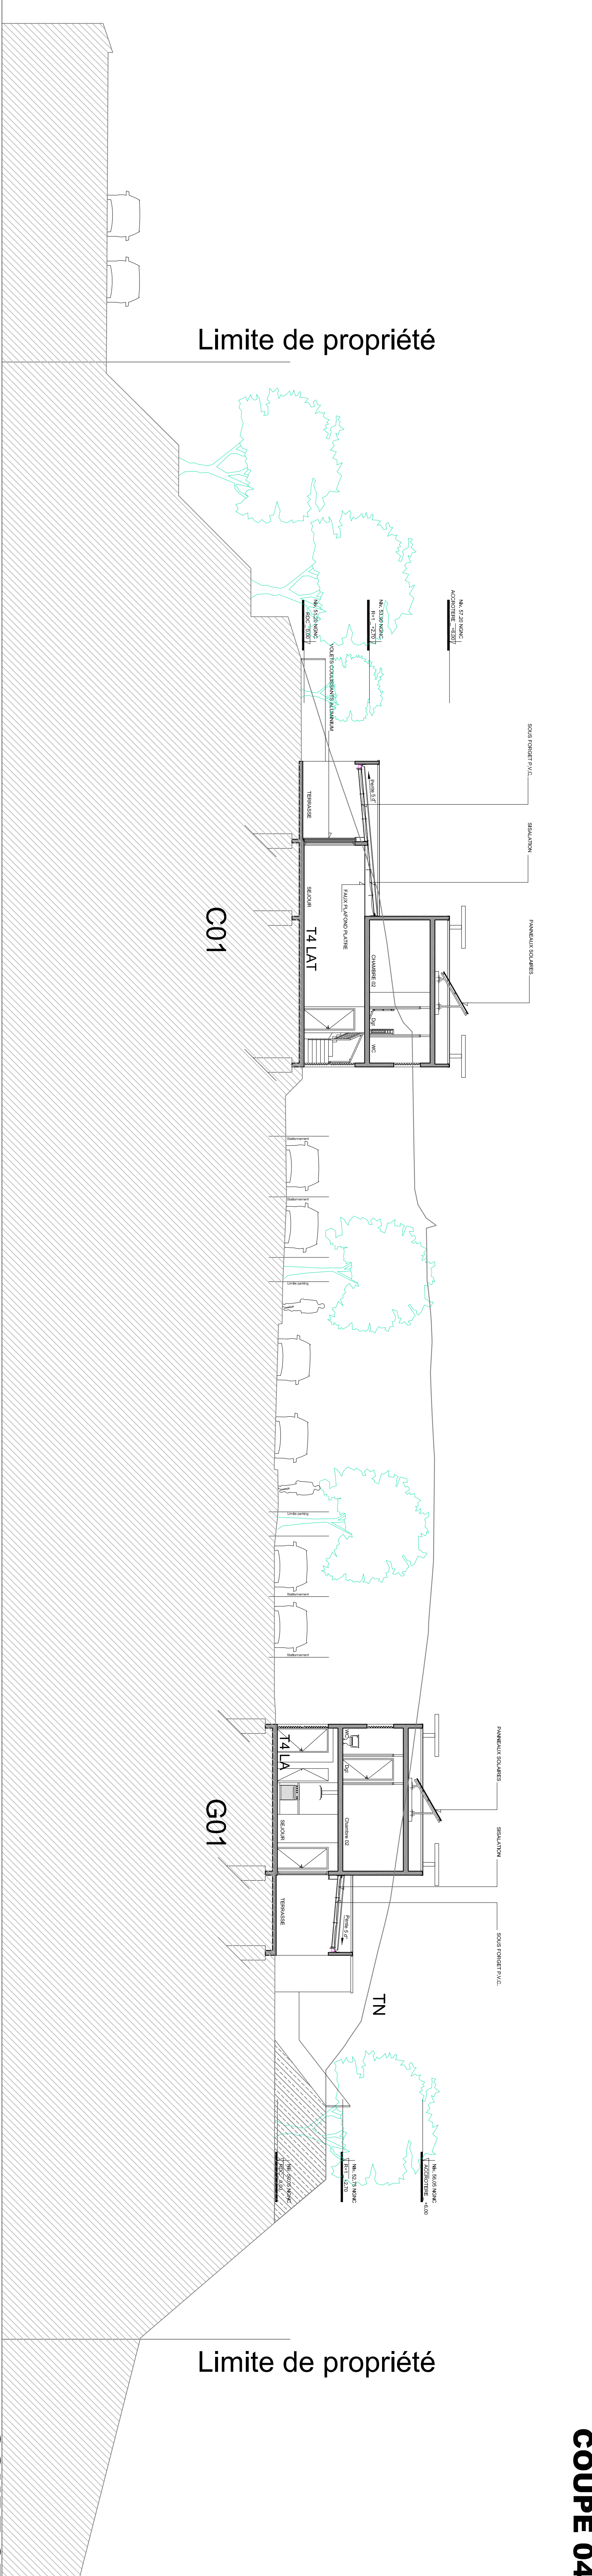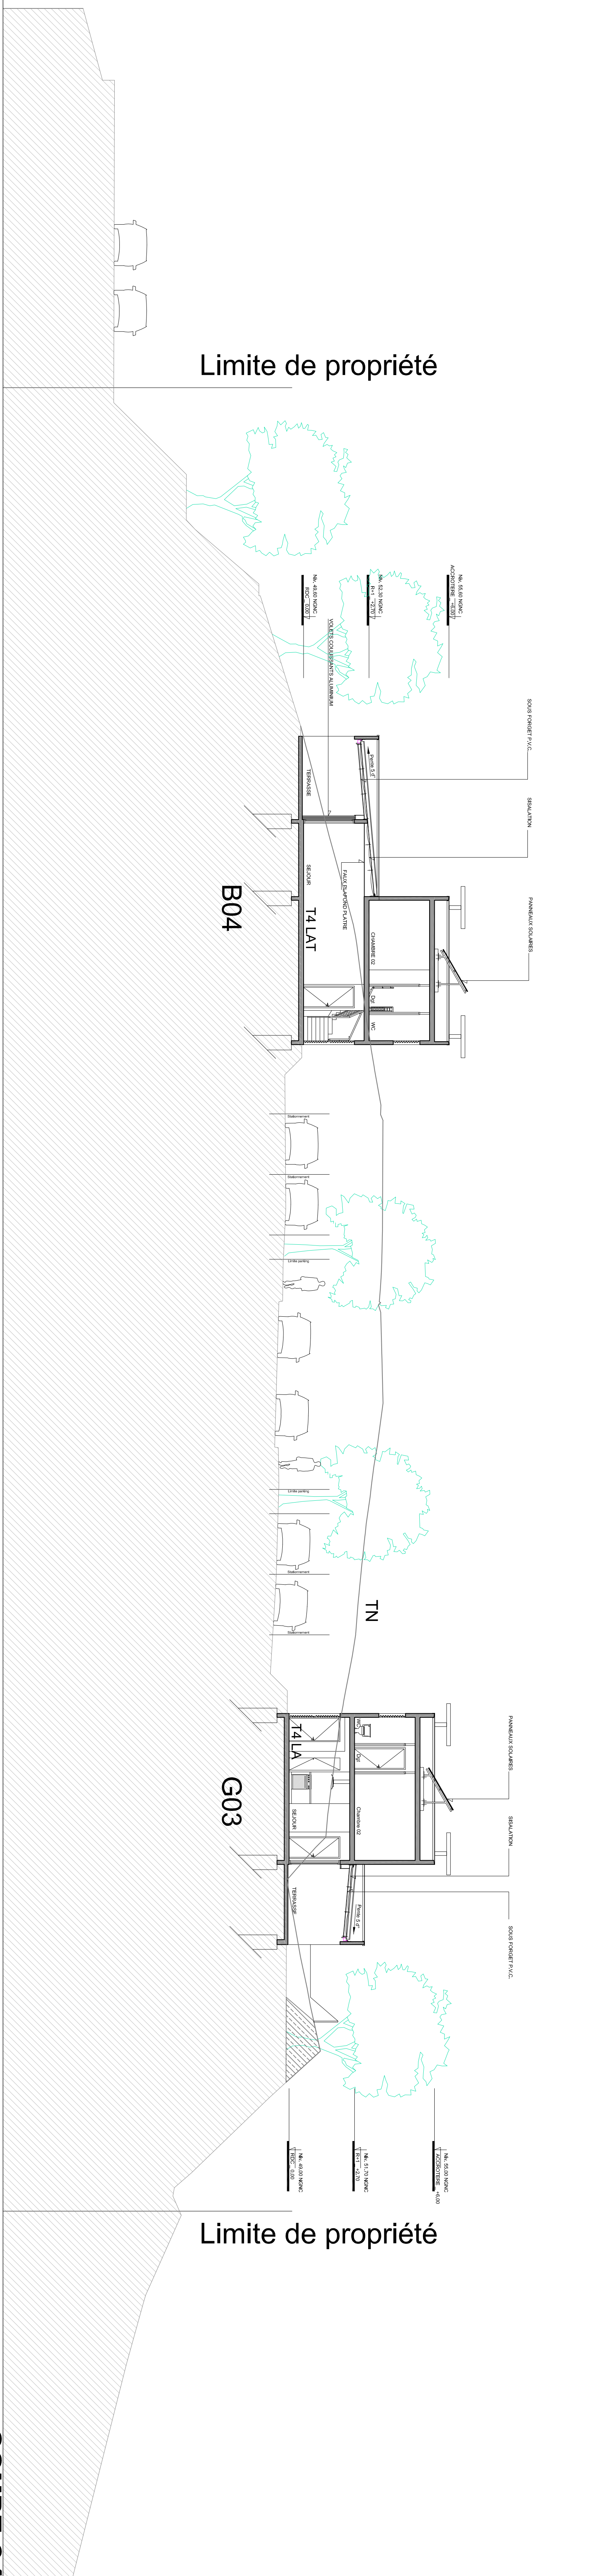

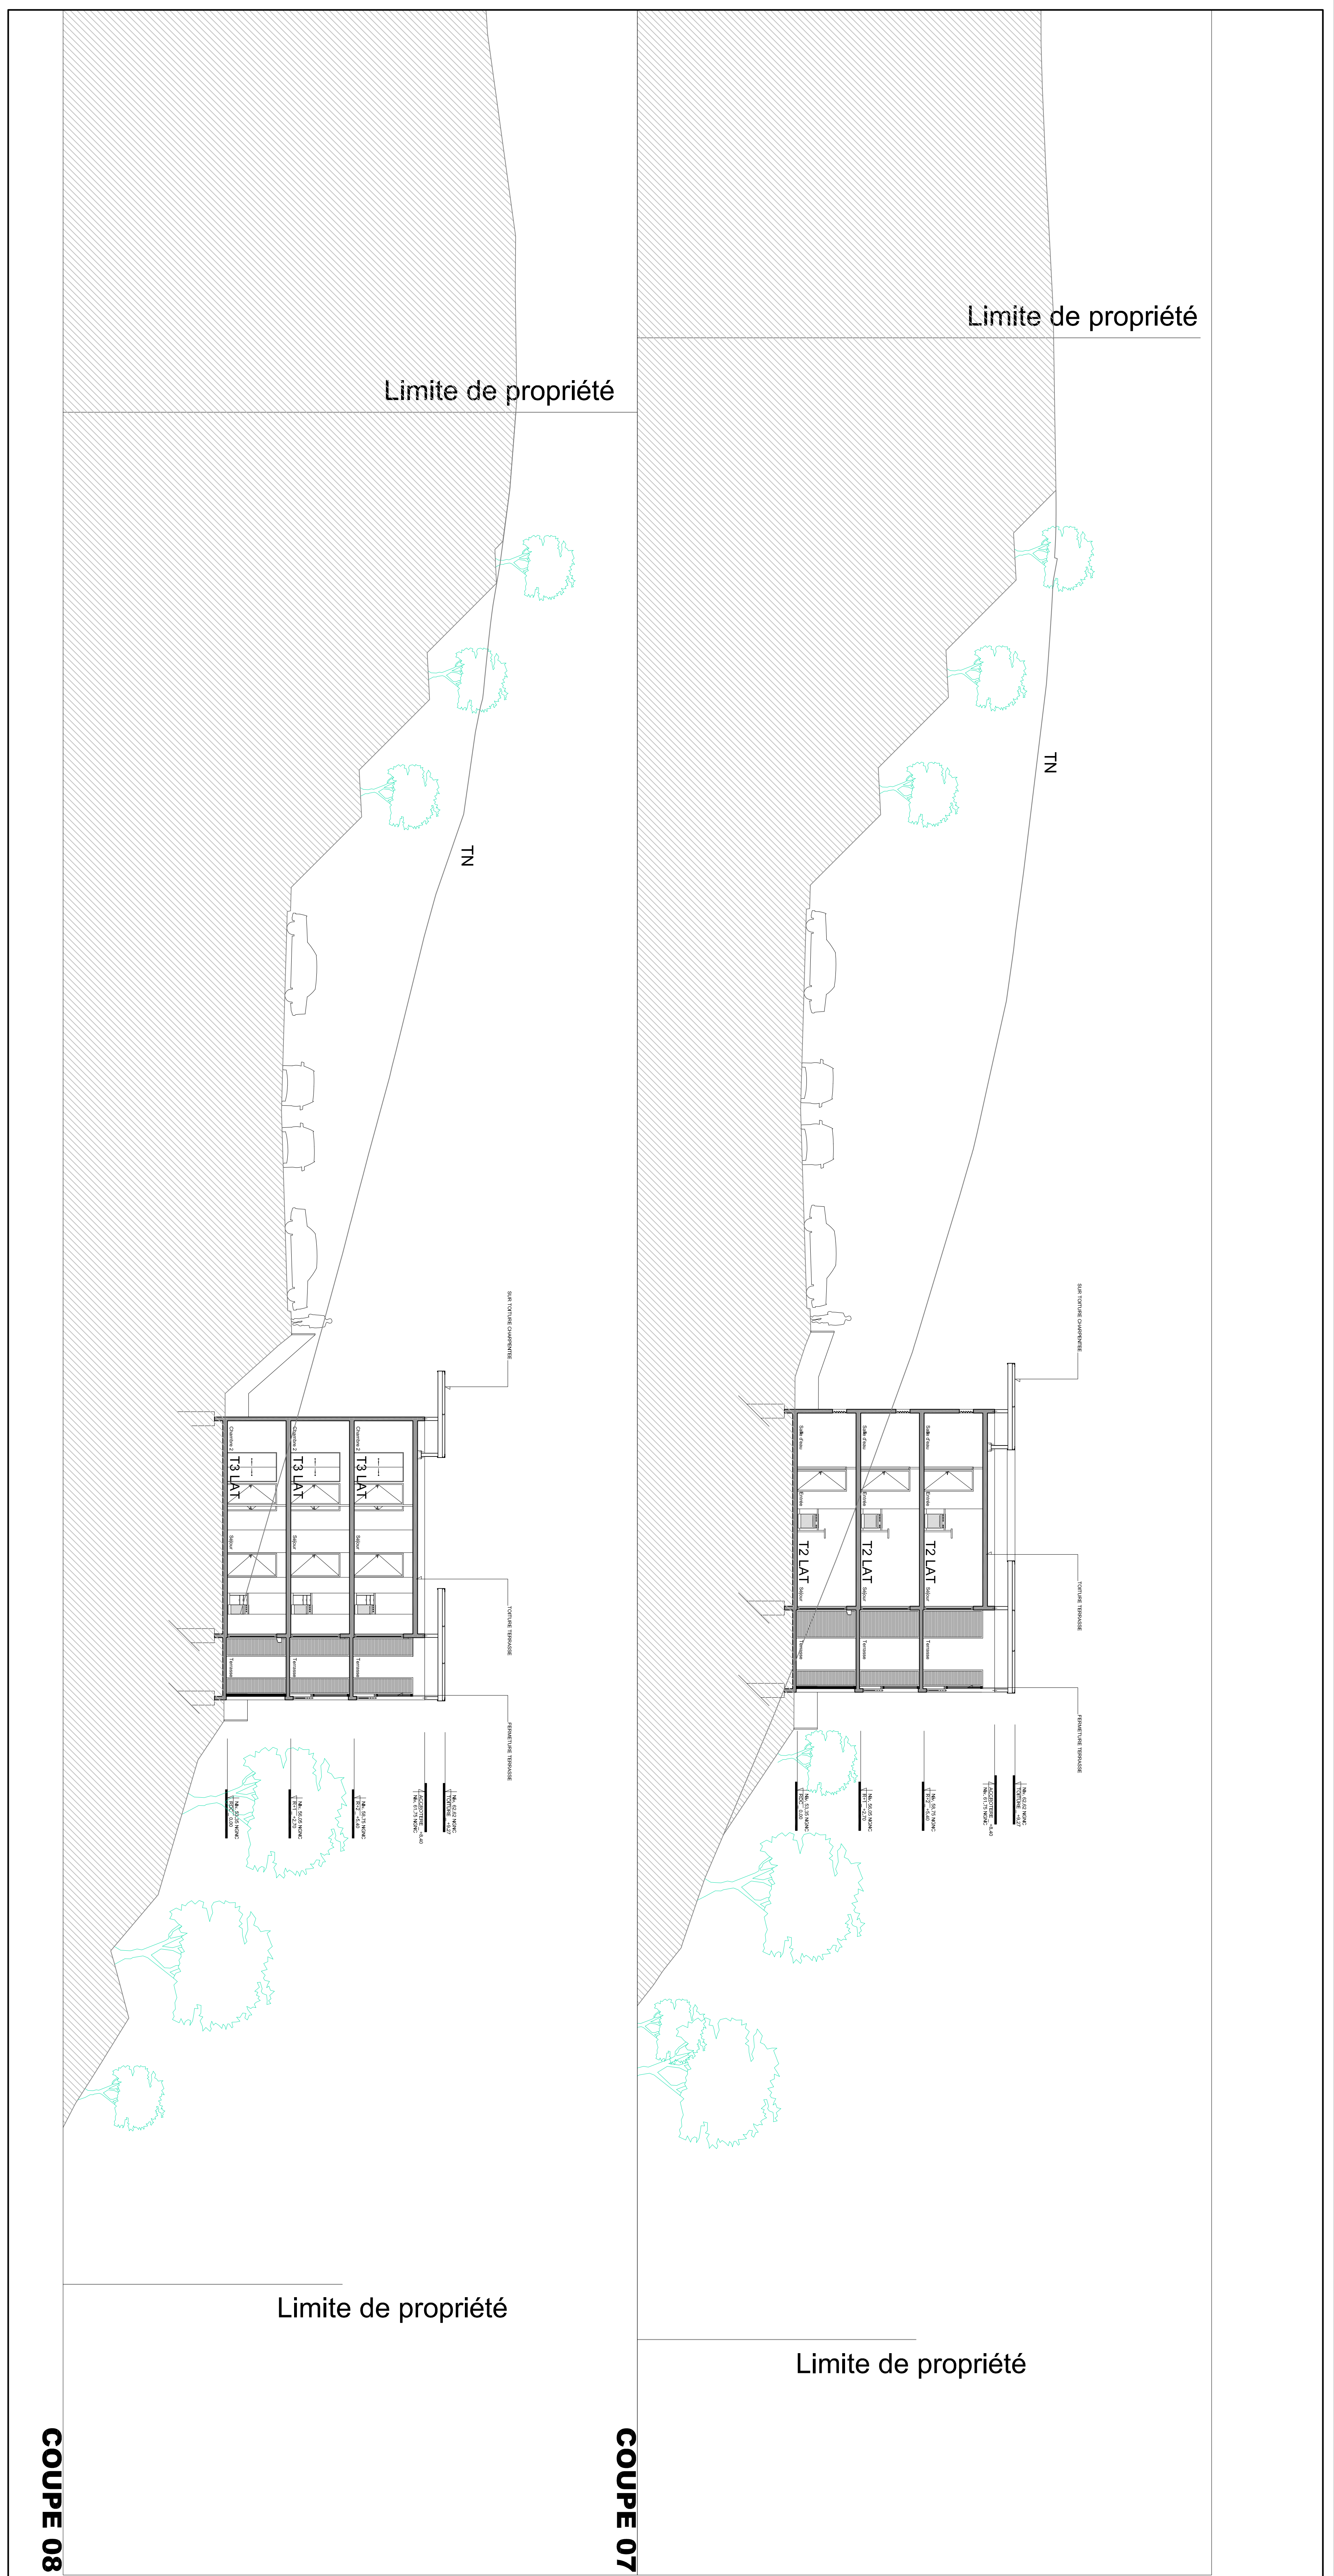


<div>TERritoire DE LA NOUVELLE - CALÉDONIE</div> <div>PROVINCE SUD</div> <div><div>Fonds Calédonien de l'habitat</div></div>									
RAVALEMENT DE FAÇADES DE LA RESIDENCE " ILE DIE "									
COUPES 07-08									
E								APS	
D								APD	
C								PC	
B								DCE	
A								PEO	
Établie:		Date: Septembre 2025		N° de plan		AR 12		INDICE	

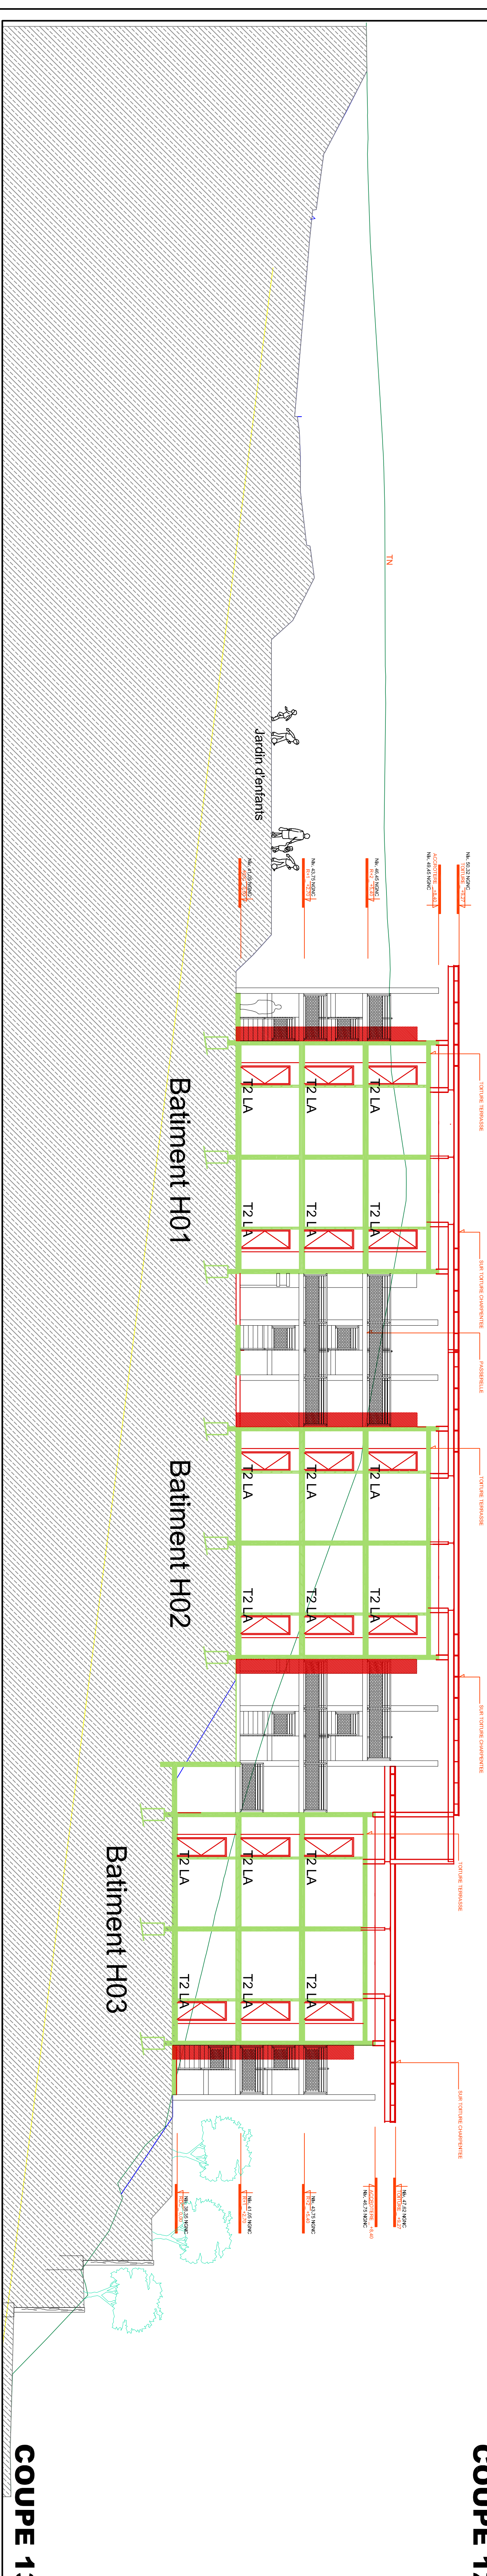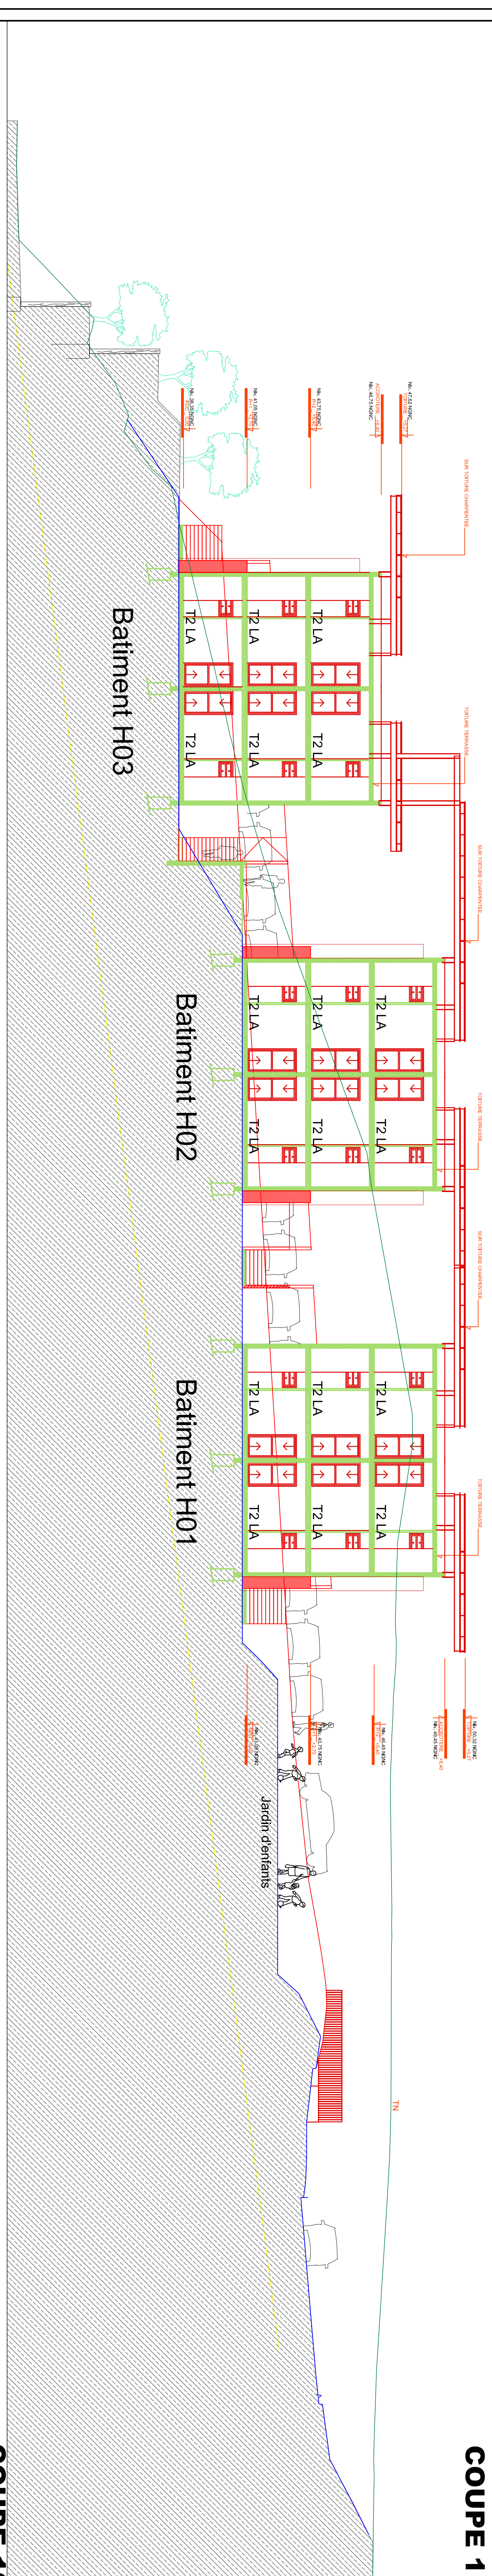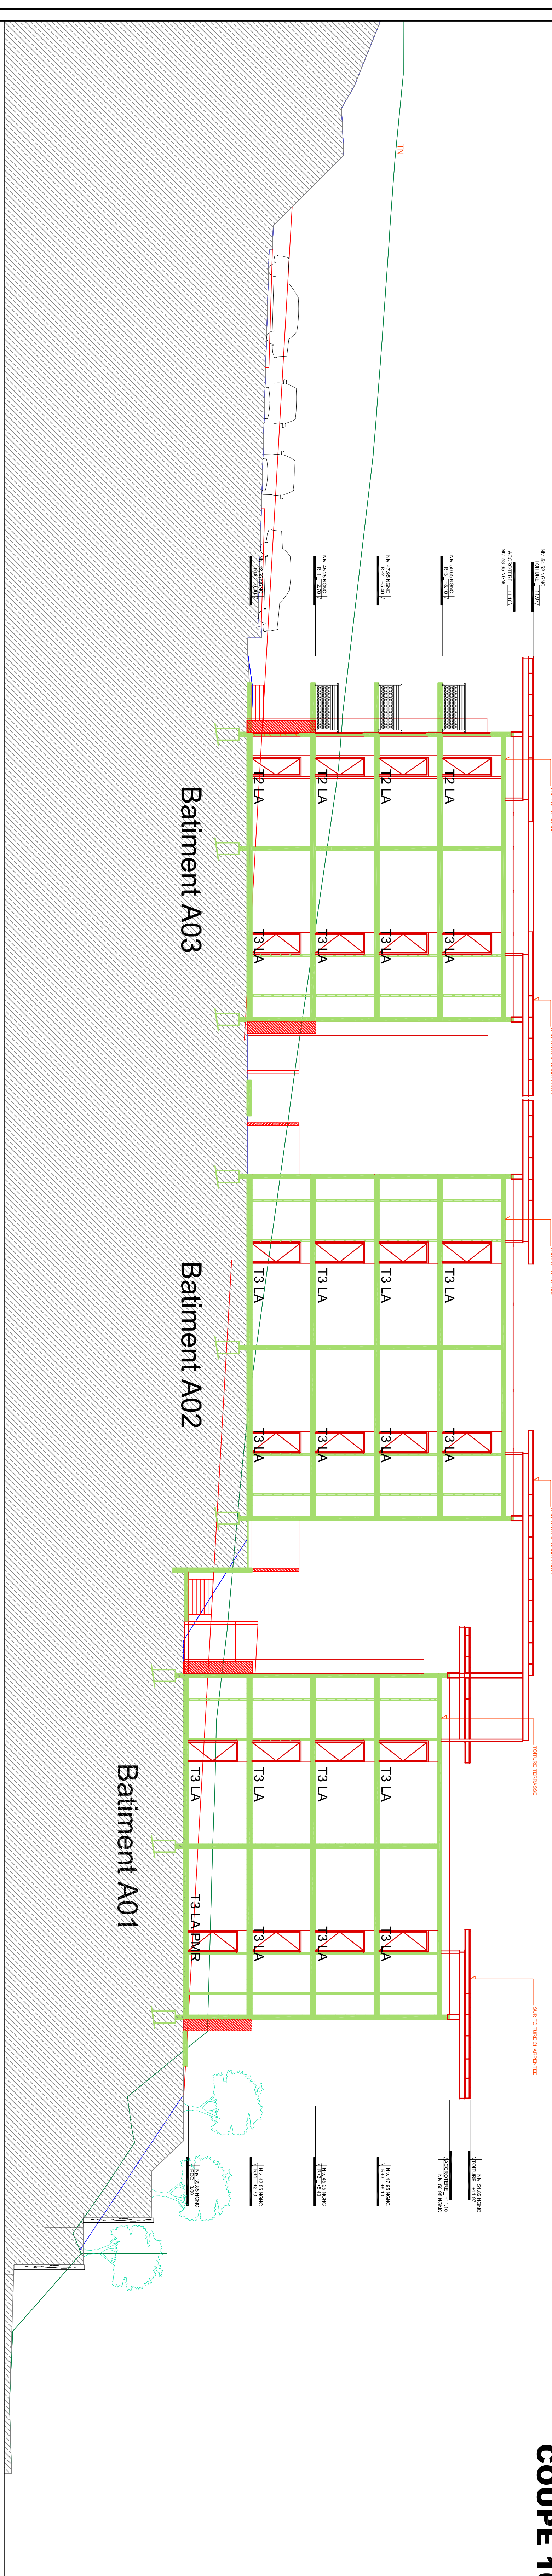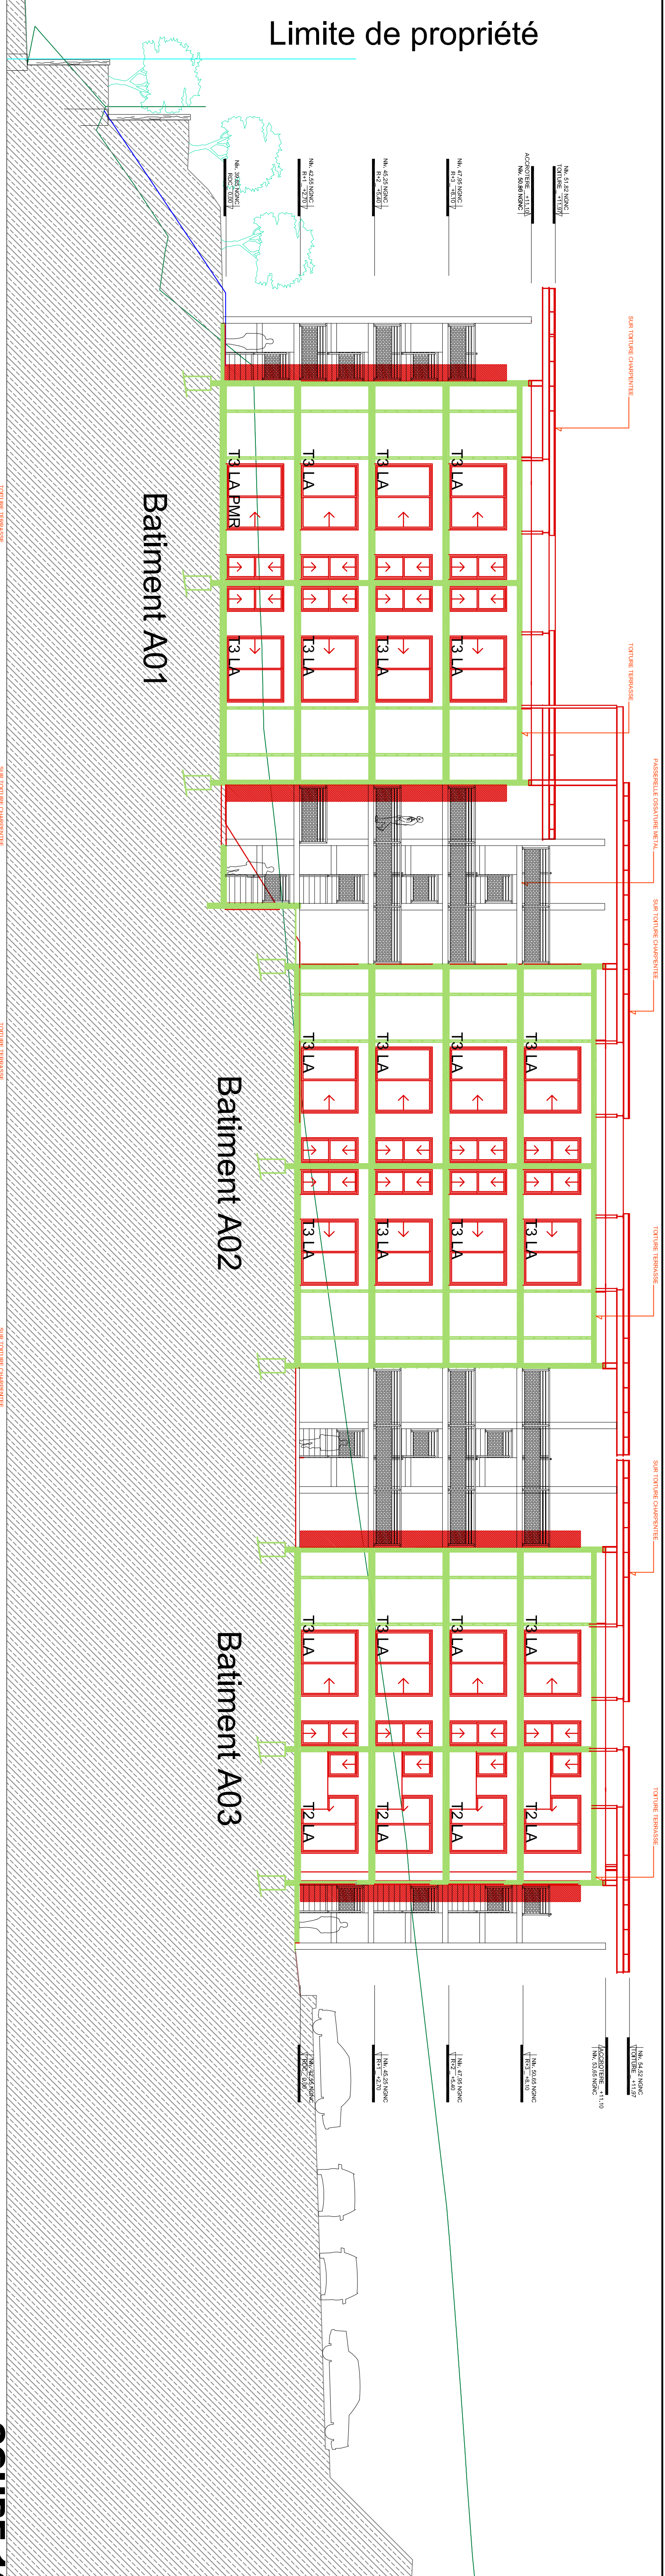[illegible]

 


Elévation Sud-Est

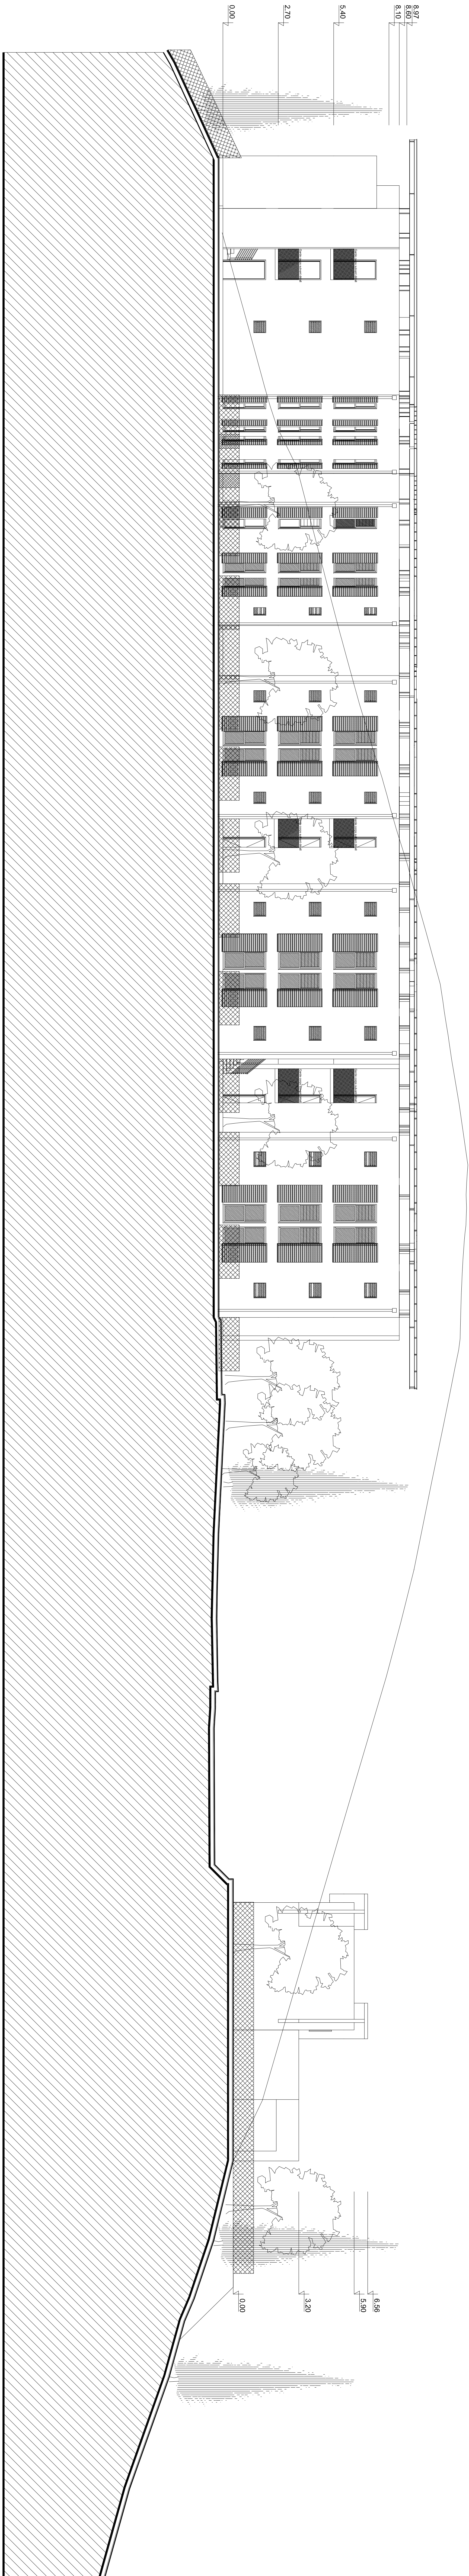


Elévation Nord-Est

NOUVELLE-CALÉDONIE PROVINCE DE COMMUNE DE DUMBEA DUMBEA SUR MER 98 833 DUMBEA	
ILE DIE 92 Logements - Lotissement Brigitte	
ARCHITECTURE Dossier des Ouvrages Exécutés	
ELEVATIONS NE - SE	
MAÎTRE D'ŒUVRE REF. A/P/ANE - 2009 A.01 ÉCHELLE : 1/100	N° DE PLAN [D001] AR 14
PARTENAIRES Bureau d'Etudes et de Conception Philippe DUMAS ARCHITECTURE FCH	

 

Elévation Nord-Ouest

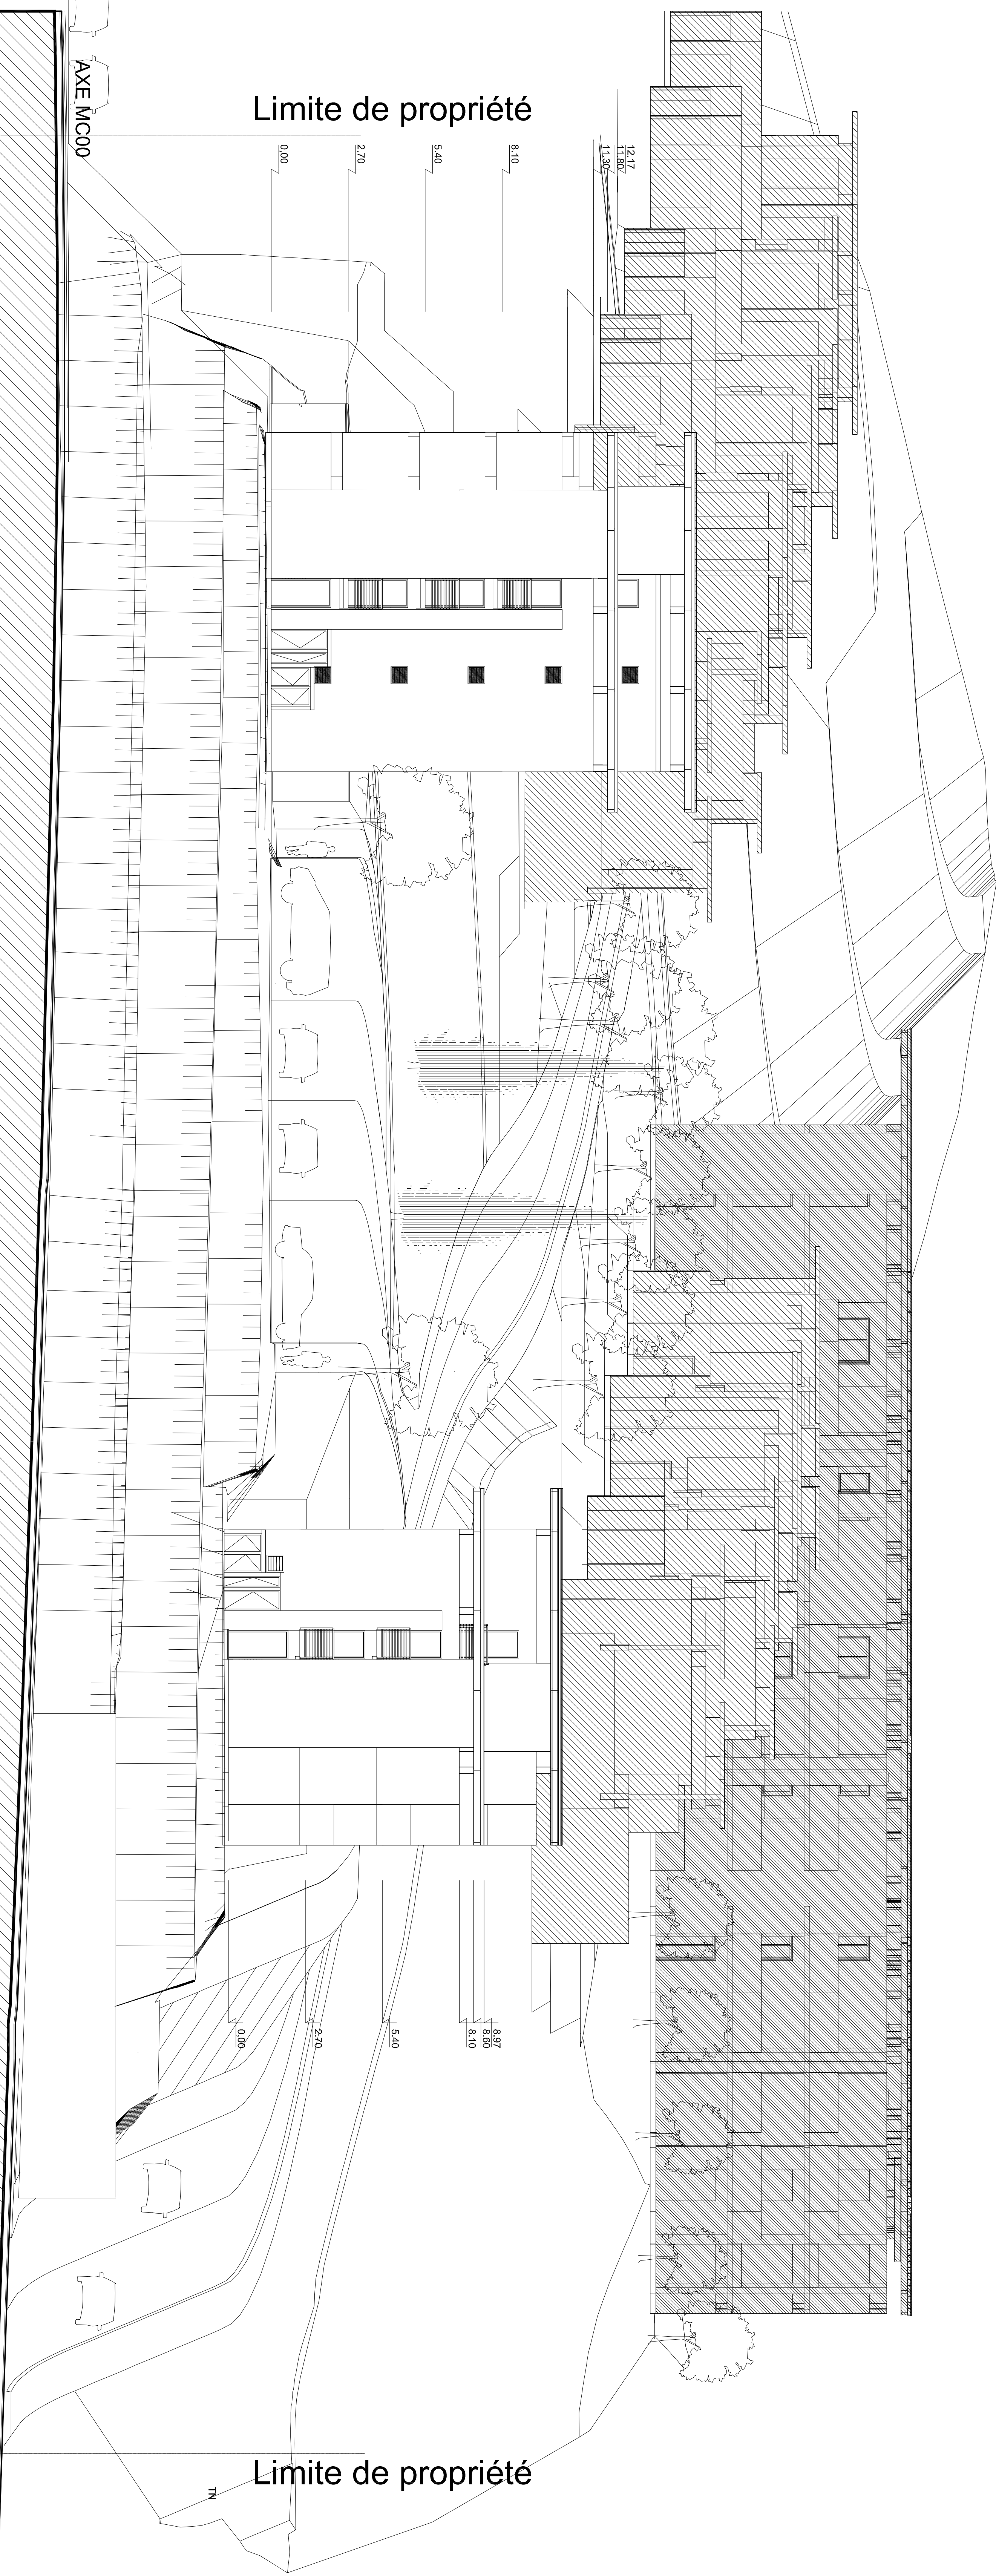

Elévation Sud-Ouest

NOUVELLE COLÉDONIE
COMMUNE DE DUMBEA
DUMBEA SUR MER
96 835 DUMBEA

ILE DIE
92 Logements - Lotissement Brigitte

ARCHITECTURE
Dossier des Ouvrages Exécutés

ELEVATIONS NO - SO


MAI 2014
Echelle : 1/100

REF. AFFAIRE : 2009 12 01


INDICE : 0

N° DE PLAN
[DOE] AR 15

PARTENAIRES
Bureau d'Etudes d'Aménagement
URBAIN ET ARCHITECTURE
PAYSAGE
FCH
FCH

 

Élévation Nord Batiments A & H

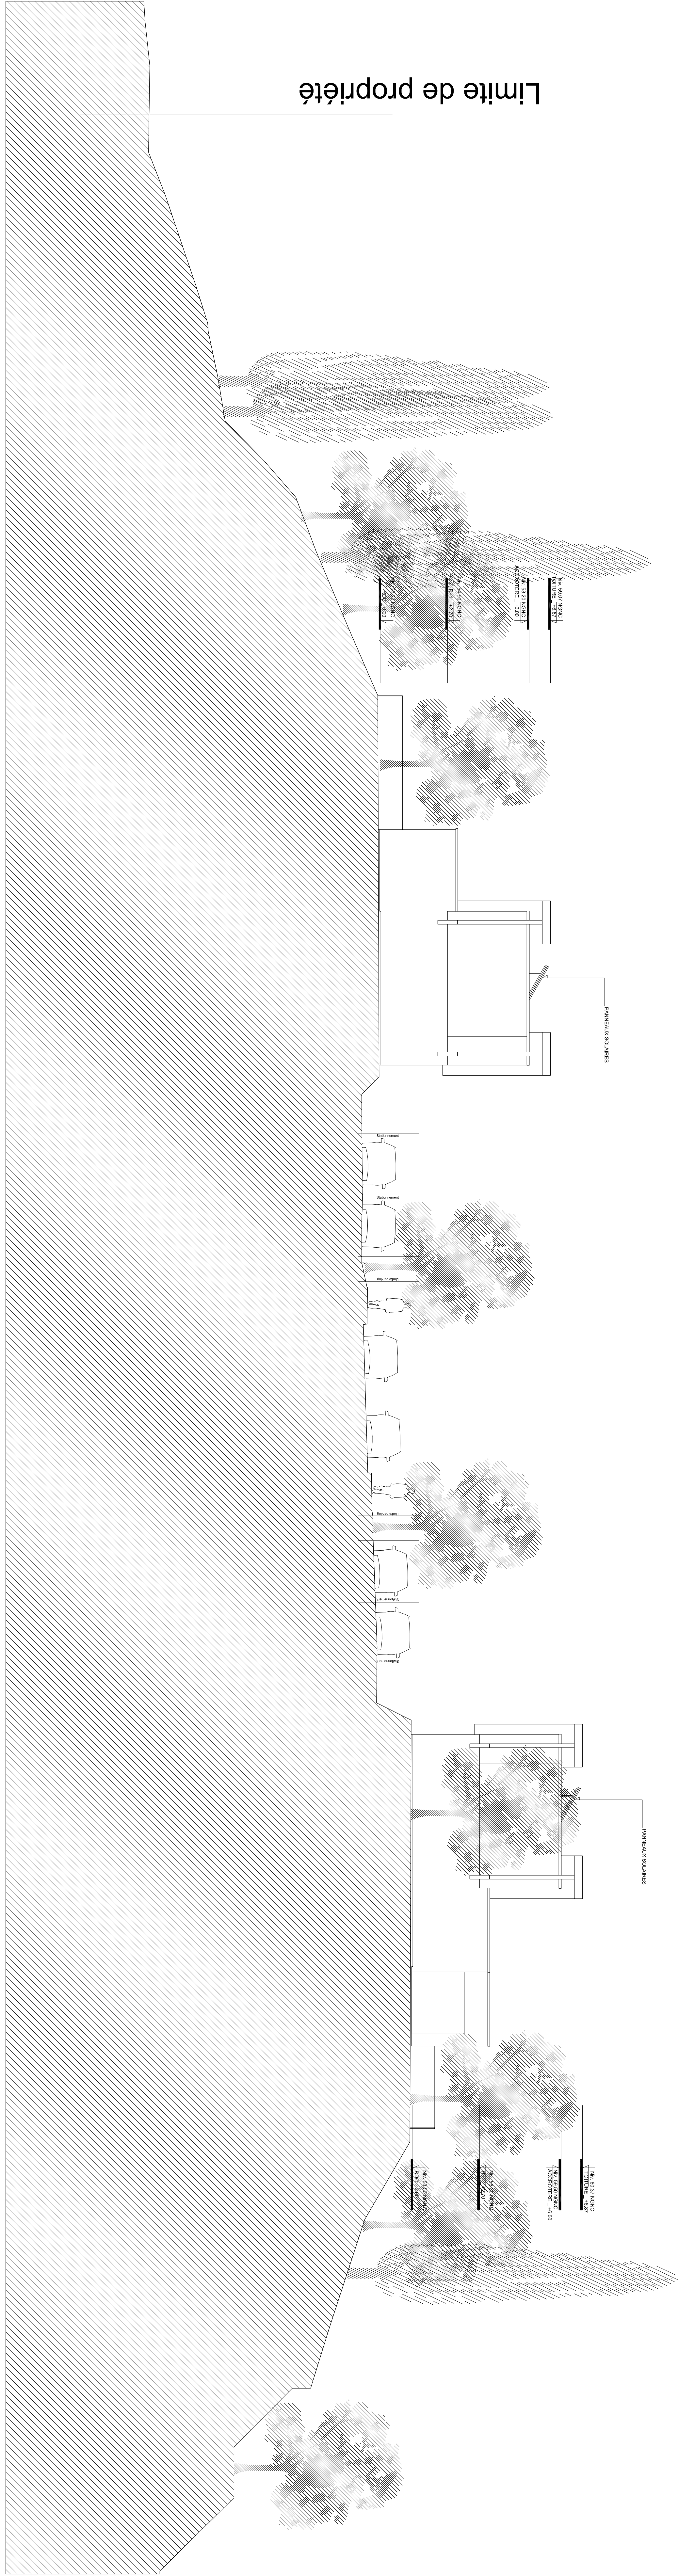

Élévation Nord Batiments D & F

[illegible]

