


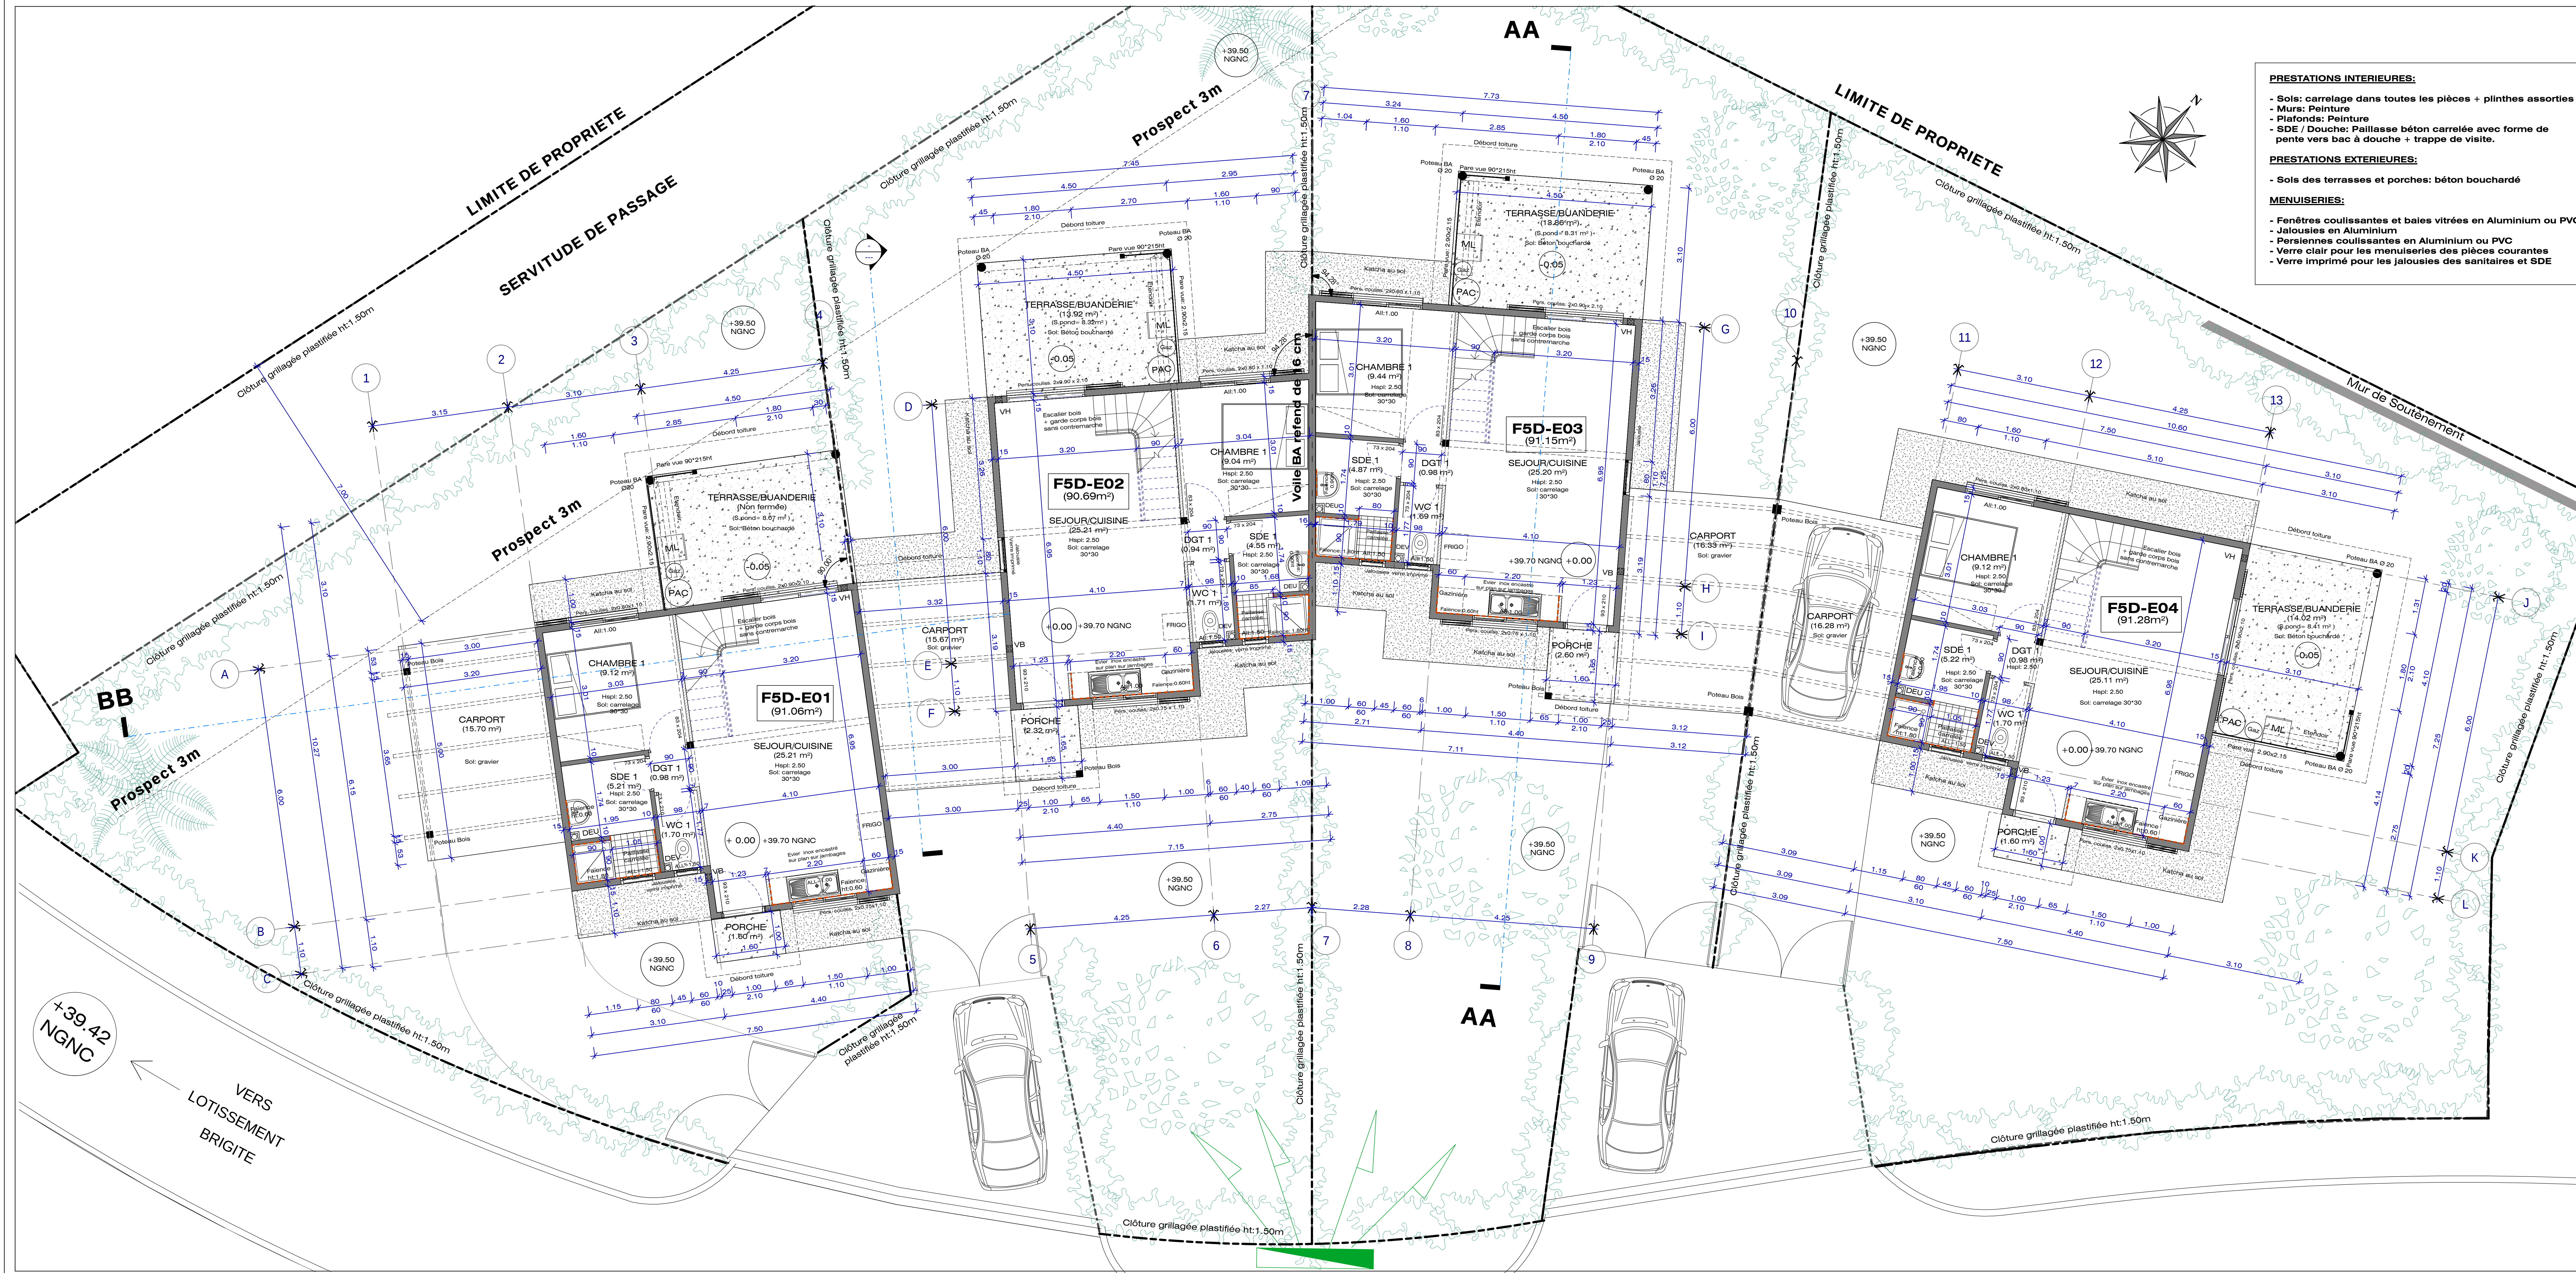

- PRESTATIONS INTERIEURES:**
- Sols: carrelage dans toutes les pièces + plinthes assorties
 - Murs: Peinture
 - Plafonds: Peinture
 - SDE / Douche: Paillasse béton carrelée avec forme de pente vers bac à douche + trappe de visite.
- PRESTATIONS EXTERIEURES:**
- Sols des terrasses et porches: béton bouchardé
- MENUISERIES:**
- Fenêtres coulissantes et baies vitrées en Aluminium ou PVC
 - Jalousies en Aluminium
 - Persiennes coulissantes en Aluminium ou PVC
 - Verre clair pour les menuiseries des pièces courantes
 - Verre imprimé pour les jalousies des sanitaires et SDE

NOUVELLE CALEDONIE
PROVINCE SUD
COMMUNE DE DUMBEA

"RESIDENCE MONE"
70 LOGEMENTS SOCIAUX
A DUMBEA SUR MER

RECOLEMENT - GROUPE E

Date : JUIN 2013	Echelle : 1 : 50	Phase :	N° Archi :
REZ DE CHAUSSEE		RECOL	GR E
Dessiné par : SG		Fichier : REZ DE CHAUSSEE - GROUPE E - 10.000 - 10.000 - 10.000 - 10.000	01 Ind B

Maître d'Ouvrage:

Maître d'Oeuvre:

FCH

1 rue de la Somme
BP 441 NMA cedex
Tél: 24.00.00

Date	Indice	Modifications
Mars 2010	A	Modification de la position des FS en raison d'une servitude demandée par la Mairie
Novembre 2010	B	Murs en aggrégat remplacés par voiles béton armé Suppression des voiles BA et des toitures en tôle des carports remplacés par des pergolas en bois